


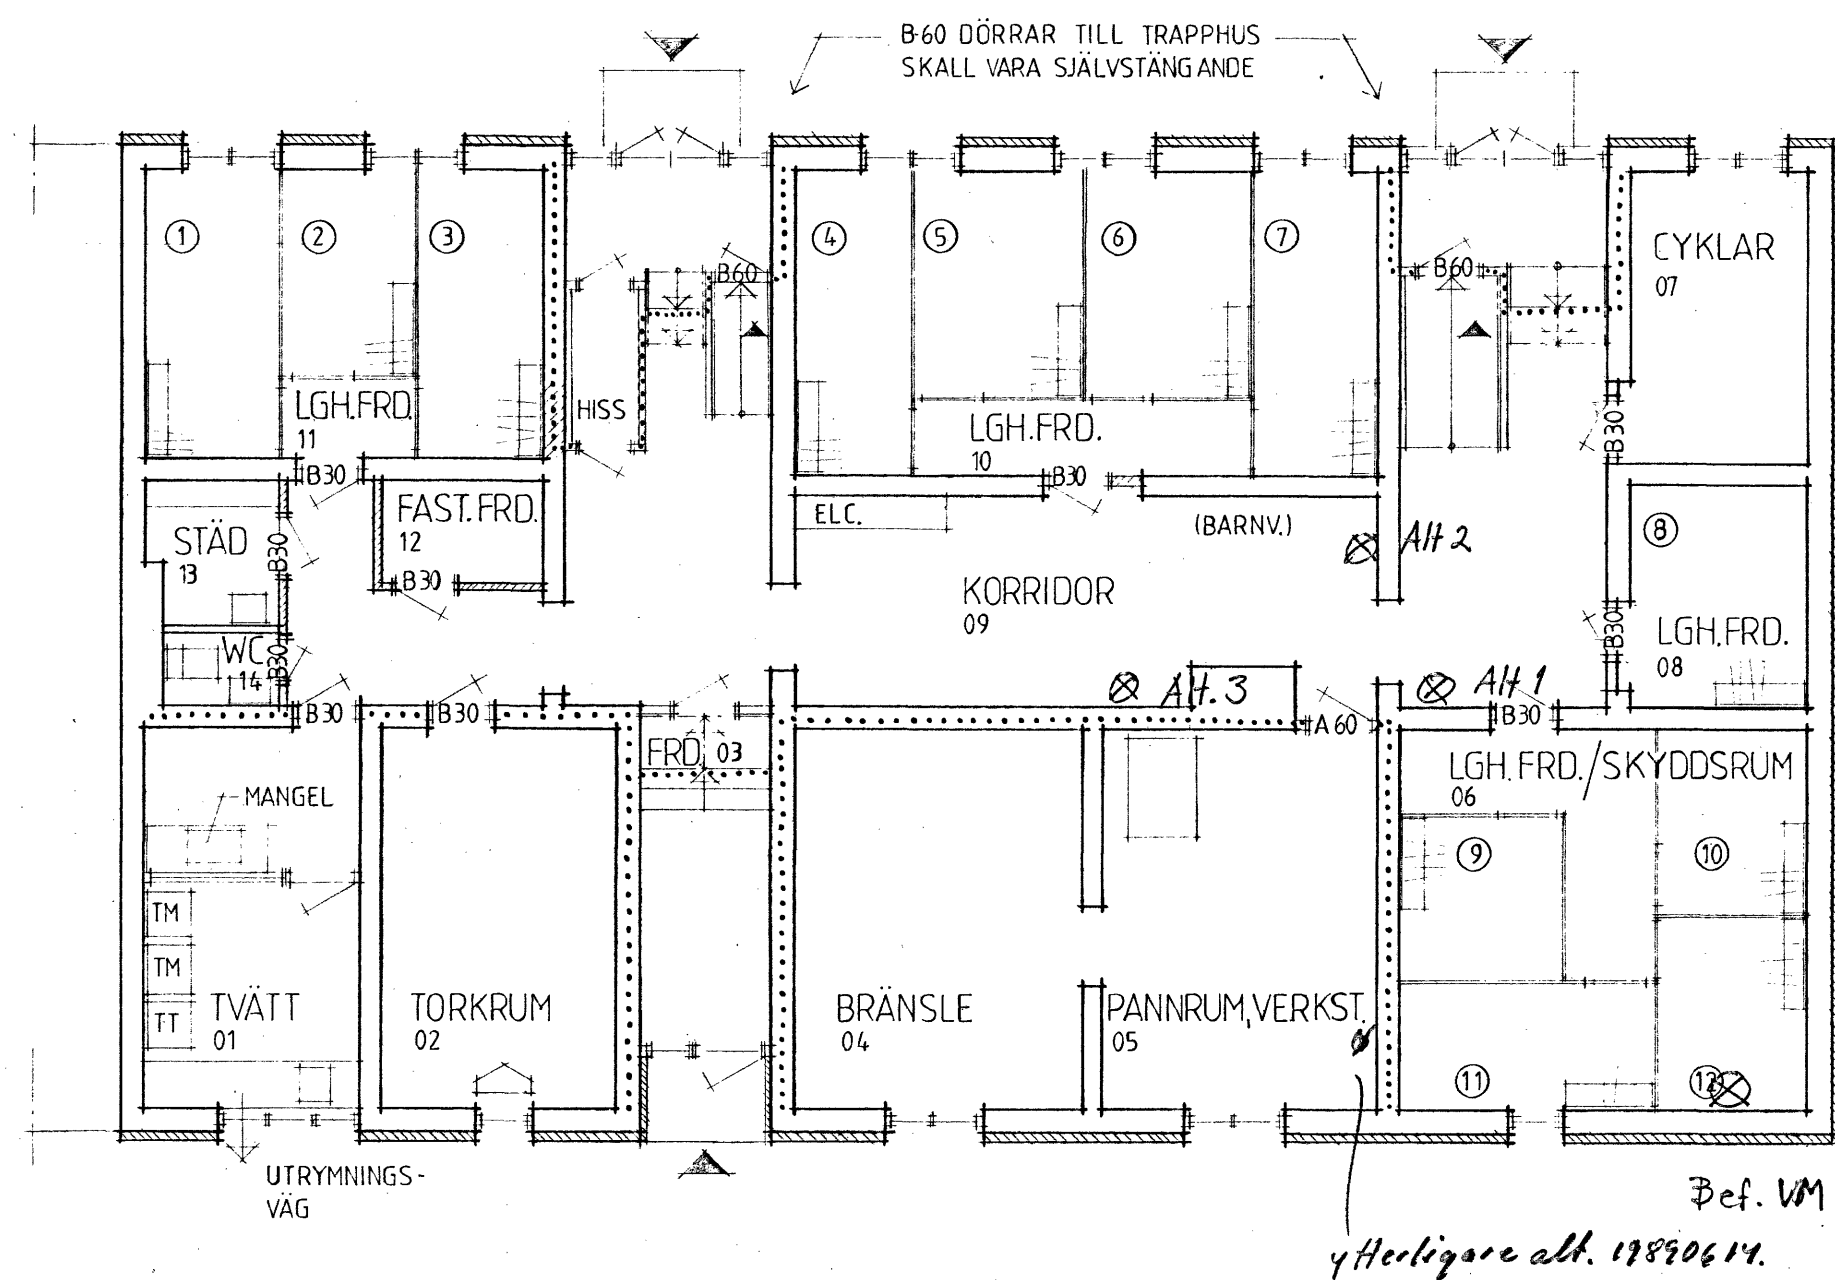

KÄLLARPLAN

GODKÄND AV BYGGNADSNÄMNDEN I VÄNERSBORG
DEN 1912 1987 ENL. § 71 I PROTOKOLLET,
BETYGAR:

[Signature]

VÄNERSBORGSKOMMUN
BYGGNADSKANSLIET

INKOM 87. -01 -27

D.NR 836/87

BET	ANT	ÄNDRINGEN AVSER	SIGN	DATUM

K-KONSULT
INGENJÖRER OCH ARKITEKTER

Box 187 - Kronogatan 41
462 01 VÄNERSBORG
Tfn 0521-160 50

RITAD KONSTRUERAD AV GRANSKAD AV ARBETSNUMMER
66115-002-01

DATUM
86.12.23

UNDERSKRIFT

Kristina Rodnich

KOD TYP POS

RITINGSNUMMER

ÄNDR BET

Kv. KONVALJEN, Tomt nr. 11.
VÄNERSBORGSKN.
OMBYGGNAD AV FLERBOSTADSHUS

KÄLLARPLAN

SKALA 1:100

A0:4