




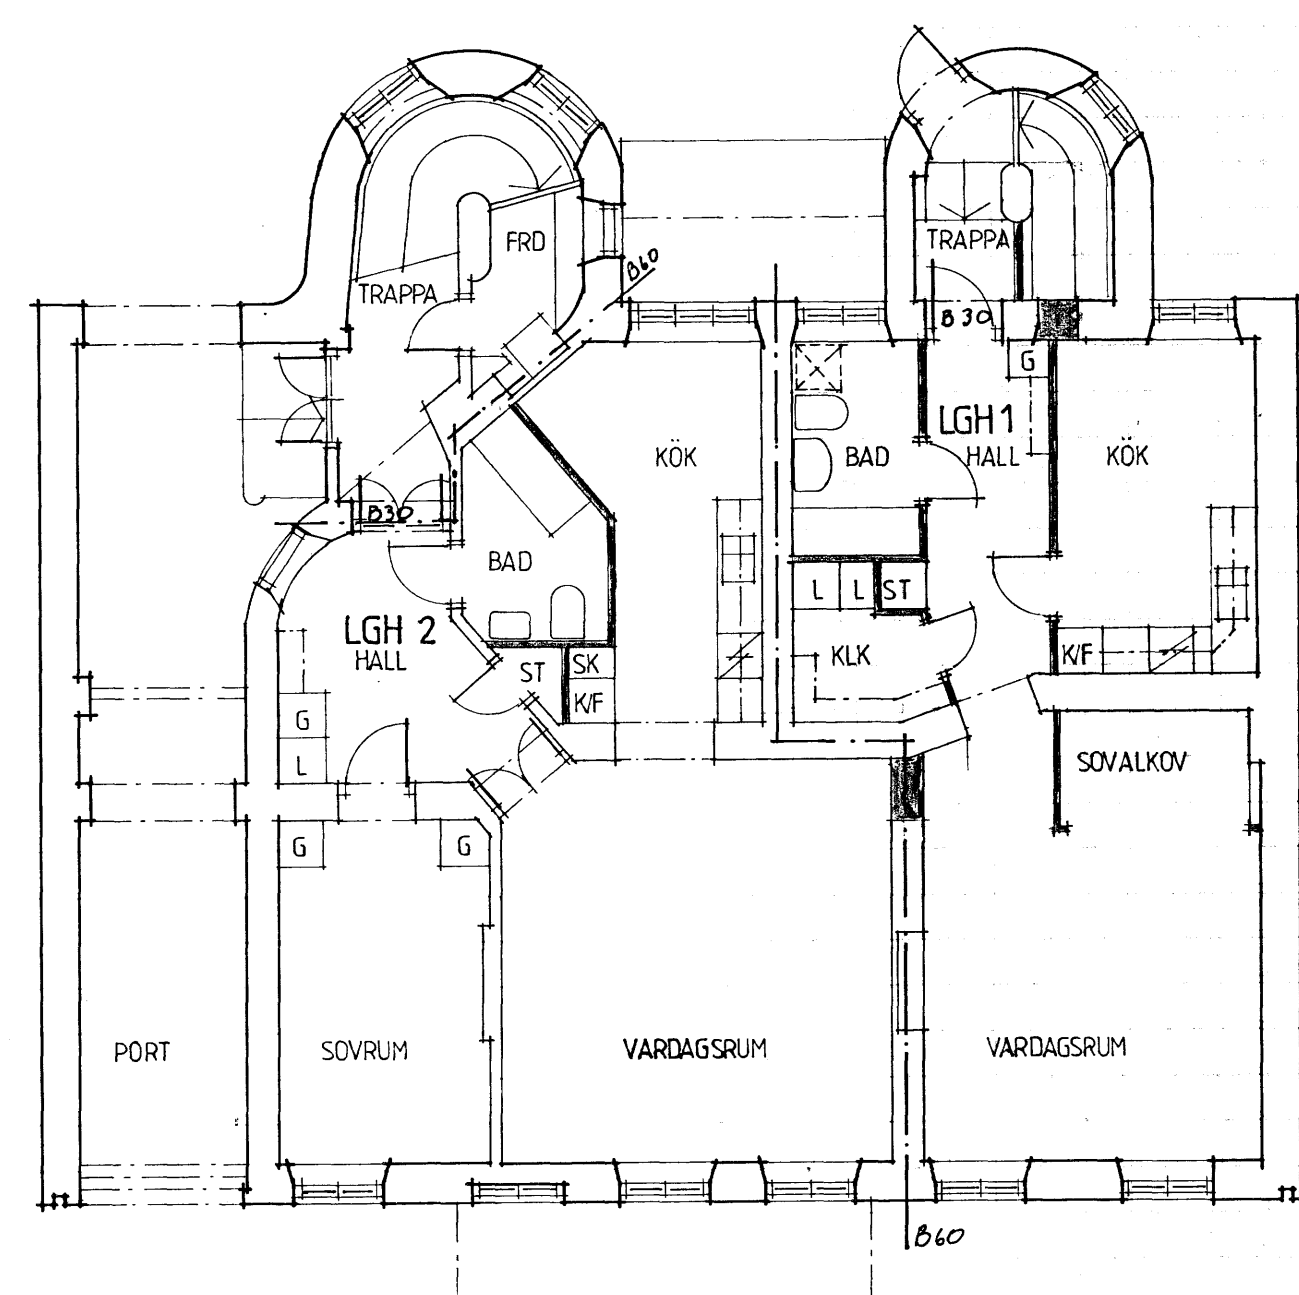


PLAN 1

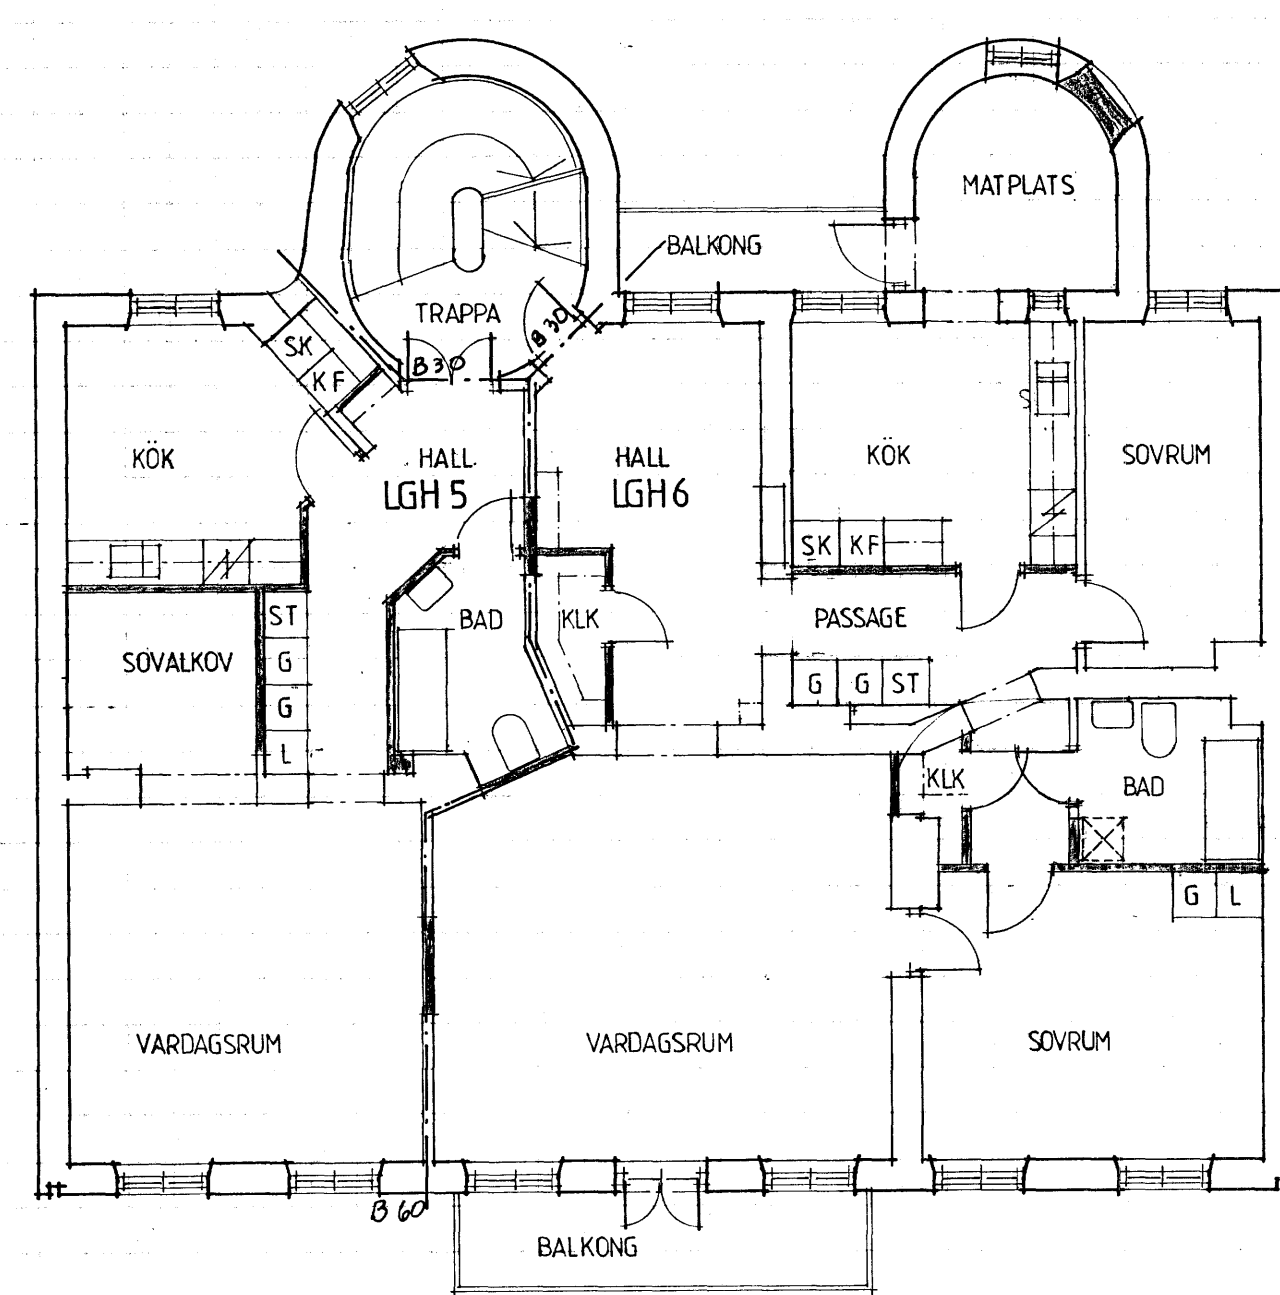


PLAN 3

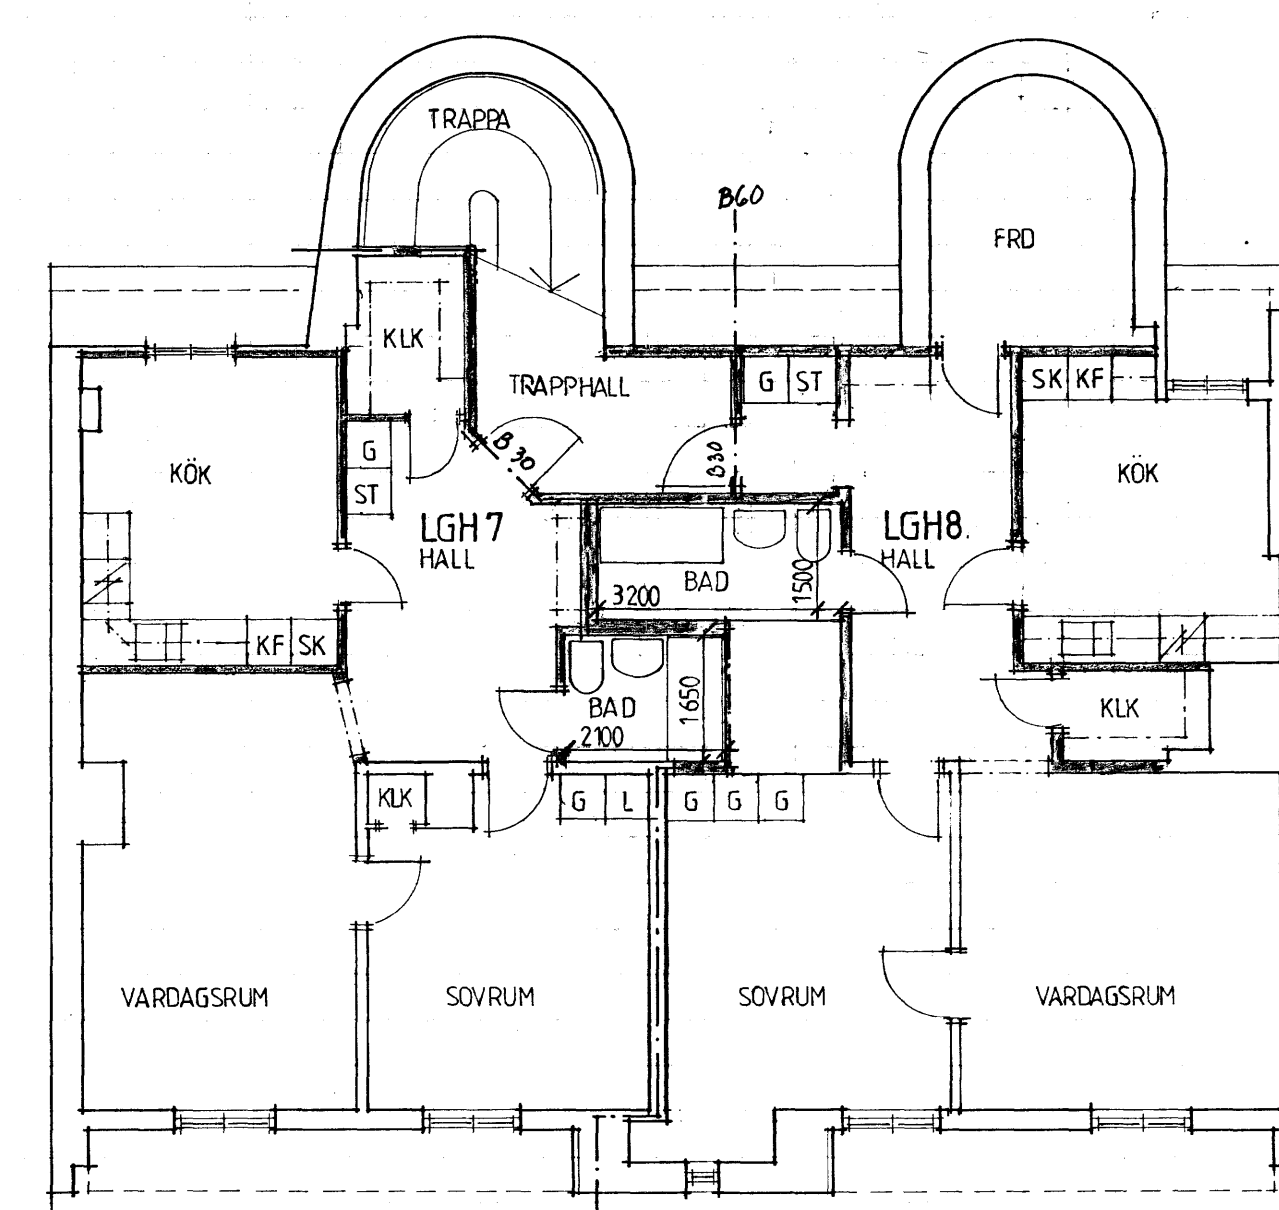

PLAN 4

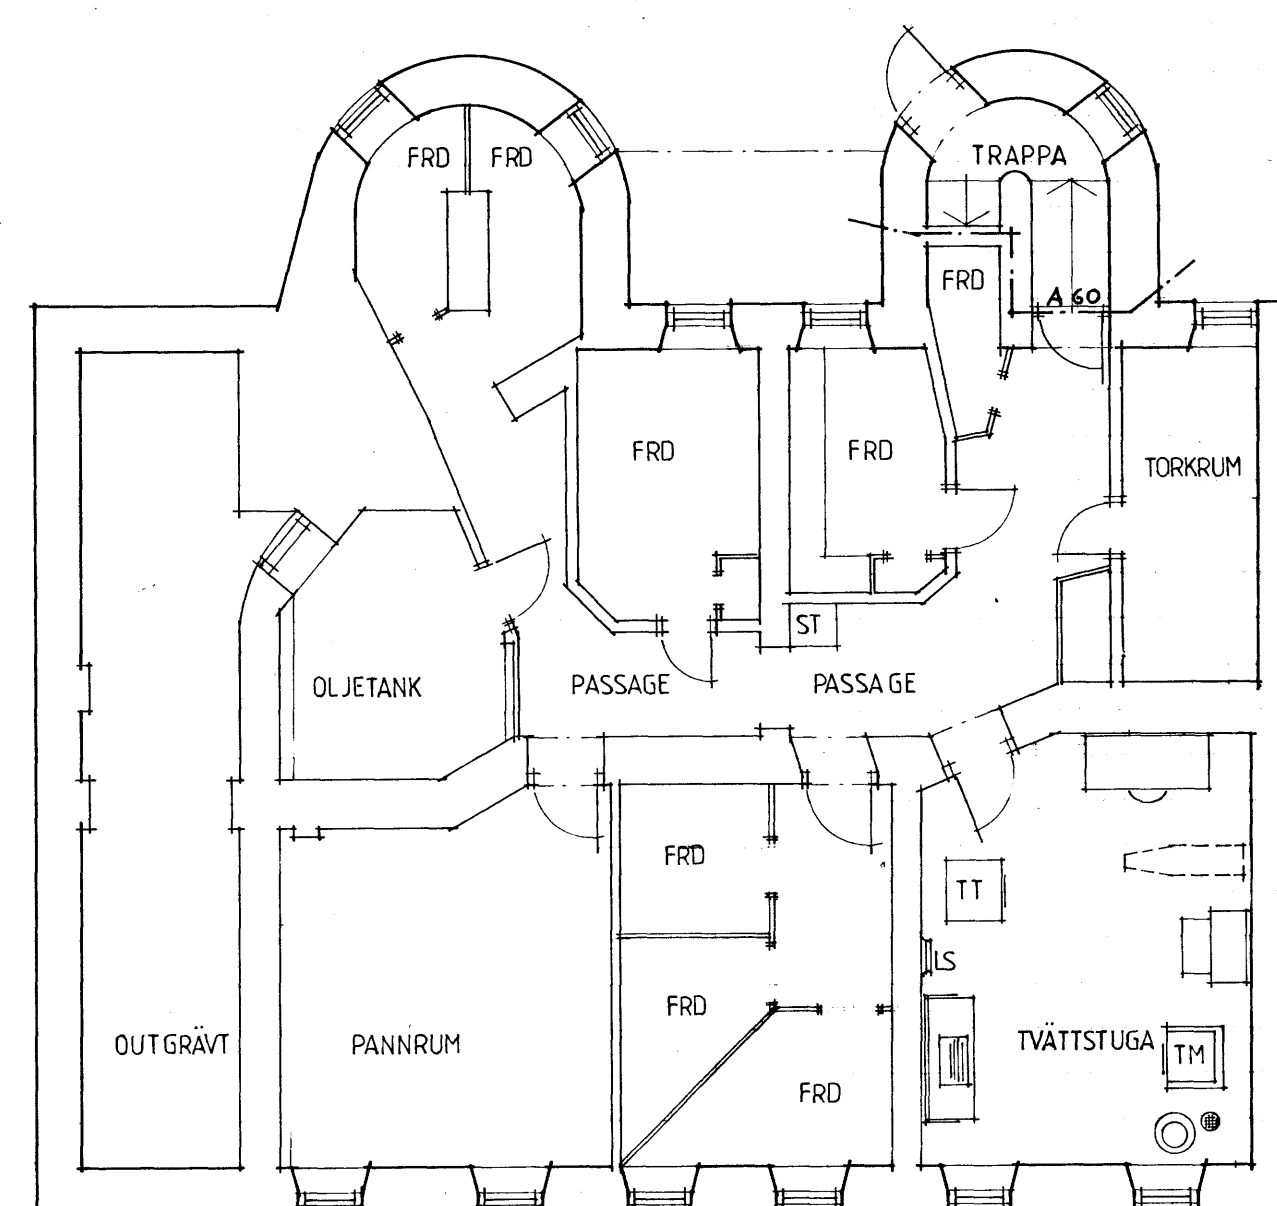

PLAN 0

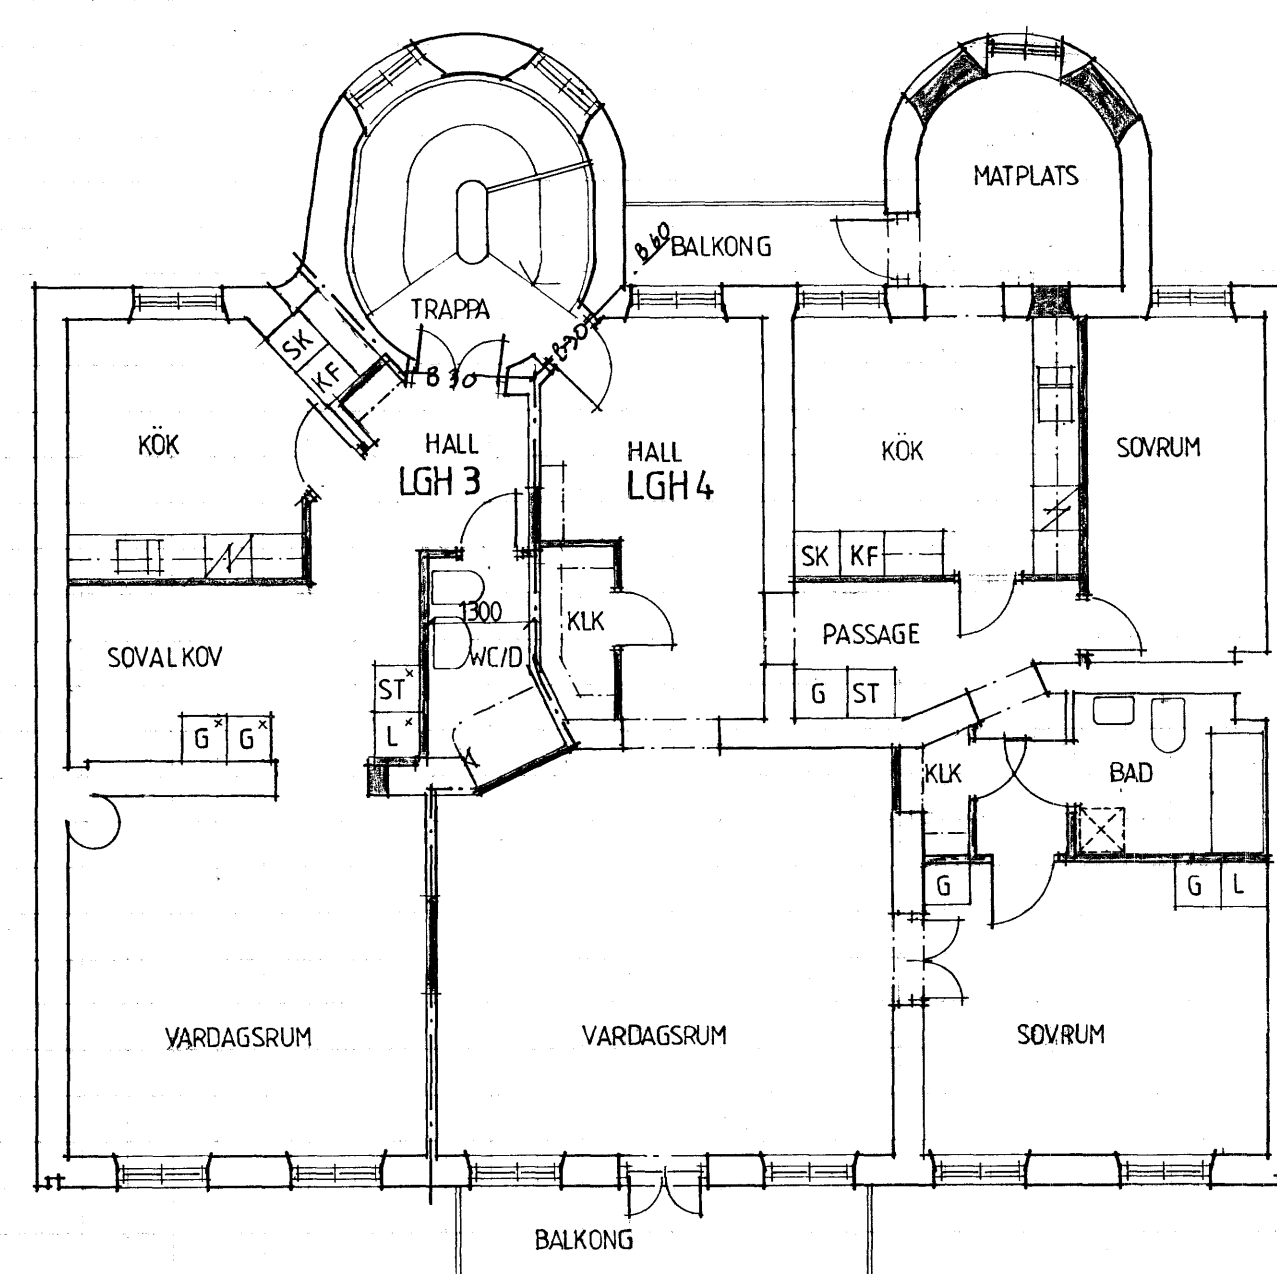

PLAN 2

GODKÄND AV BYGGNADSNÄMNDEN I VÄNERSBODEN 18/12 1986 ENL. § 63 I PROTOKOLLET
BETYGAR:

Harry Claussen

Reviderad ritning
granskad utan erin

[Handwritten signature]

1989 -05 -10

5 495 / 86

D	RELATIONSRTNING	BJ	89.05.08	
C	ALLM	BJ	88.08.09	
B	ALLM	BJ	87.10.09	
A	DIV REVIDERINGAR	LH	86.12.11	
REG	ANT	REGISTRERINGEN AVSER	SIGN	DAT

 CONTEKTON arkitekter	KV NÄSSLAN NR 11	
	VÄNERSBORGS KOMMUN	
KONTEKTON ARKITEKTER I VÄNERSBORG AB KUNGSGATAN 3 462 00 VÄNERSBORG TEL 0521-621 00 MEDLEM SVENSKS PRATISERANDE ARKITEKTER SPA	OMBYGGNAD AV FLERFAMILJSHUS EFTER OMBYGGNAD PLANER	
RITAD KONSTRERFÖR AV LH	HANDL AV SH	ARBETSNUMMER 71-4677-00
VÄNERSBORG 1986.12.01 	KOD TYP PGS	RITINGSNUMMER A 30:12