






FASAD MOT GATAN

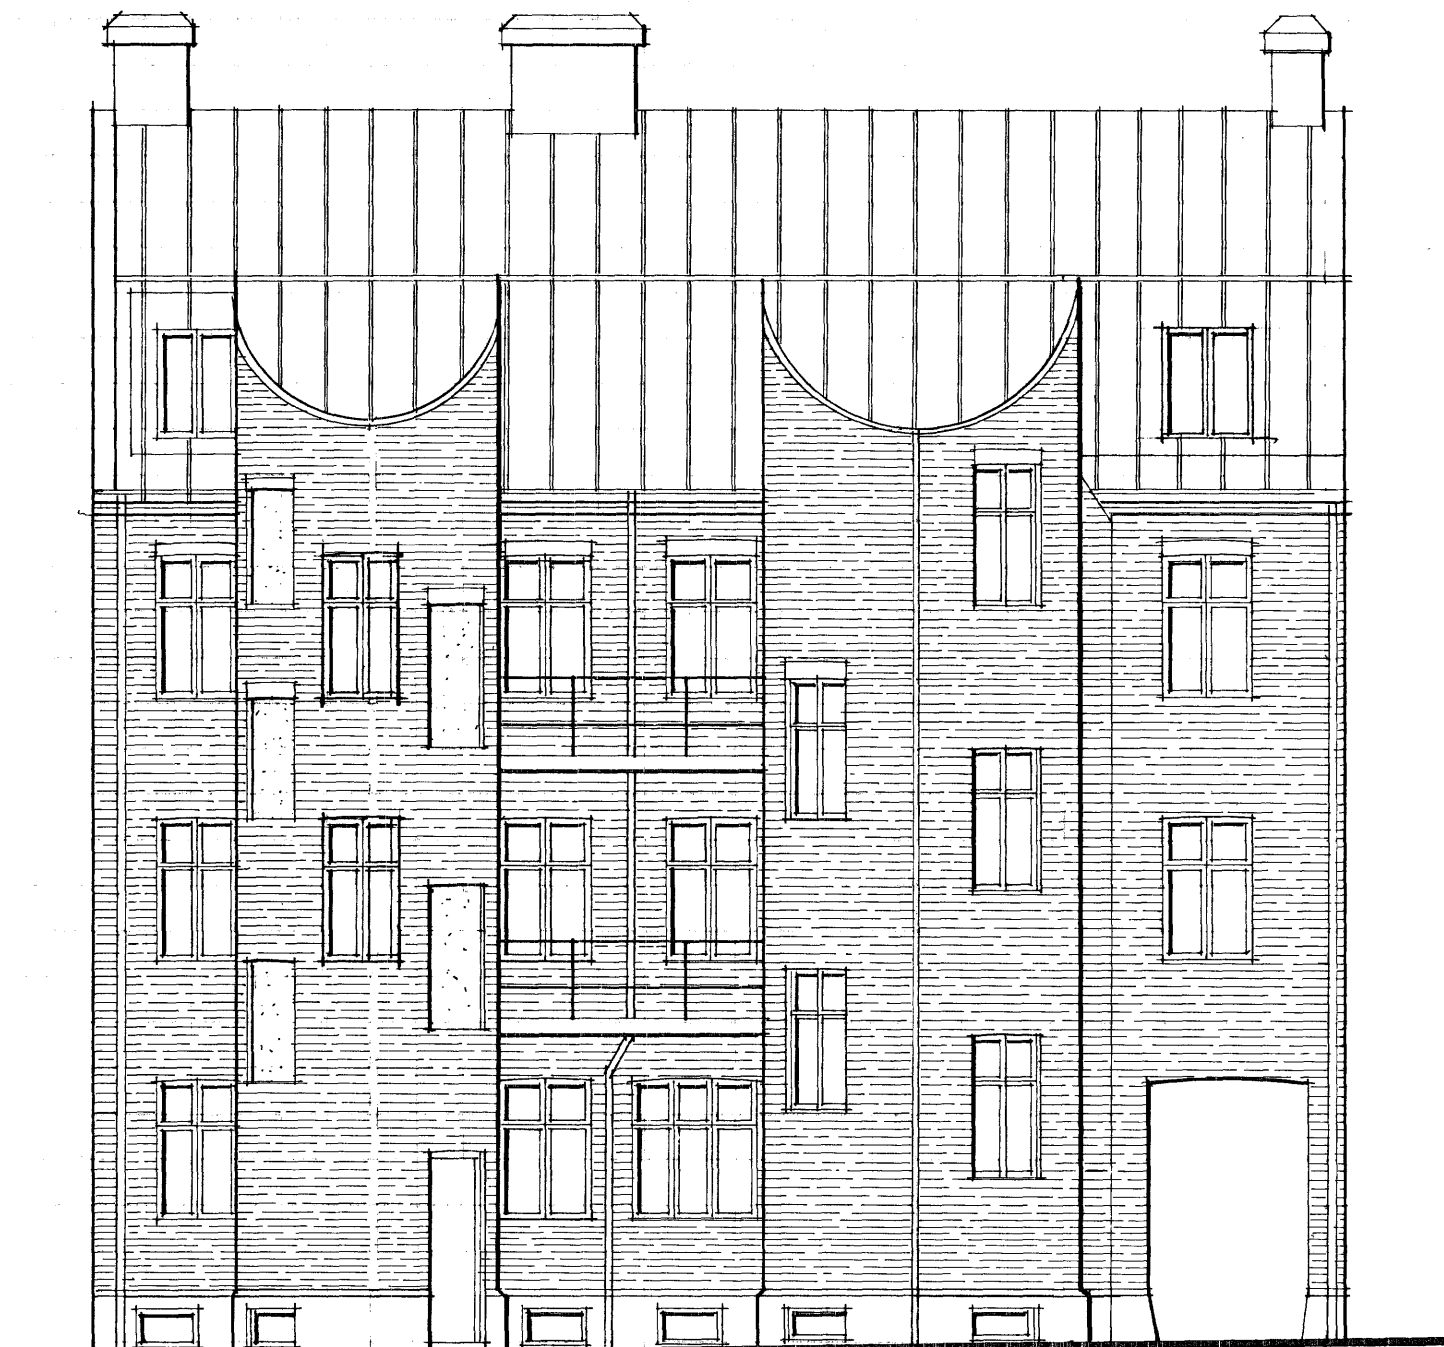


FASAD MOT GÅRDEN

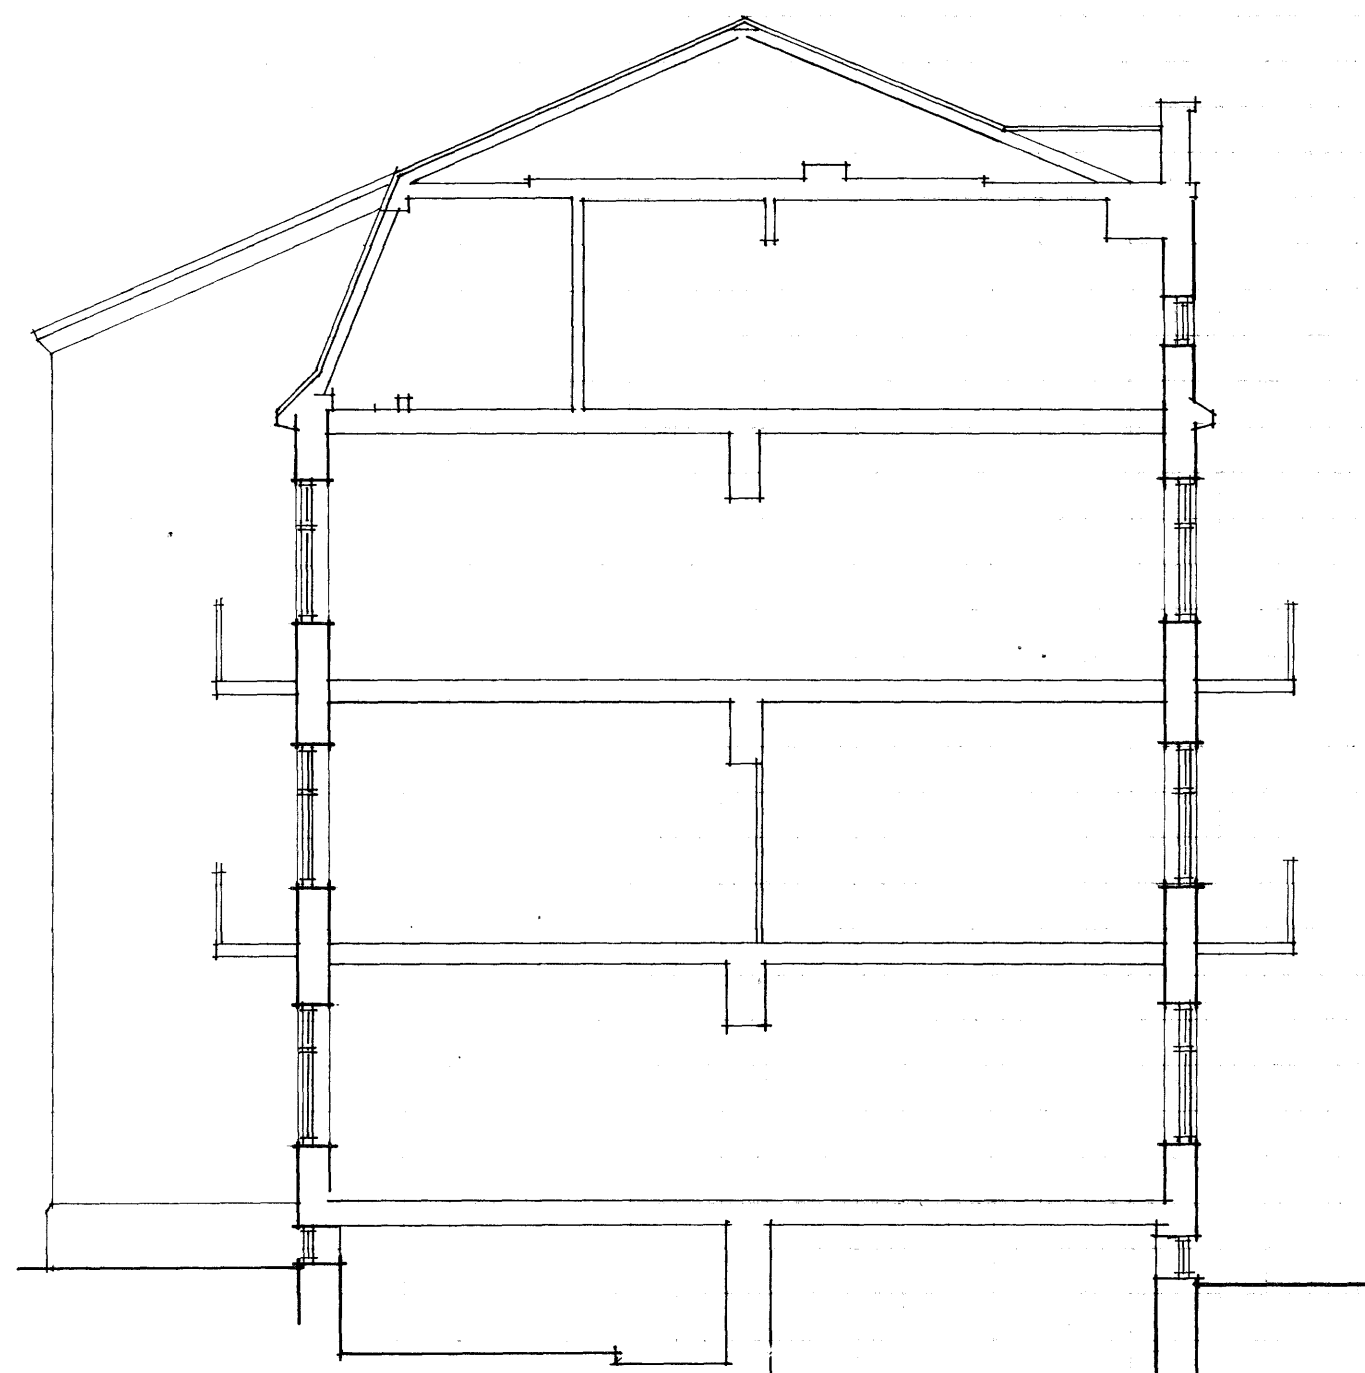


SEKTION

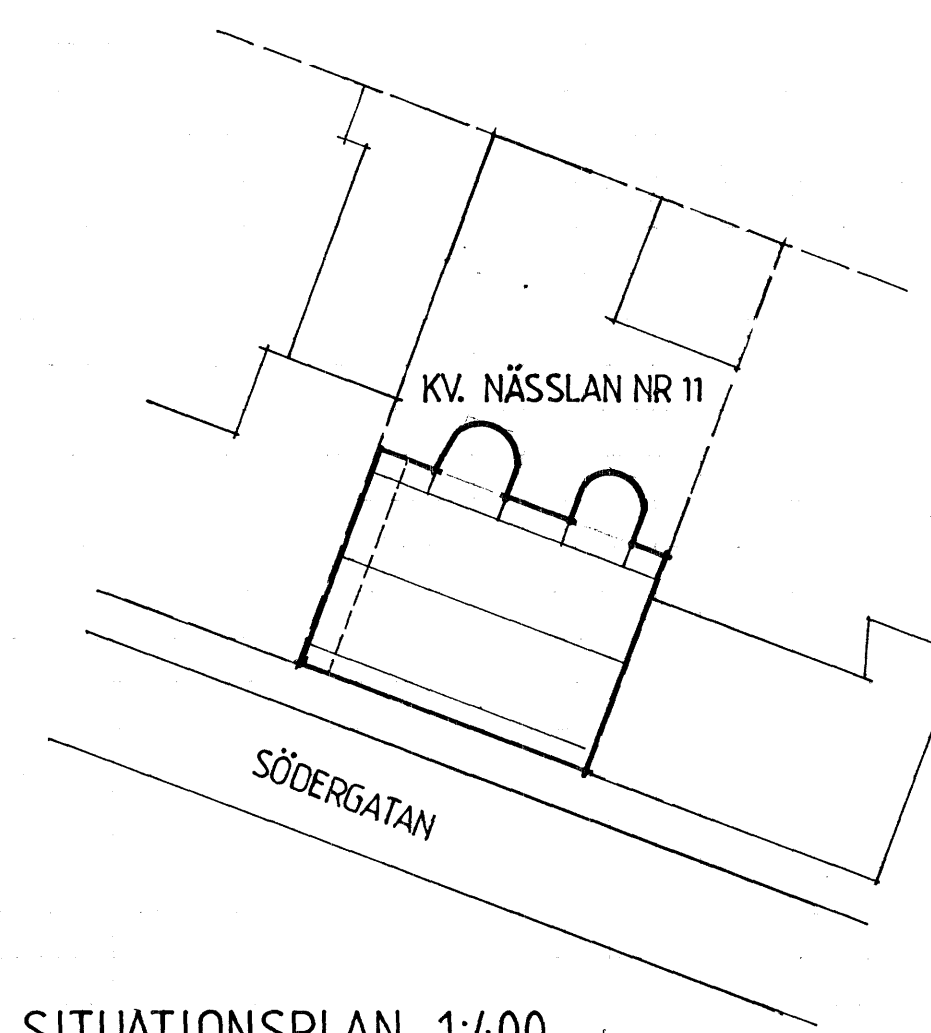

SITUATIONSPLAN 1:400

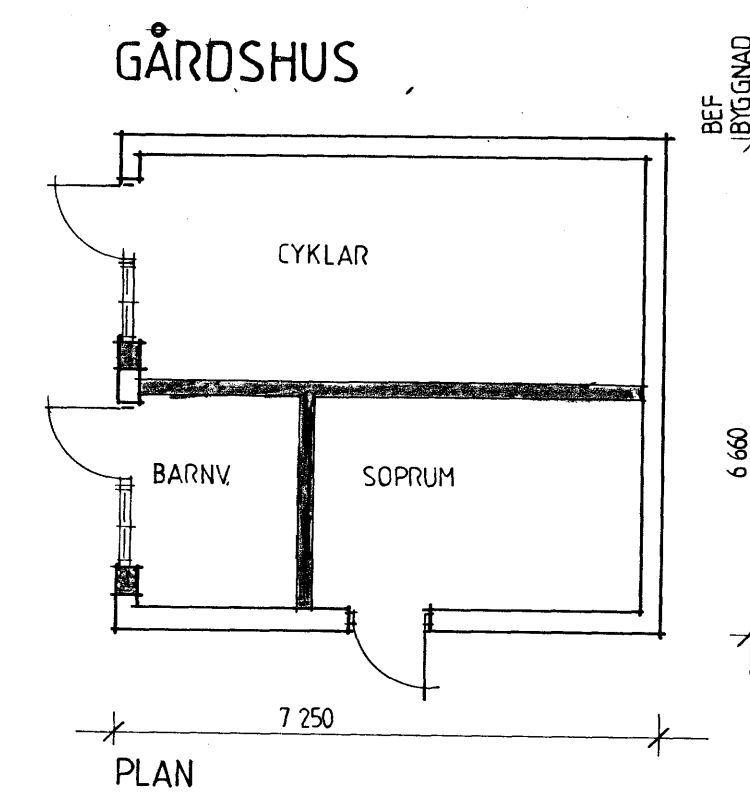

PLAN

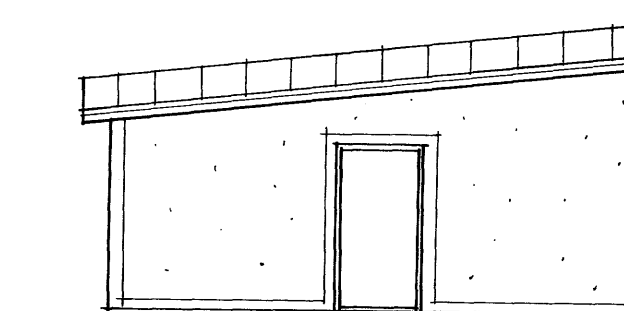

FASADER

GODKÄND AV BYGGNADSNÄMNDEN I VÄNERSBORG
DEN 11/12 1986 ENL. 887 I PROTOKOLLET
BETYGAR:

Peter Olsson
Byggnadsnämndens ordförande

Reviderad ritning
granskad av erinran.

S. Sjöberg
Arkitekt

1986-05-10

3495/86

B	RELATIONSRIKTNING			BJ	890508
A	FÖNSTER - GÅRDSHUS			BJ	871009
REG	ANT	REGISTRERINGEN AVSER		SIGN	DATUM

CONTEKTON
arkitekter
CONTEKTON ARKITEKTER I VÄNERSBORG AB
KUNSSGATAN 3 462 00 VÄNERSBORG TEL 0921-62100
MEDLEM I SVERIGES PRAKTISERANDE ARKITEKTER SPA
RITAD KONSTRUERAD AV LH SH 171-4677-00
VÄNERSBORG
1986.12.01

KV NÄSSLAN NR 11
VÄNERSBORGS KOMMUN
OMBYGGNAD AV FLERFAMILJSHUS
EFTER OMBYGGNAD
FASADER

SKALA 1:100

KOD TYP POS		RITNINGNUMMER		RE	
		A30:11		8	