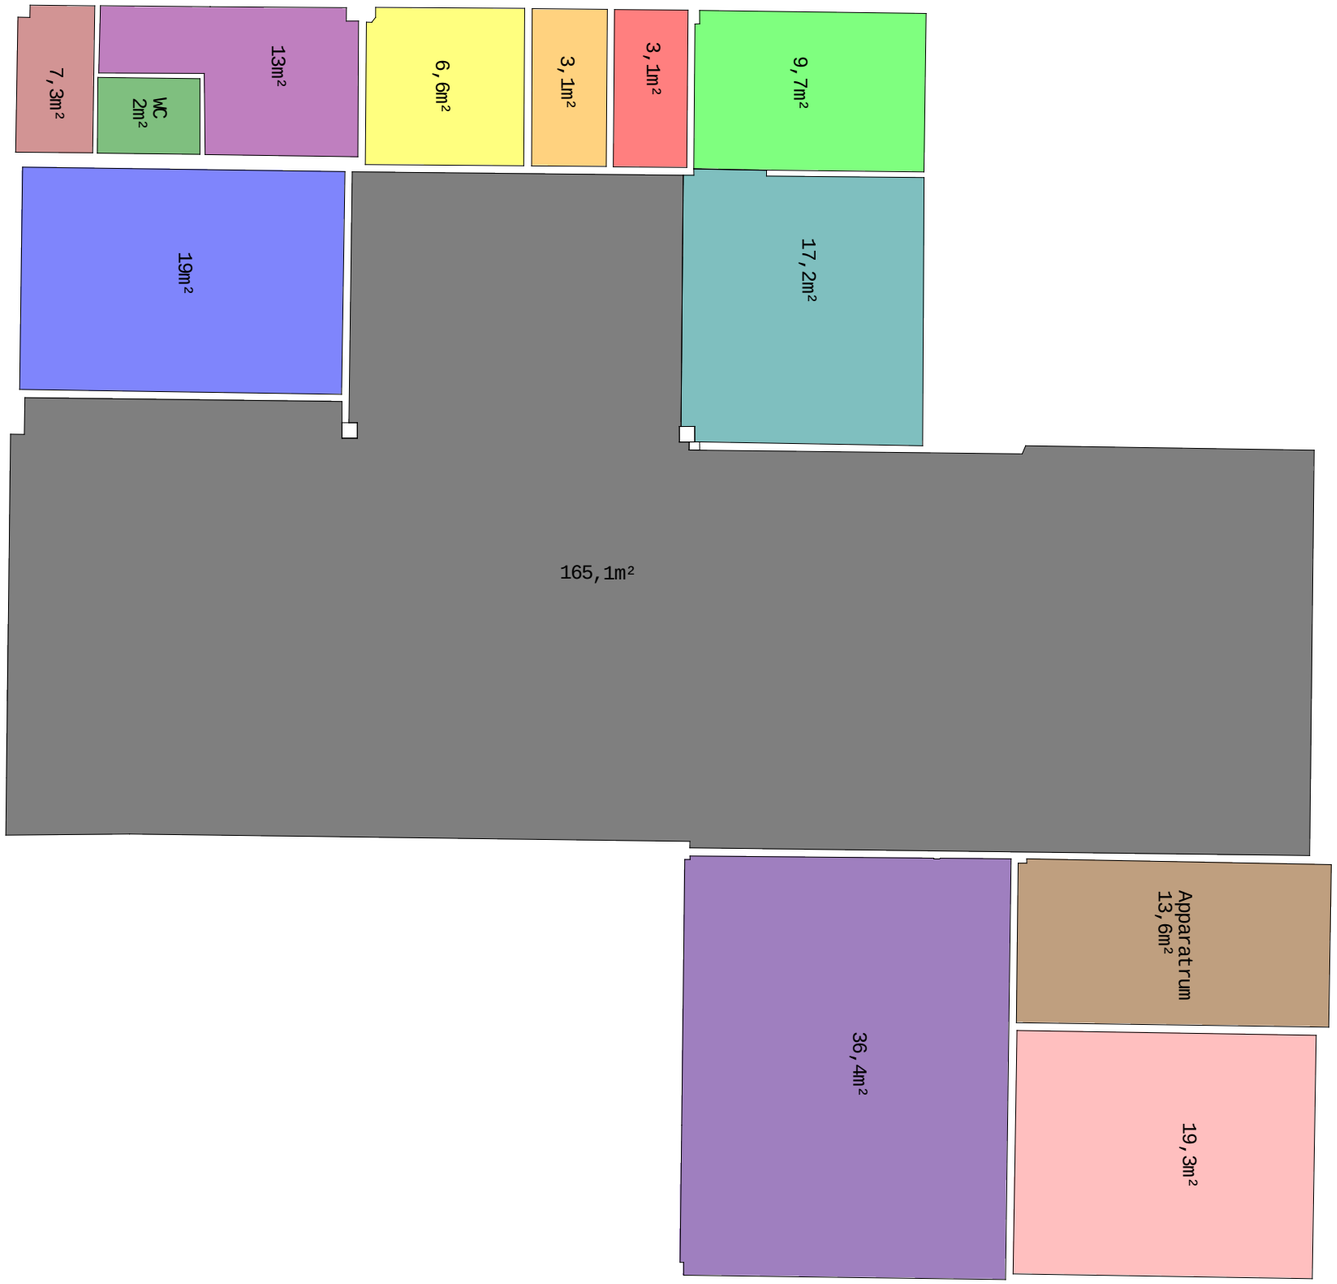


4 0 2 4 6 m

SKALA=1:100

REV	ANT	ÄNDRINGEN AVSER	DATUM	SIGN

AREAMÄTNING

Broadgate
Tallmätaren 12

Trimble

AROS MÄTTEKNIK AB
MÄTA RÄTT, BYGGA TRYGGT

UPPDRAG NR	RITAD/KONSTR AV	HANDLÄGGARE
2610	MO	-

DATUM	ANSVARIG
2026-10-13	AMAB

RITNINGSBESKRIVNING

Areamätning av fastighet

KOORDINATSYSTEM

Standard
Standard

SKALA	RITNINGSNUMMER	REV
1 : 100	Plan: 1 av 1	1