



Sätra-kv Kuttret-4101-4-1-6002

Sicksackvägen 15

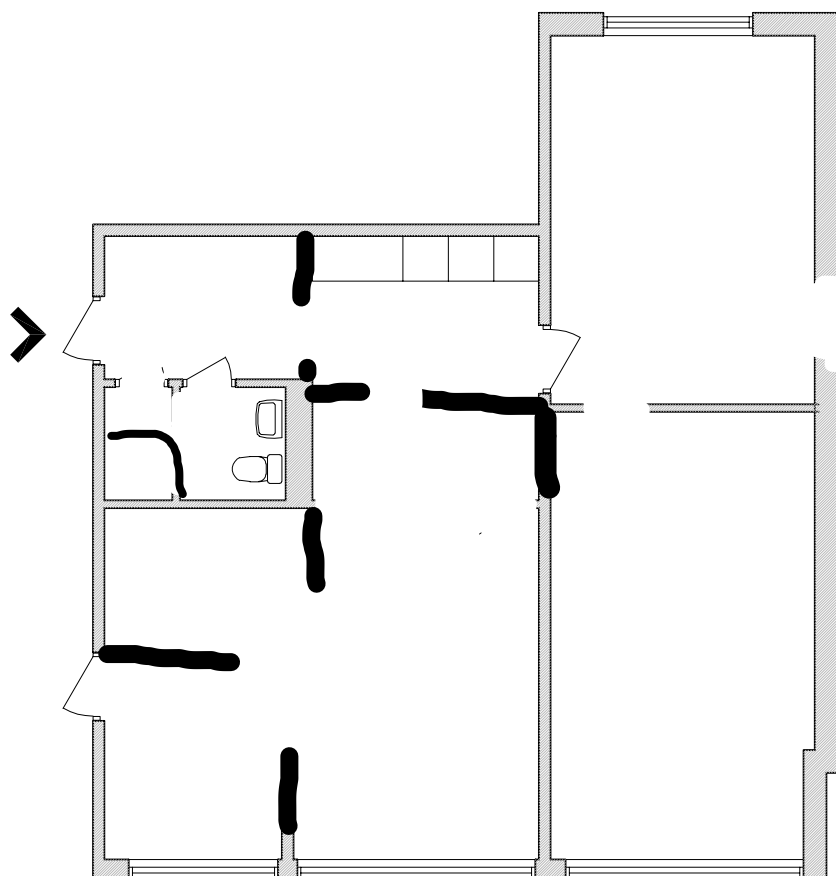


Area 86,5 m²

NORRPIL

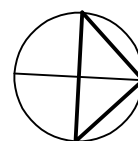

Reservation för smärre förändringar

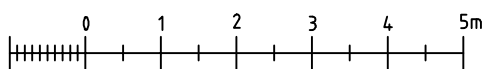

ORIGINALSKALA 1:100

LOKALFAKTA

2002-11-20