


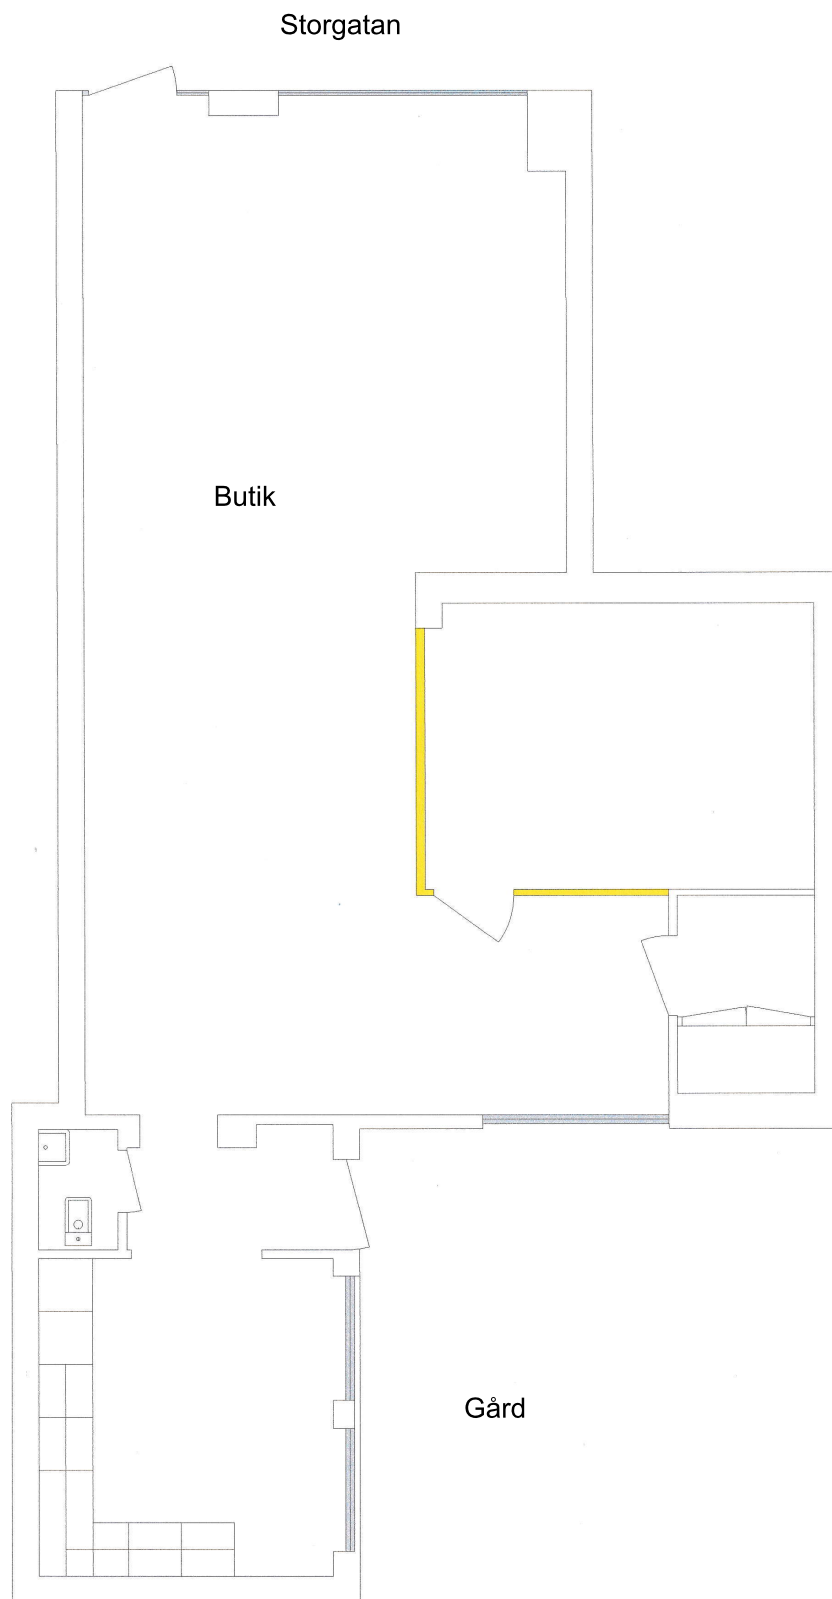

Storgatan 59, Höganäs
Butik 3003 – 95 m²