






Regeringsgatan 4, Landskrona
Lokal 4001 – 112 m²

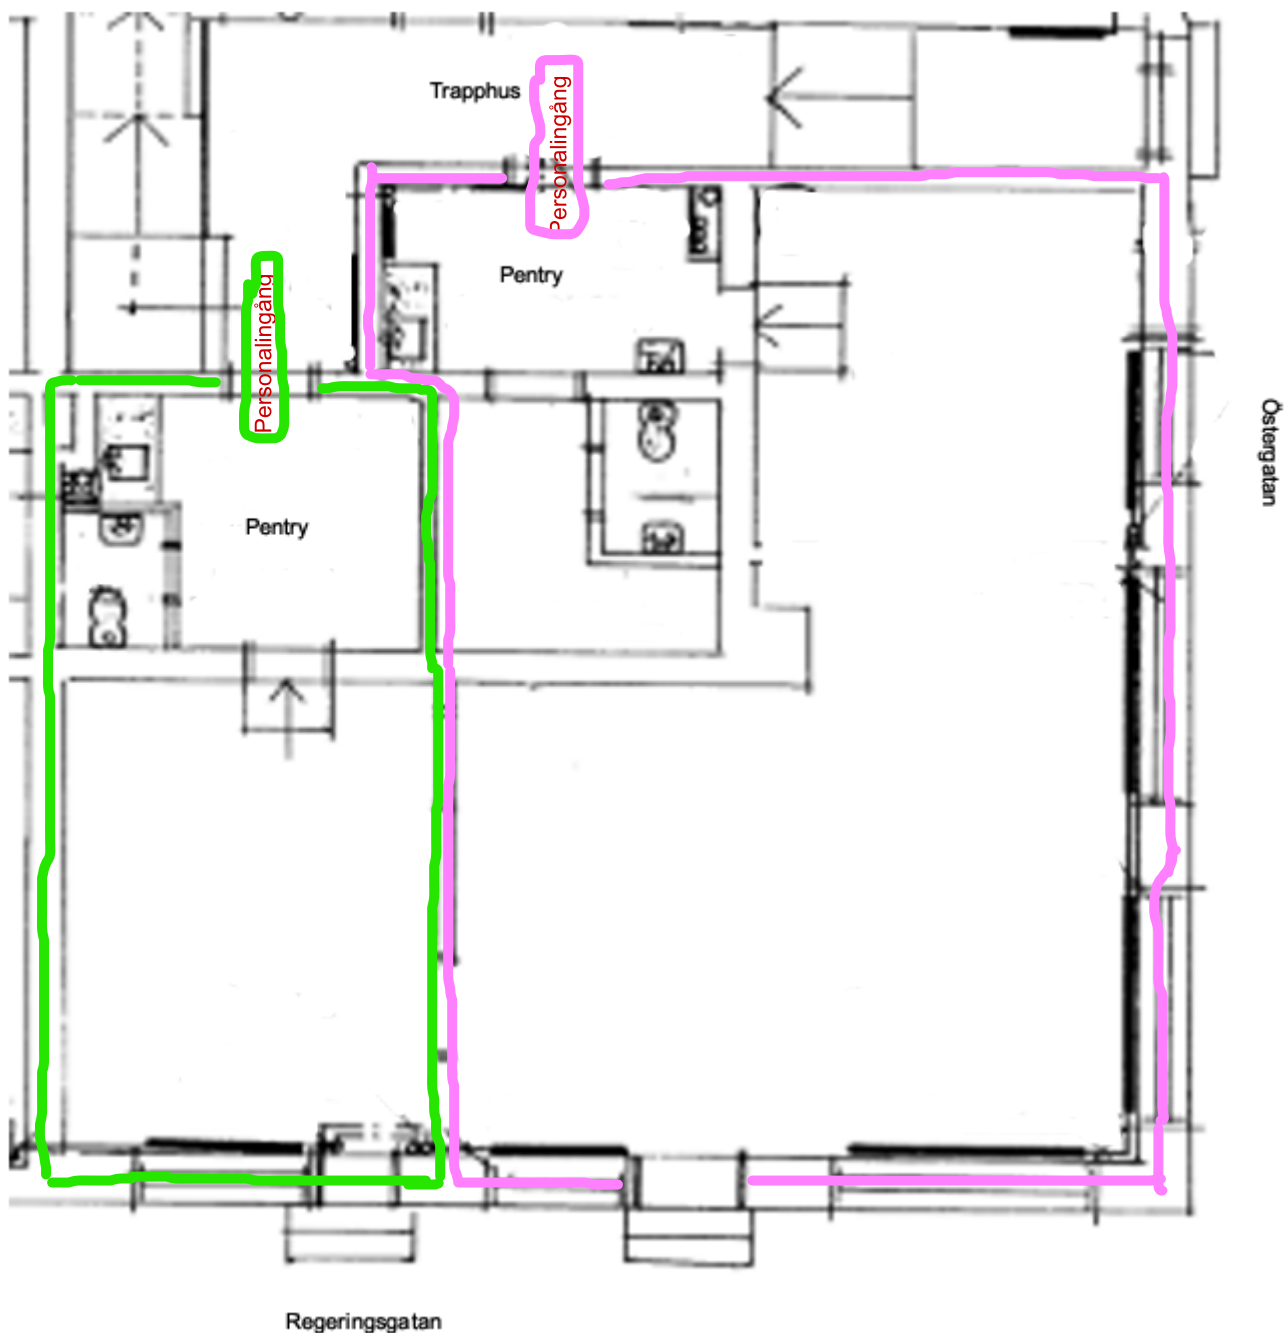

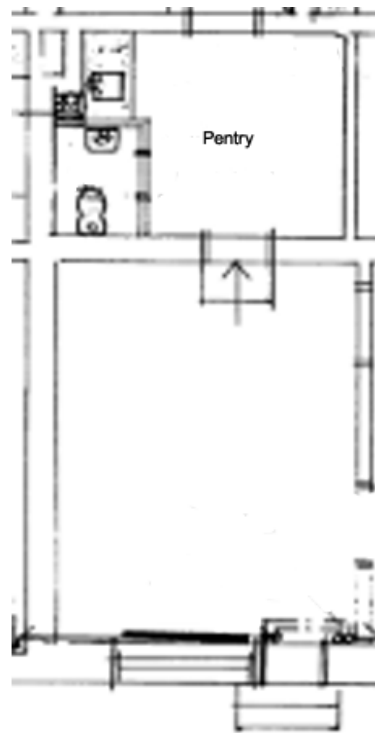

Regeringsgatan

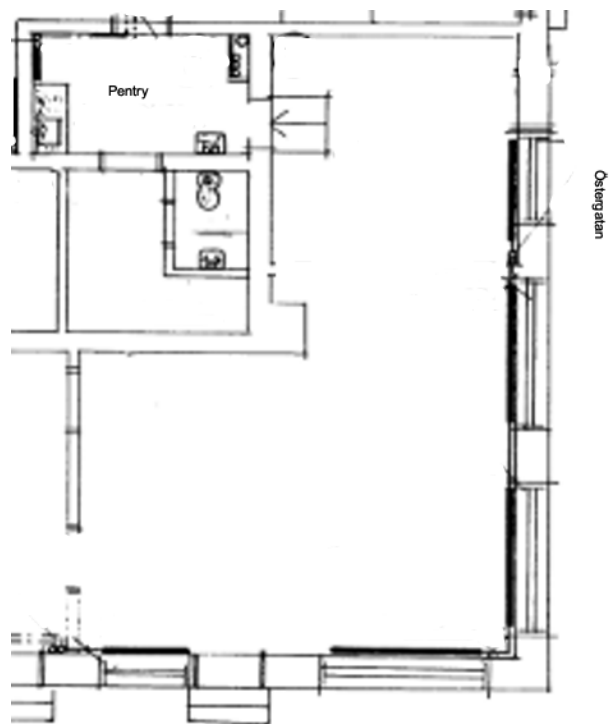

Eventuell delning av lokalen till två mindre.