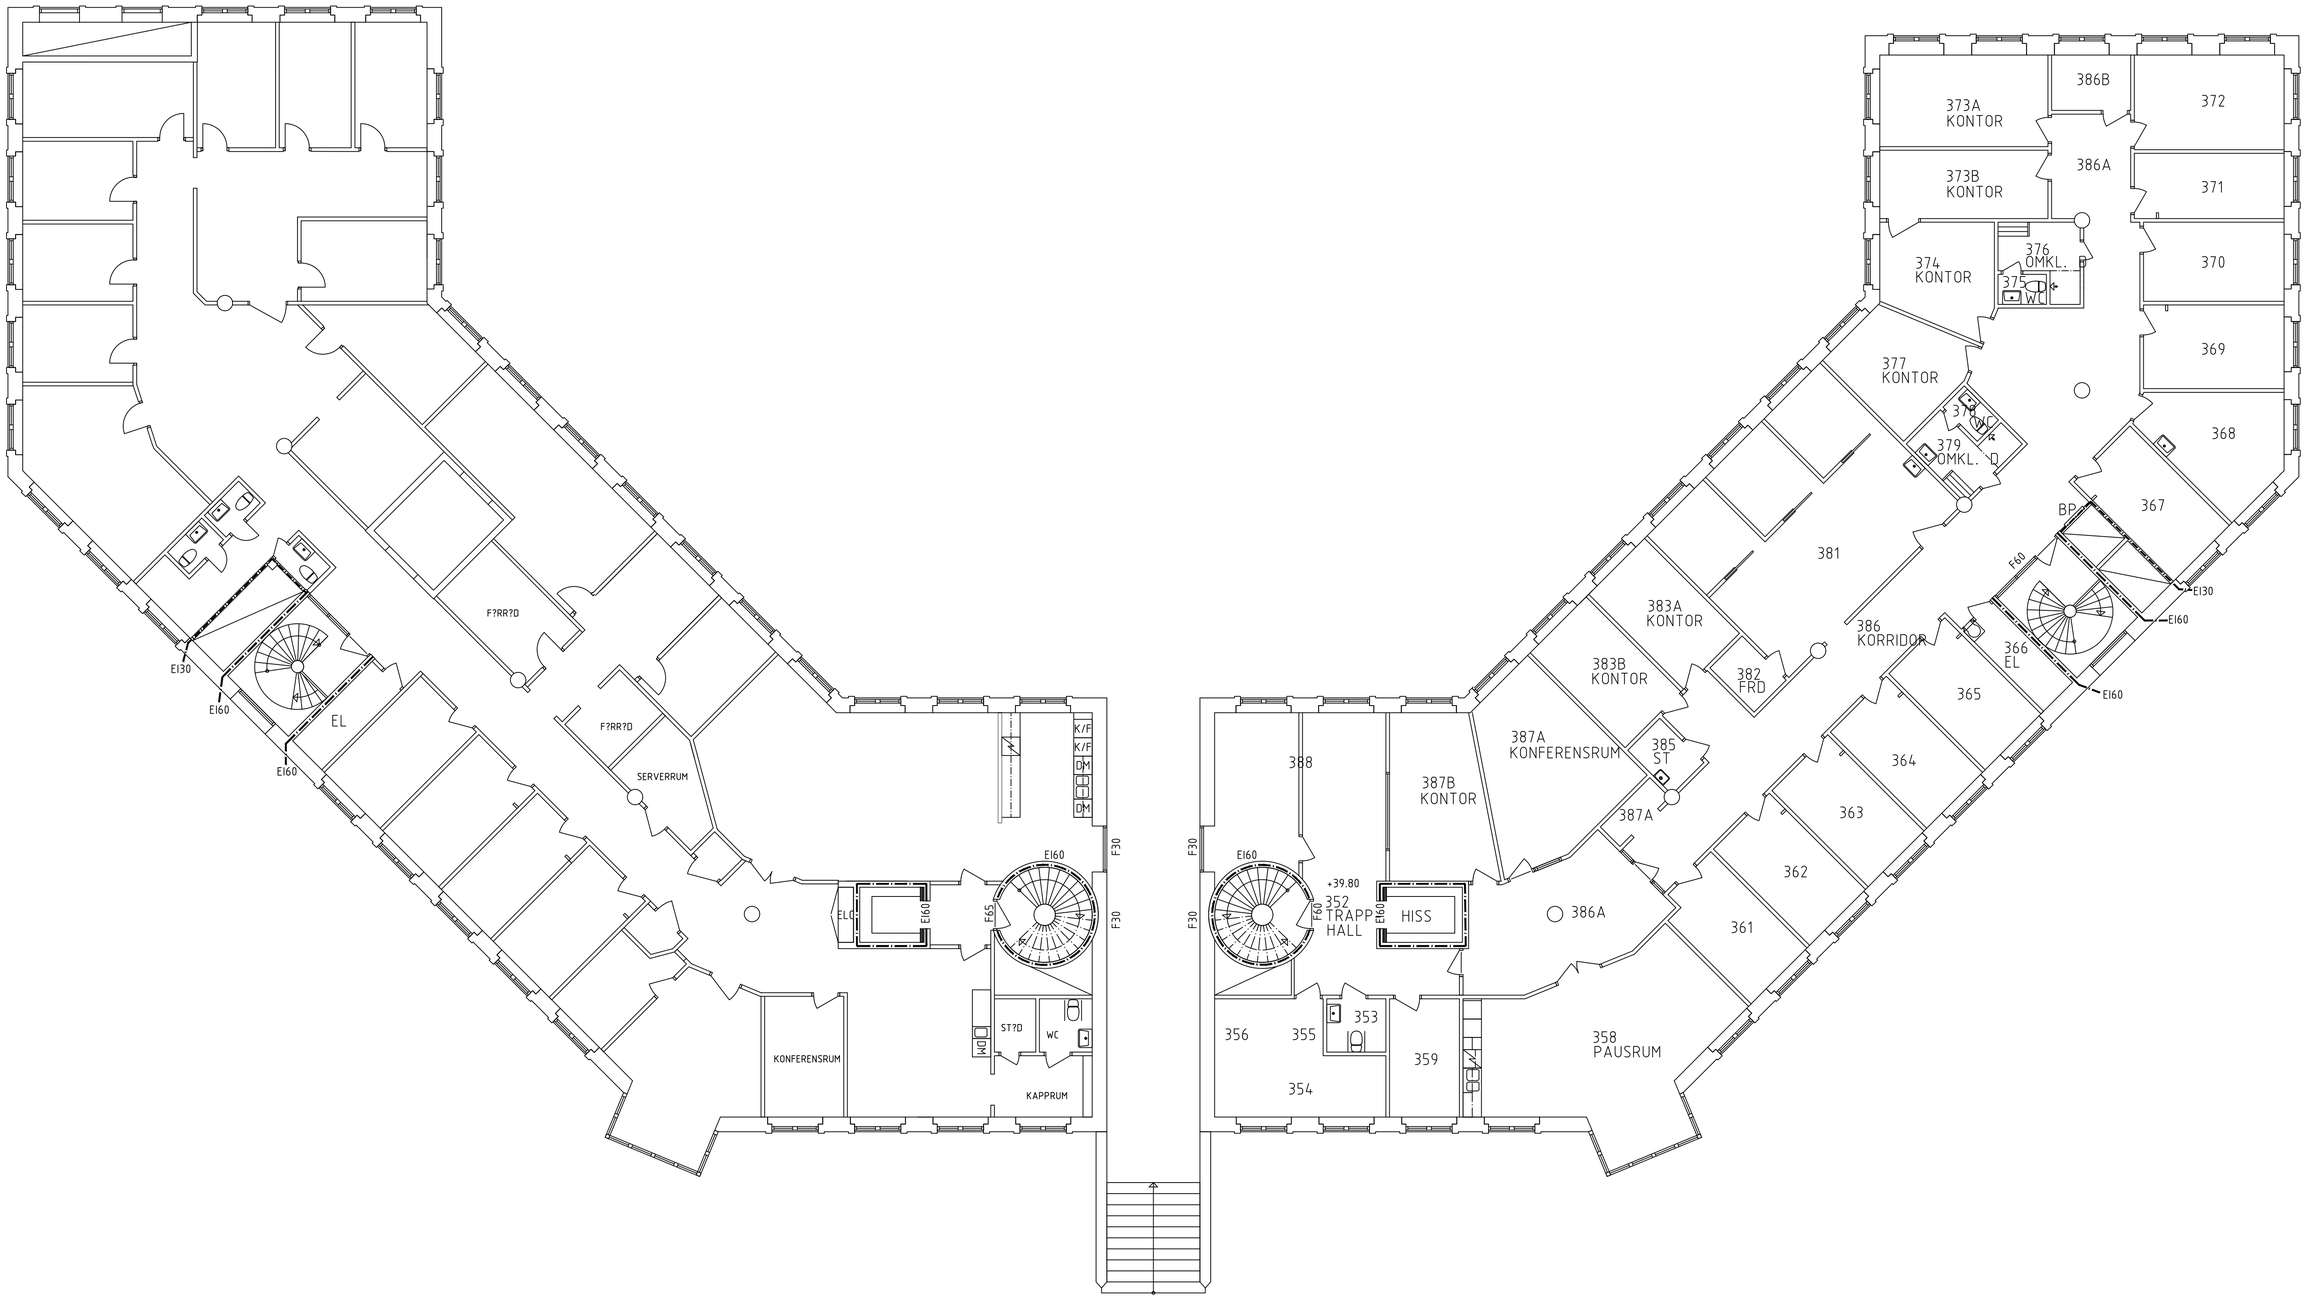

BET	ANT	?NDRINGEN AVSER	DATUM	SIGN

Botrygg

FONDEN 1
RELATIONSHANDLING
PLAN 3

SKALA 1:100

RITAD/KONSTR AV	UPPDRAG.NR
LH	
ORT/DATUM LINK?PING 2018-06-27	

KOD/TYP/POS	RITNINGSNUMMER	?NDR BET

L:\PLAN\?SNINGAR BMP\CAD-RITNINGAR\CAD-RITNINGAR BEFINTLIGA FASTIGHETER\FONDEN 1\LH UPPDATERING HANDLINGAR\AMP3.DWG LINNEA HOLMBERG

PLO: 2018-06-27 11:48

XREF: RText (RText)

LAGER: SB11