



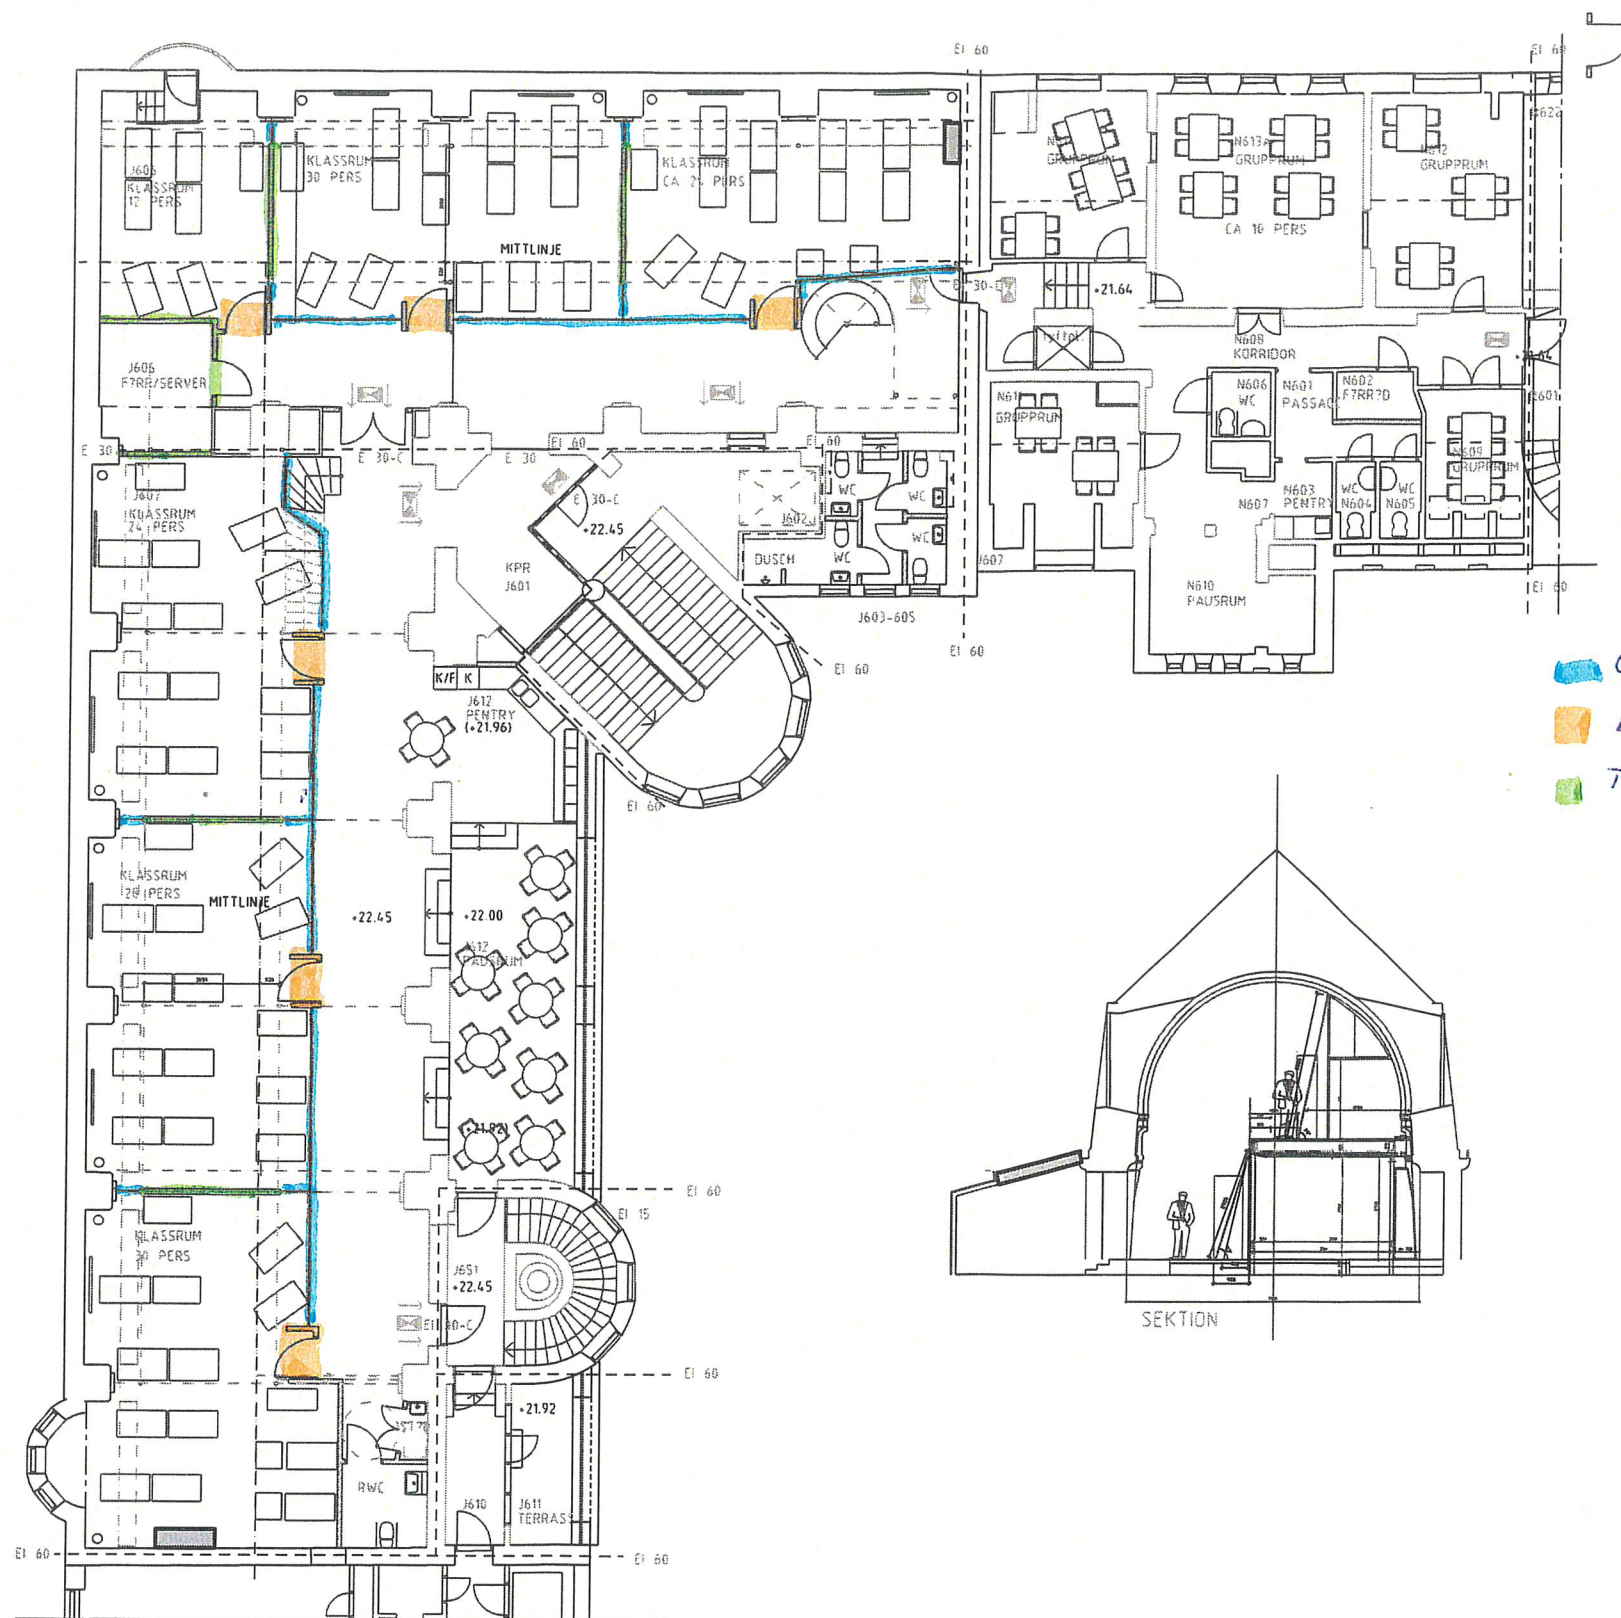


Glas
 Dörrar (med portal)
 Tak gipsvagg.

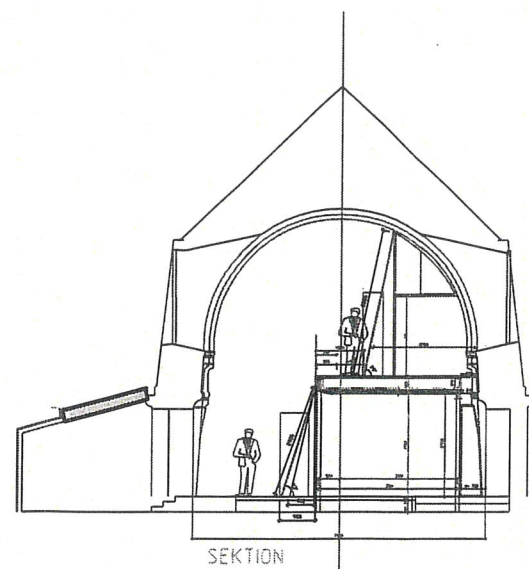

B	?VERSYN M7T MM		09 12 17	
A	?VERSYN PELARLTGEN MM		09 11 26	
BET	ANT	ANDRÖGEN NYER	SKH	DATUM
OMBYGGNADSF?RSLAG				
KRONAN 8				
MAGNENTUS				
SALTÄNGSGATAN 15 BOX 692 601 15 NORRÖPING				
Tel 011- 23 71 20 Fax 011-23 87 20				
arkidéon				
UPPDRAG NR	BTAD AV		HANDLAGGARE	
	ML		ANSVARIG	
DATUM	2000-11-06			
NORRÖPING				
1912-?RS HUS OCH-				
NEMANSKA HUSET				
PLAN 6				
SKALA	HUMMER		BET	
1:100	305:16		B	

1912-7RS HUS ENTRESOLPLAN, PLAN 7

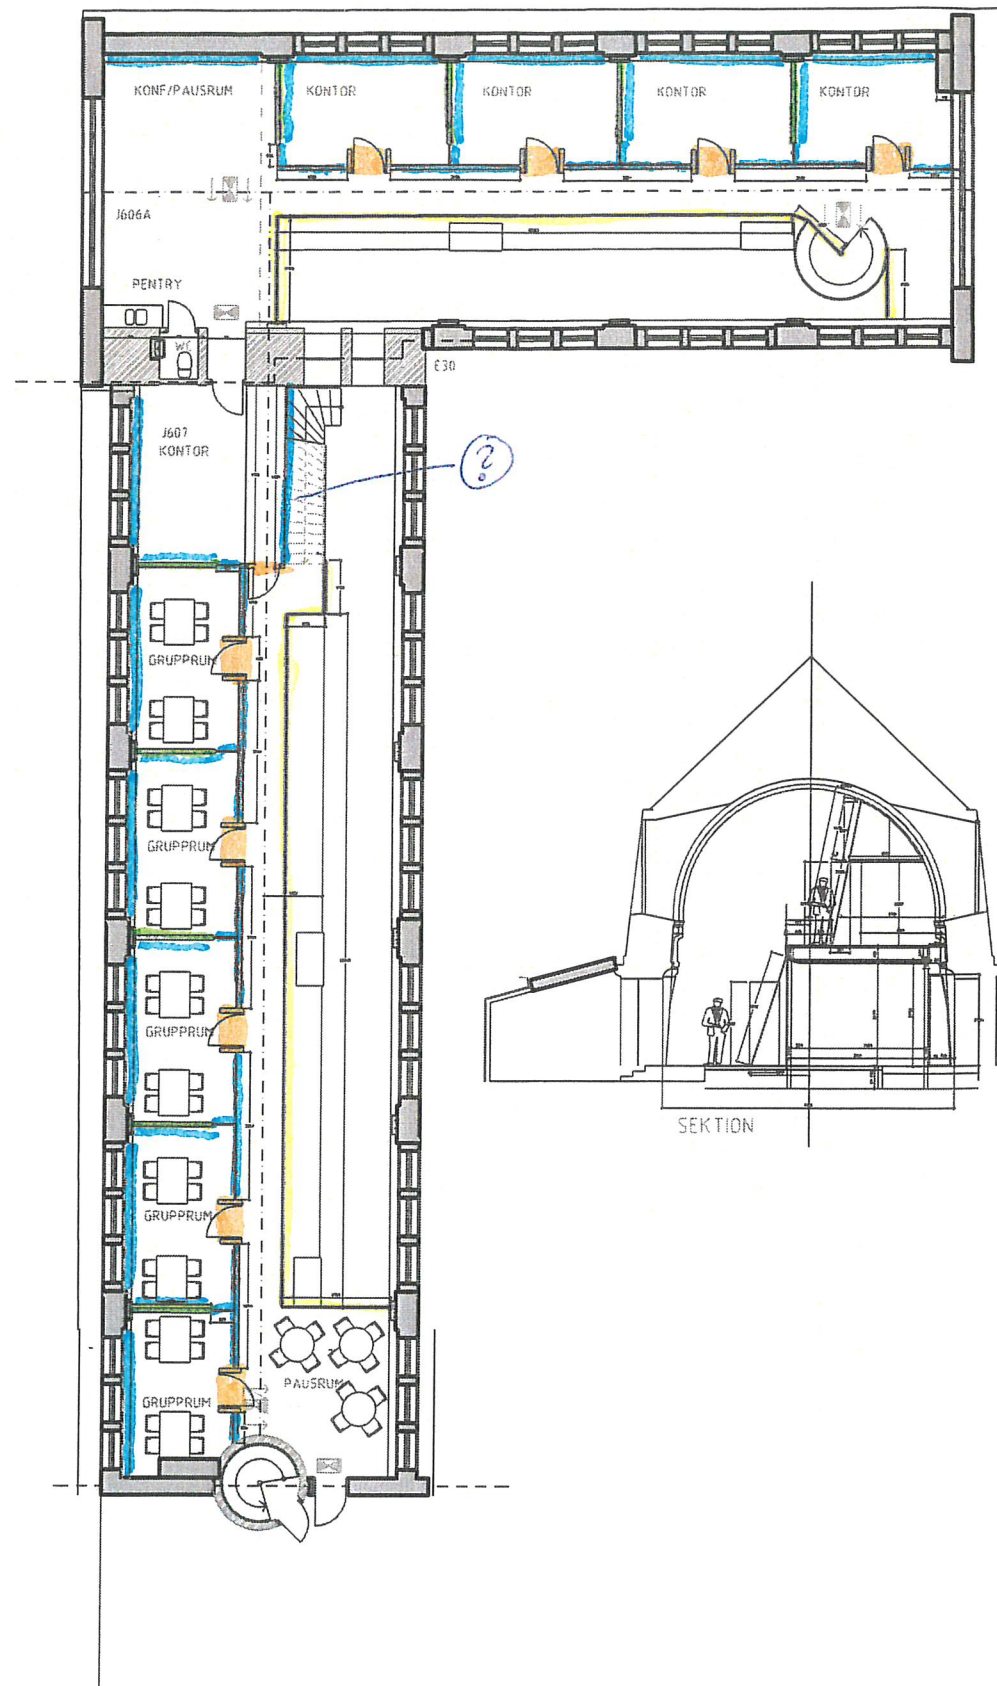

Glasrücke.

Skala 1:100

B	-	VERSİYİN M?TT, İNST B?LKLĞ	09 12 17	
A	-	ALLM?N M?TTJUSTERİNG	09 11 26	
BET	ANT	ANDRİNGEN AVSER	SİGH	DATUM
OMBYGGNADSF?RSLAG				
KRONAN 8				
MAGNENTUS				
SALTANISGATAN 15 BOX 592 601 15 NORRKÖPING Tel 011- 23 71 20 Fax 011-23 87 20				
arkidéon				
UPPDRAG NR	RITAD AV		HANDLÄGGARE	
DATUM	ANSVARIG			
2009-11-06				
NORRKÖPING				
1912-7RS HUS				
PLAN 7				
SKALA	NUMMER		BET	
1:100	305:17		B	