232838

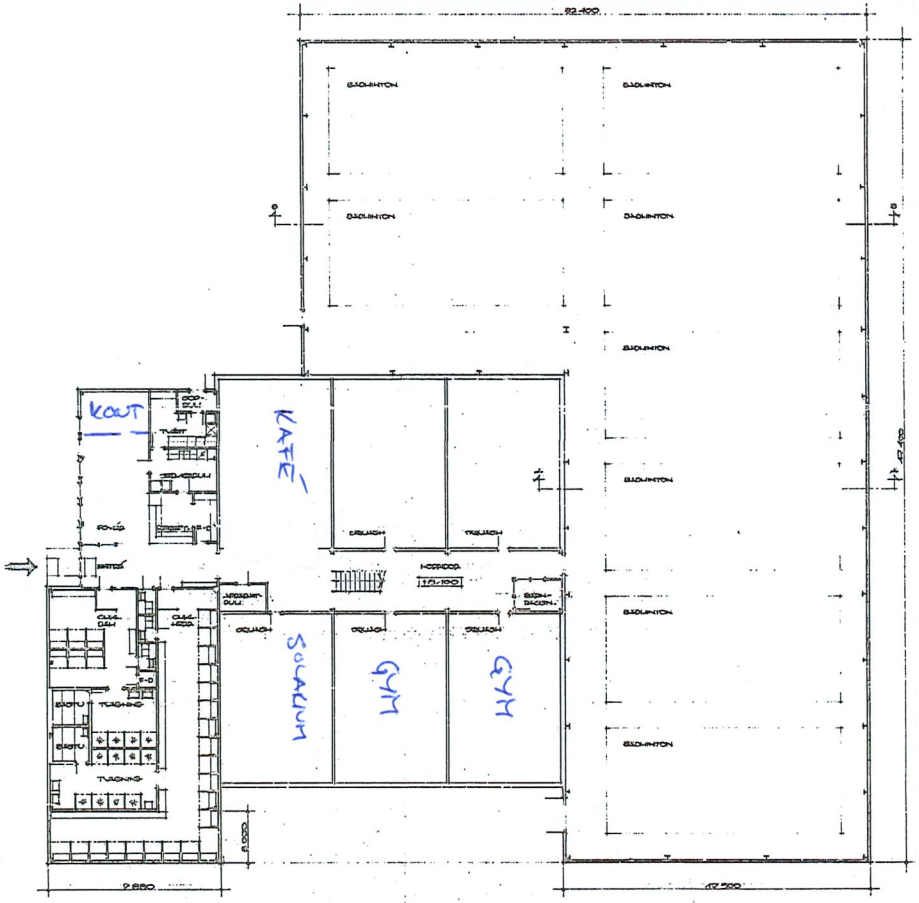

Byggnadslov beviljat av BN i beslut den 5 62/78
Anders Fisberg
Sekreterare

71
1978-01-19

PROVET	DEL AV STG 302 & VÄSTRA NYHÖDING	
		SKALA 1:100
1978-01-10		A102

232447 | ARKIVA | 981104