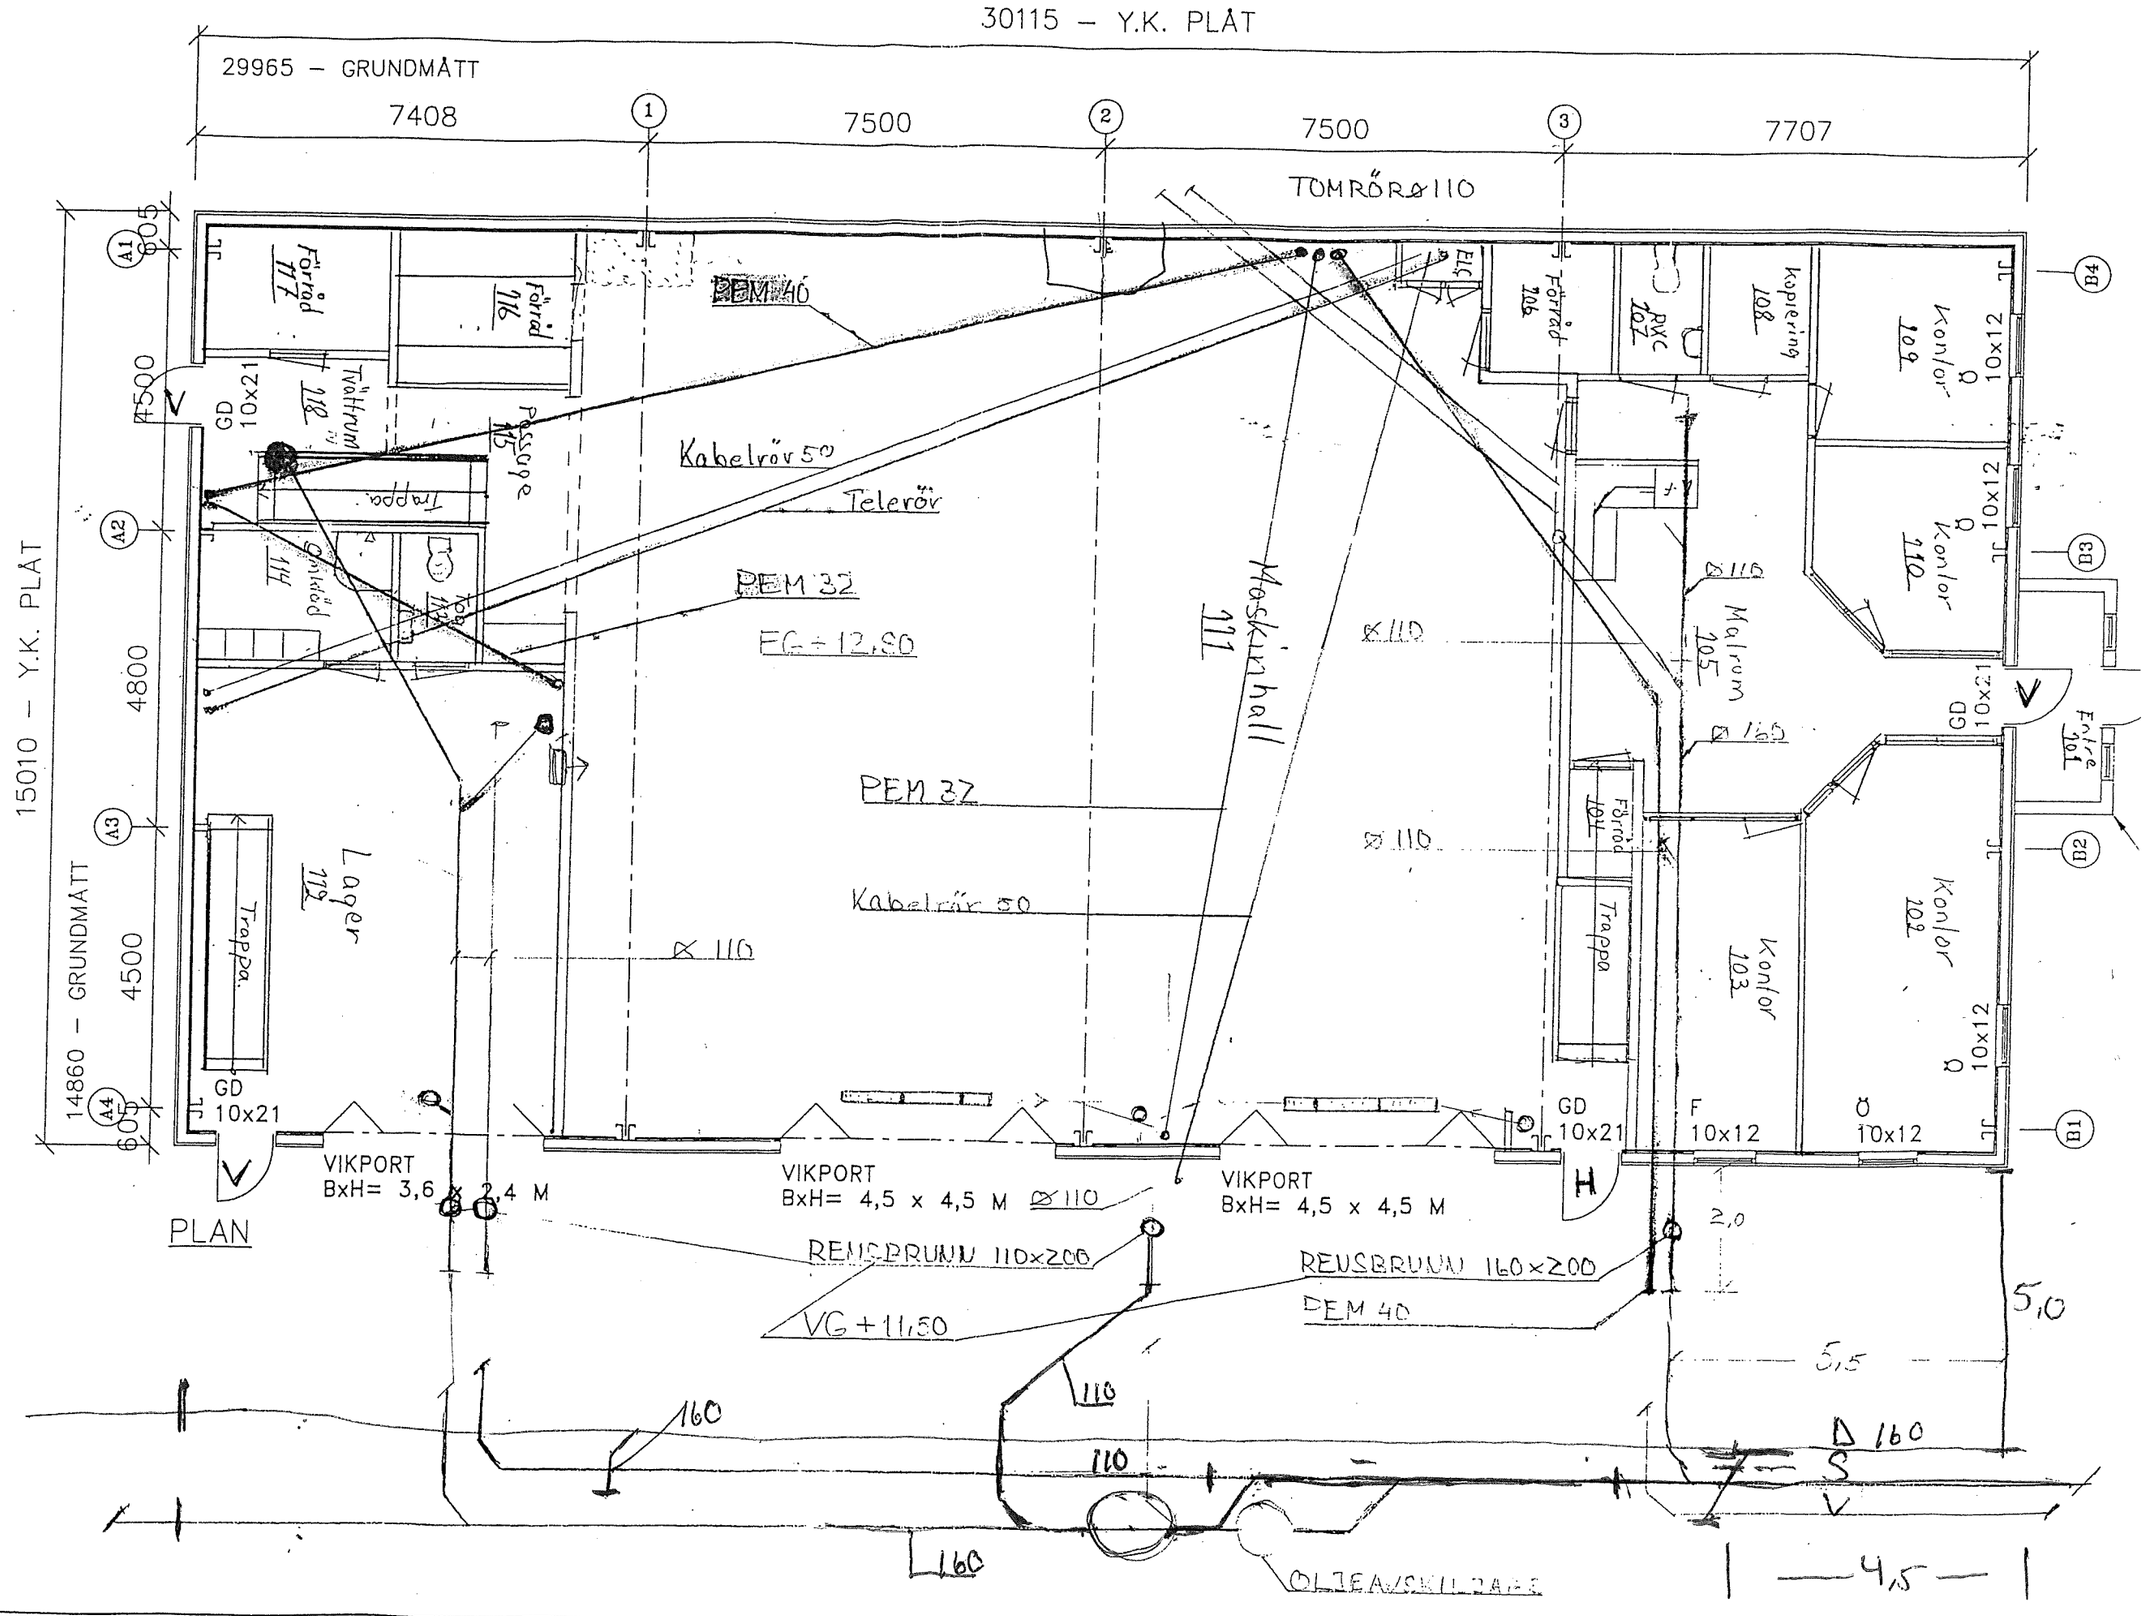
30115 – Y.K. PLÅT
29965 – GRUNDMÅTT
7408
7500
7500
7707
TOMRÖR Ø110
15010 – Y.K. PLÅT
14860 – GRUNDMÅTT
4800
4500
PEM 40
Kabelrör 50
Telerör
PEM 32
FG + 12,80
PEM 32
Kabelrör 50
Maskinhall 111
Förråd 117
Förråd 116
Förråd 106
PVC 107
Kopiering 108
Kontor 109
Kontor 110
Malrum 105
Förråd 104
Kontor 103
Kontor 102
Entré 101
Tvättrum 118
Passage 115
Trappa
Lager 112
Trappa
GD 10x21
F 10x12
Ö 10x12
VIKPORT BxH= 3,6 x 2,4 M
VIKPORT BxH= 4,5 x 4,5 M
VIKPORT BxH= 4,5 x 4,5 M
REUSBRUNN 110x200
REUSBRUNN 160x200
VG + 11,50
PEM 40
OLJEAVSKILJARE
PLAN