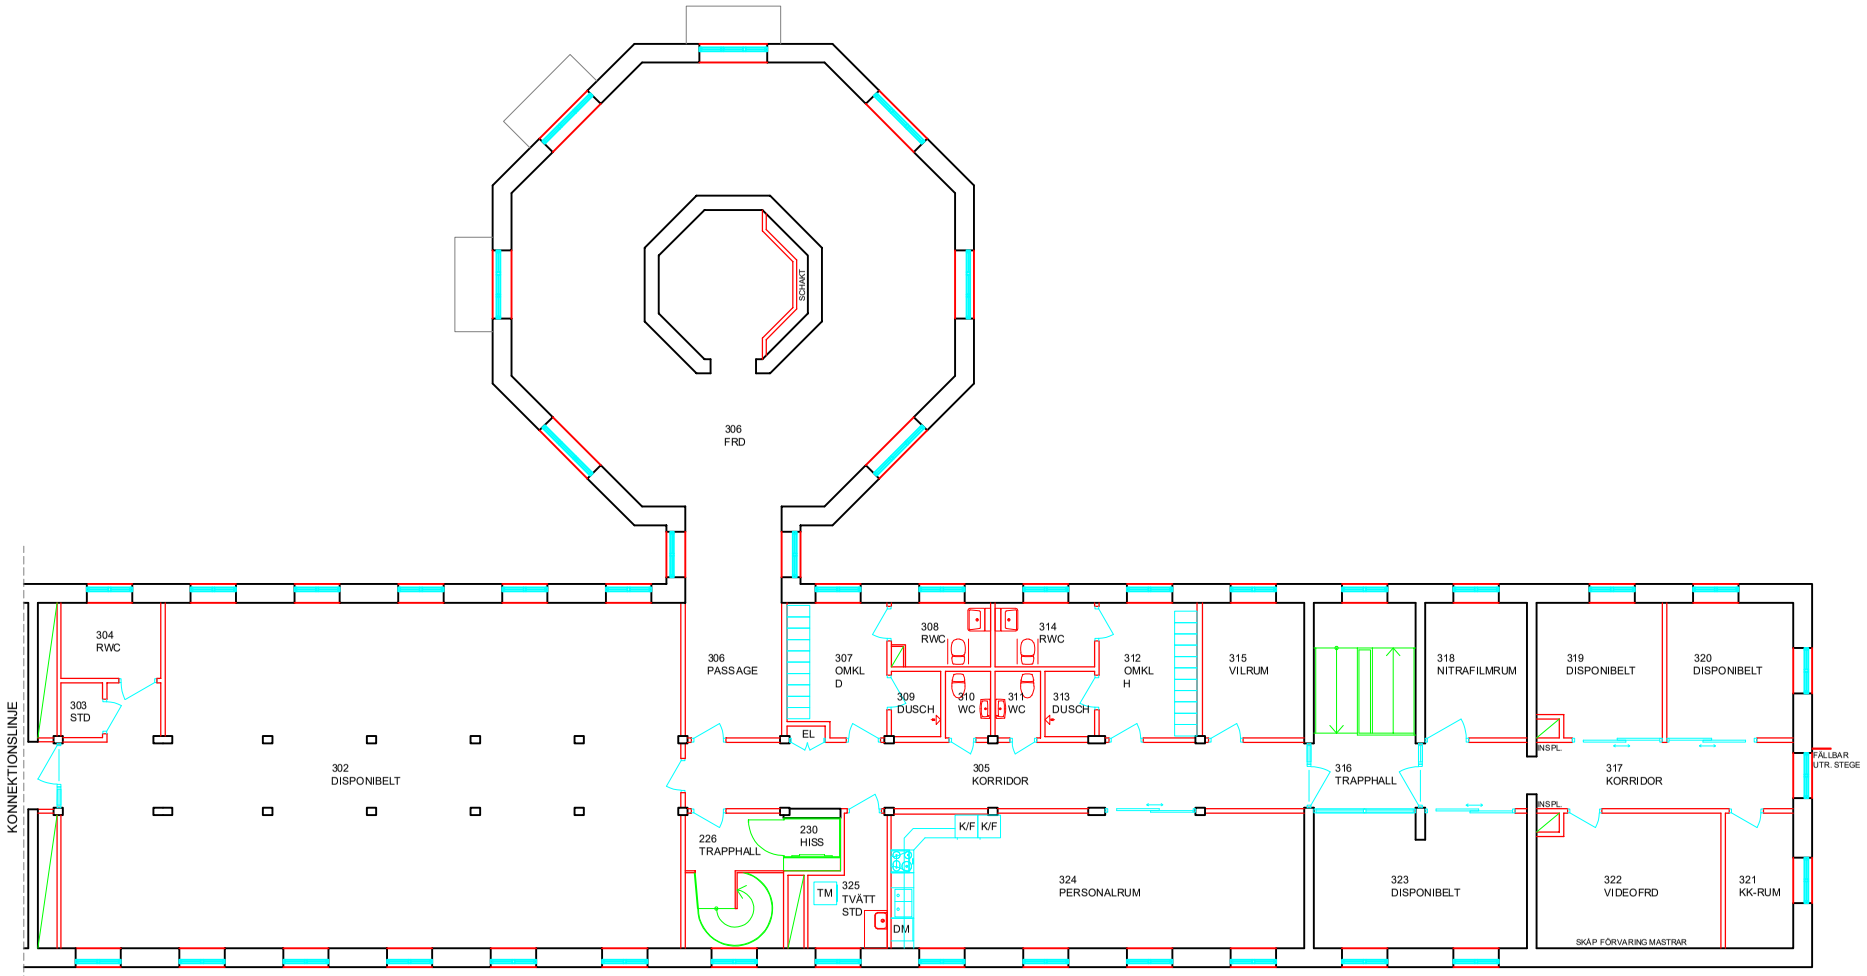

PLAN 3, DEL 2 OCH 3
SKALA 1:200

ORIENTERINGSFIGUR

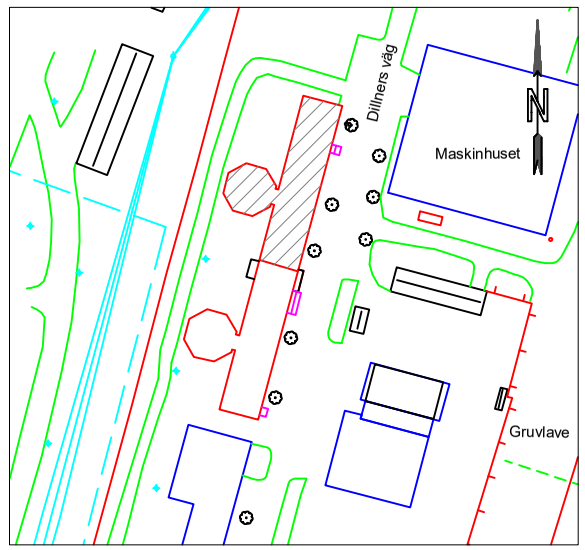

0 5 10 m
SKALA 1:200

BET	ANT	ÄNDRINGEN AVSER	SIGN	DATUM

RELATIONSHANDLING

GRUVALLMÄNNING 1:60

Ludvika KOMMUNFASTIGHETER
LudvikaHem

UPPDRAG NR	RITAD AV	HANDLÄGGARE
	JL	
DATUM	ANSVARIG	
2026-03-19		

CENTRALENS GRUVSTUGAN
fd filmarkiv i Grängesberg
Plan 3, del 2 och 3
PLANRITNING

SKALA	FORMAT	NUMMER	BET
1:200	A1 A3		

PLO: 2026-03-19 11:55 U:\LKFAB\GRUVSTUGAN FD FILMARKIET.DWG JENNI LAINE

XREF: RText (RText)
LAGER: SB11