



Total yta kontor: ca 620kvm

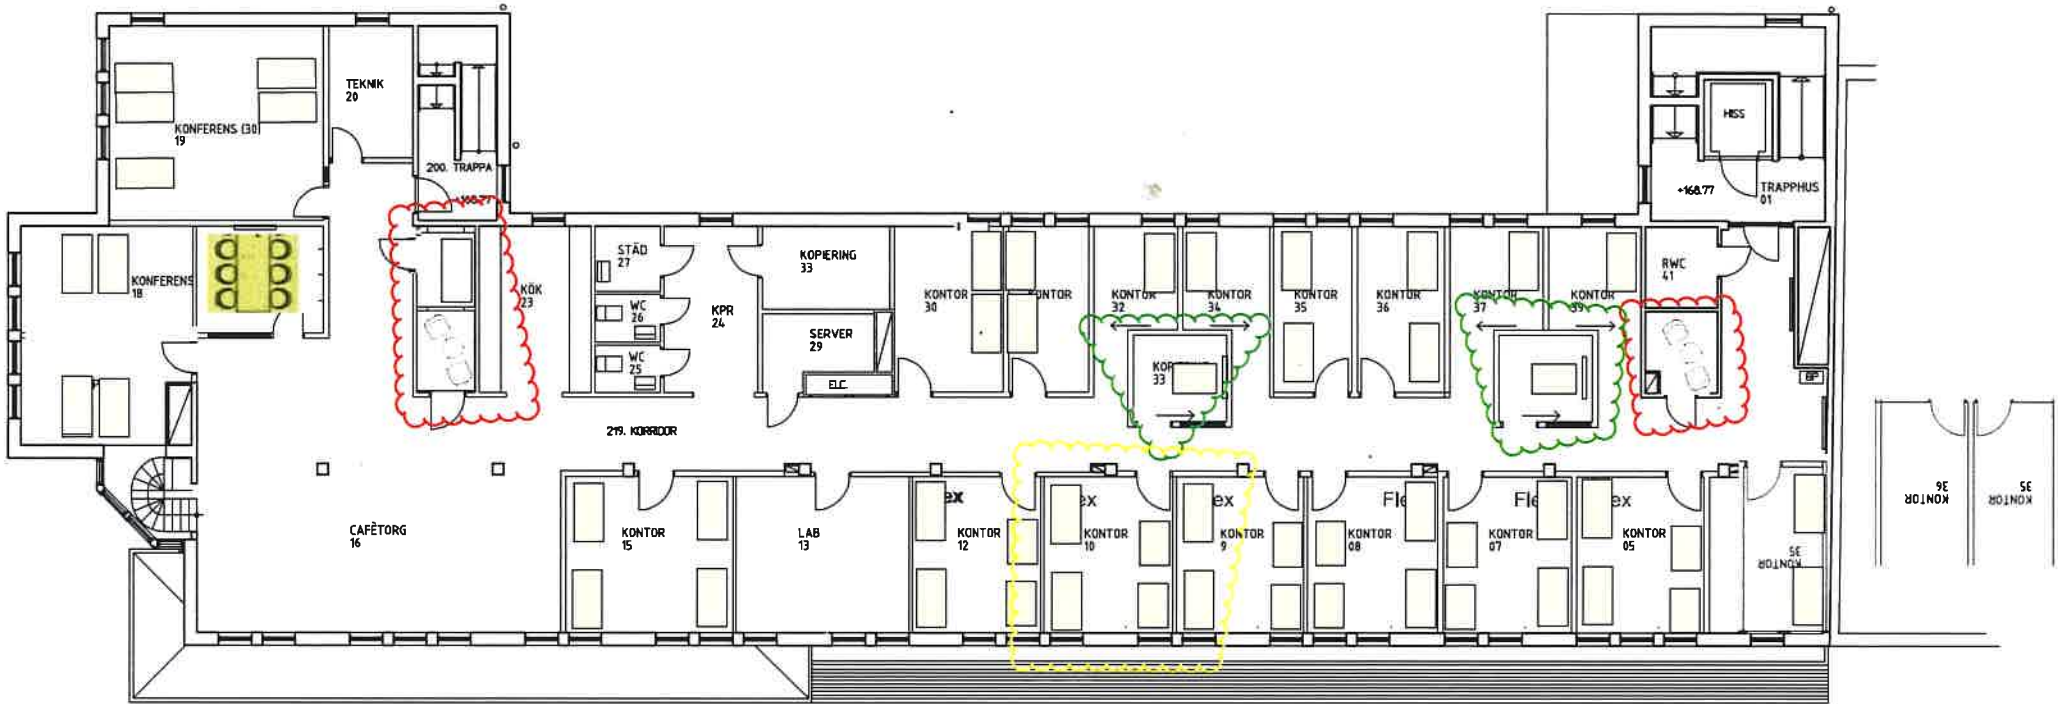

KV. ELDEN SÖDRA NR 15 VÄXJÖ
PLAN 2

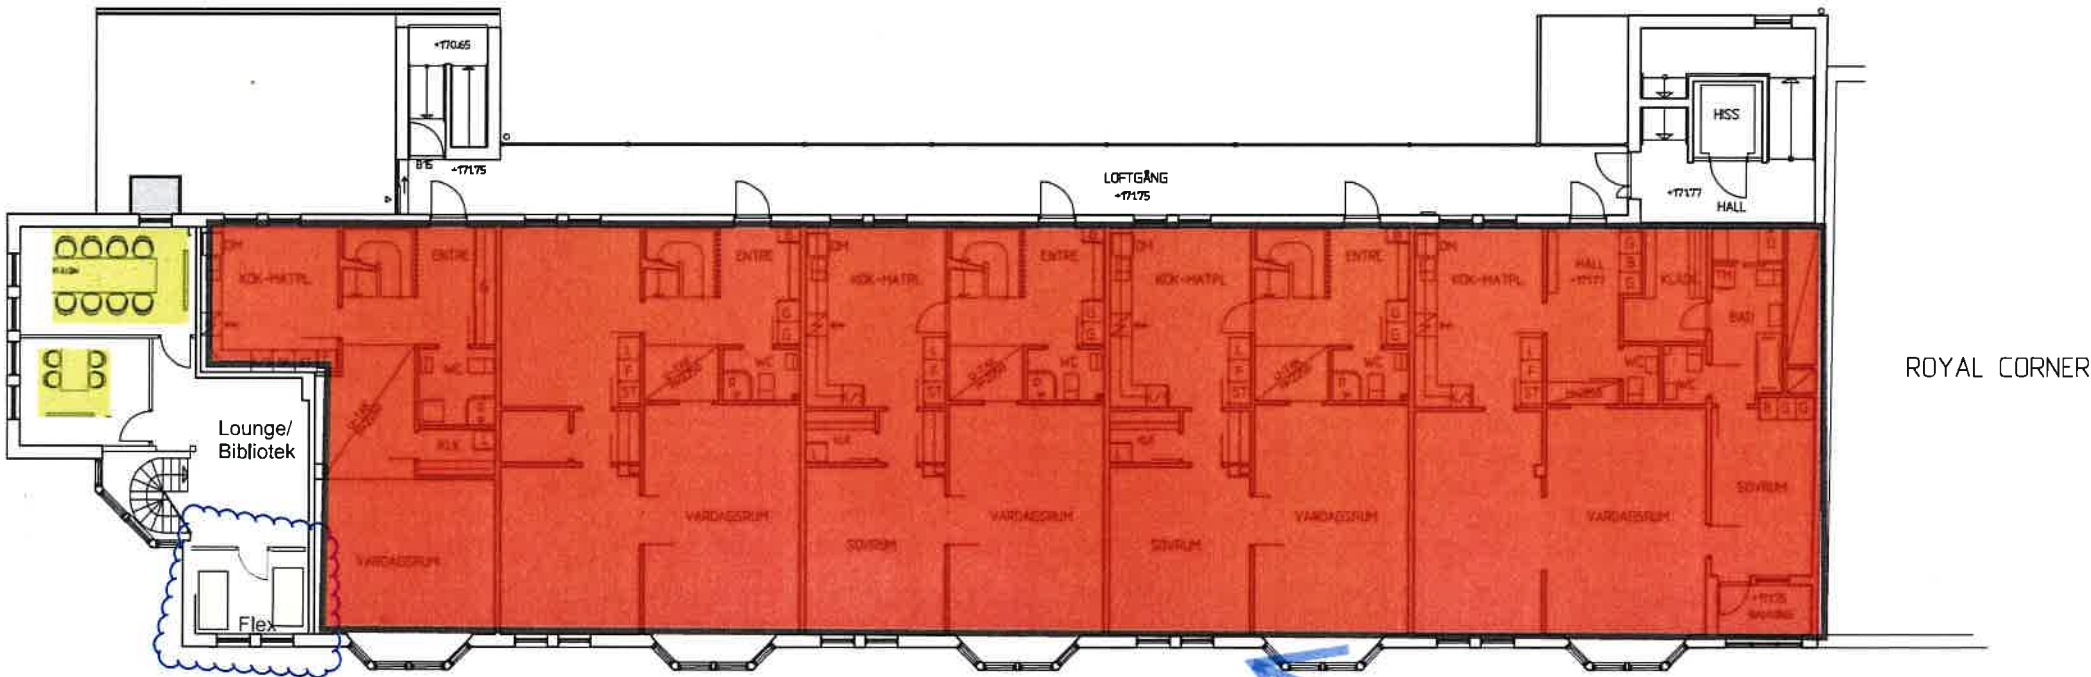

KV. ELDEN SÖDRA NR 15 VÄXJÖ
PLAN 3

Rödmarkerat
område -
lägenheter, Plan 3