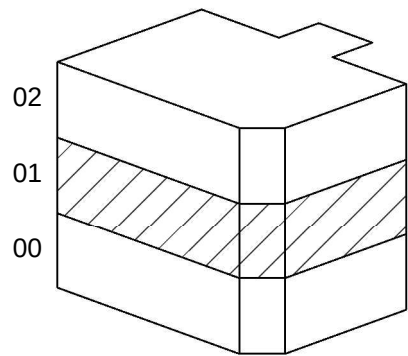
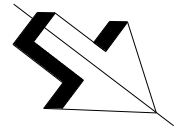
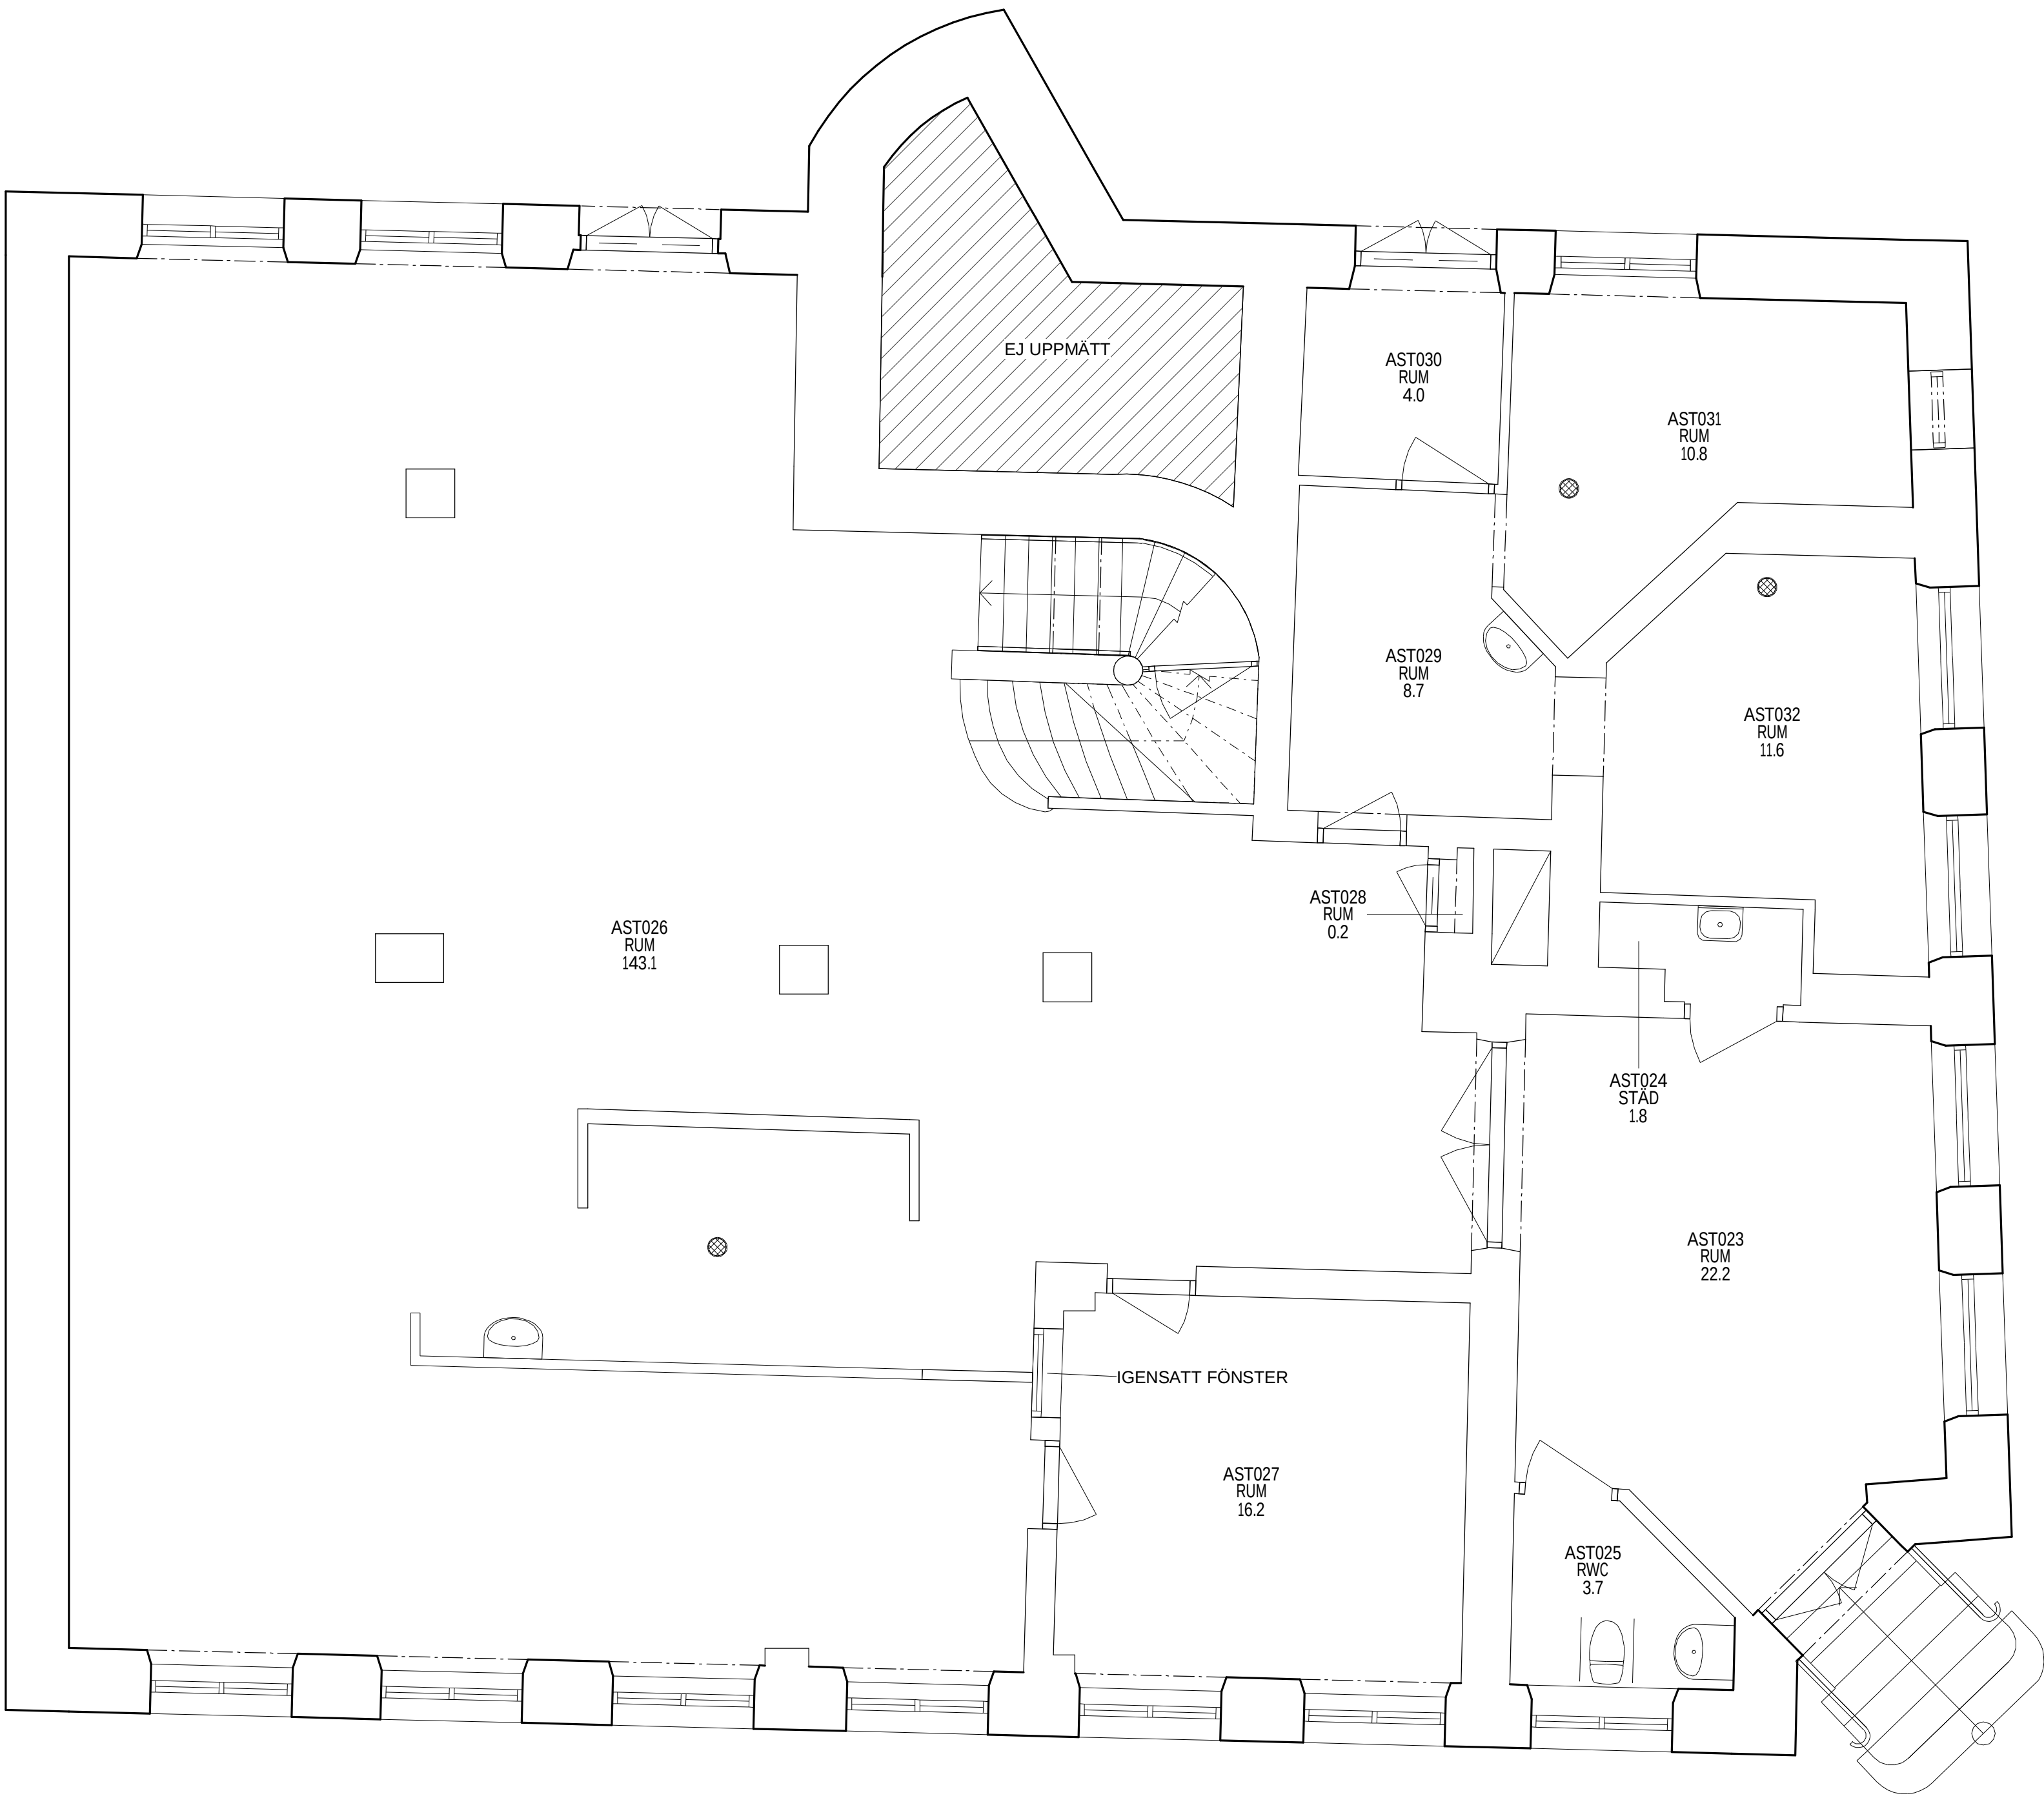


BET		ÄNDRINGEN AVSER		DATUM	SIGN
UPPMÄTNINGSRITNING					
Bispmotalagatan 3 Motala					
ASTACUS STRANDVÄGEN 3 591 36 MOTALA 0141-540 40					
BESTÄLLARE					
UPPDRAG NR 400_33394		RITAD / KONSTRUERAD AV K Madhu		HANDLÄGGARE R Bhadra	
DATUM 2022-12-07		ANSVARIG Robin Olander			
BYGGNAD 01	PLAN 01	KOORDINATSYSTEM LOKALT SYSTEM			
PLANRITNING					
PLAN 01					
UPPMÄTNING					
SKALA A1 1:50 A3 1:100		NUMMER A-40-1-110			BET