
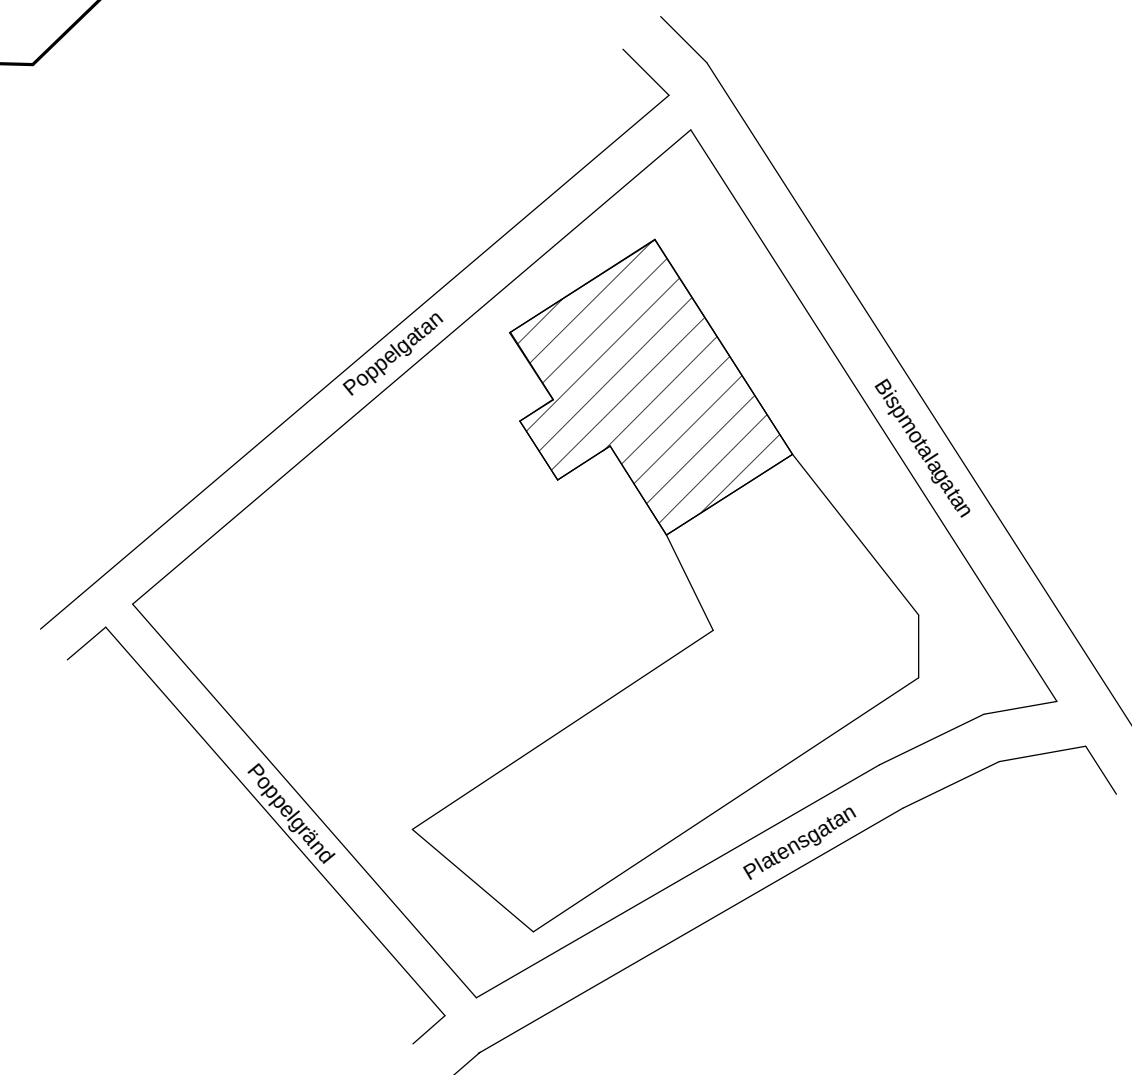
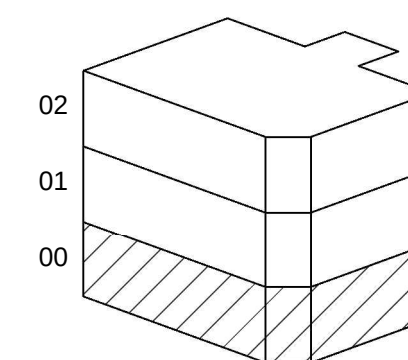


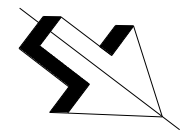

BET	ÄNDRINGEN AVSER	DATUM	SIGN
UPPMÄTNINGSRITNING			
Bispmtotalagatan 3 Motala			
 ASTACUS STRANDVÄGEN 3 591 36 MOTALA 0141-540 40			
			BESTÄLLARE
UPPDRAG NR 400_33394	RITAD / KONSTRUERAD AV K Madhu		HANDLAGGARE R Bhadra
DATUM 2022-12-07			
BYGGNAD 01	PLAN 00	KOORDINATSYSTEM LOKALT SYSTEM	
PLANRITNING PLAN 00 UPPMÄTNING			
SKALA A1 1:50 A3 1:100	NUMMER A-40-1-100		BET