



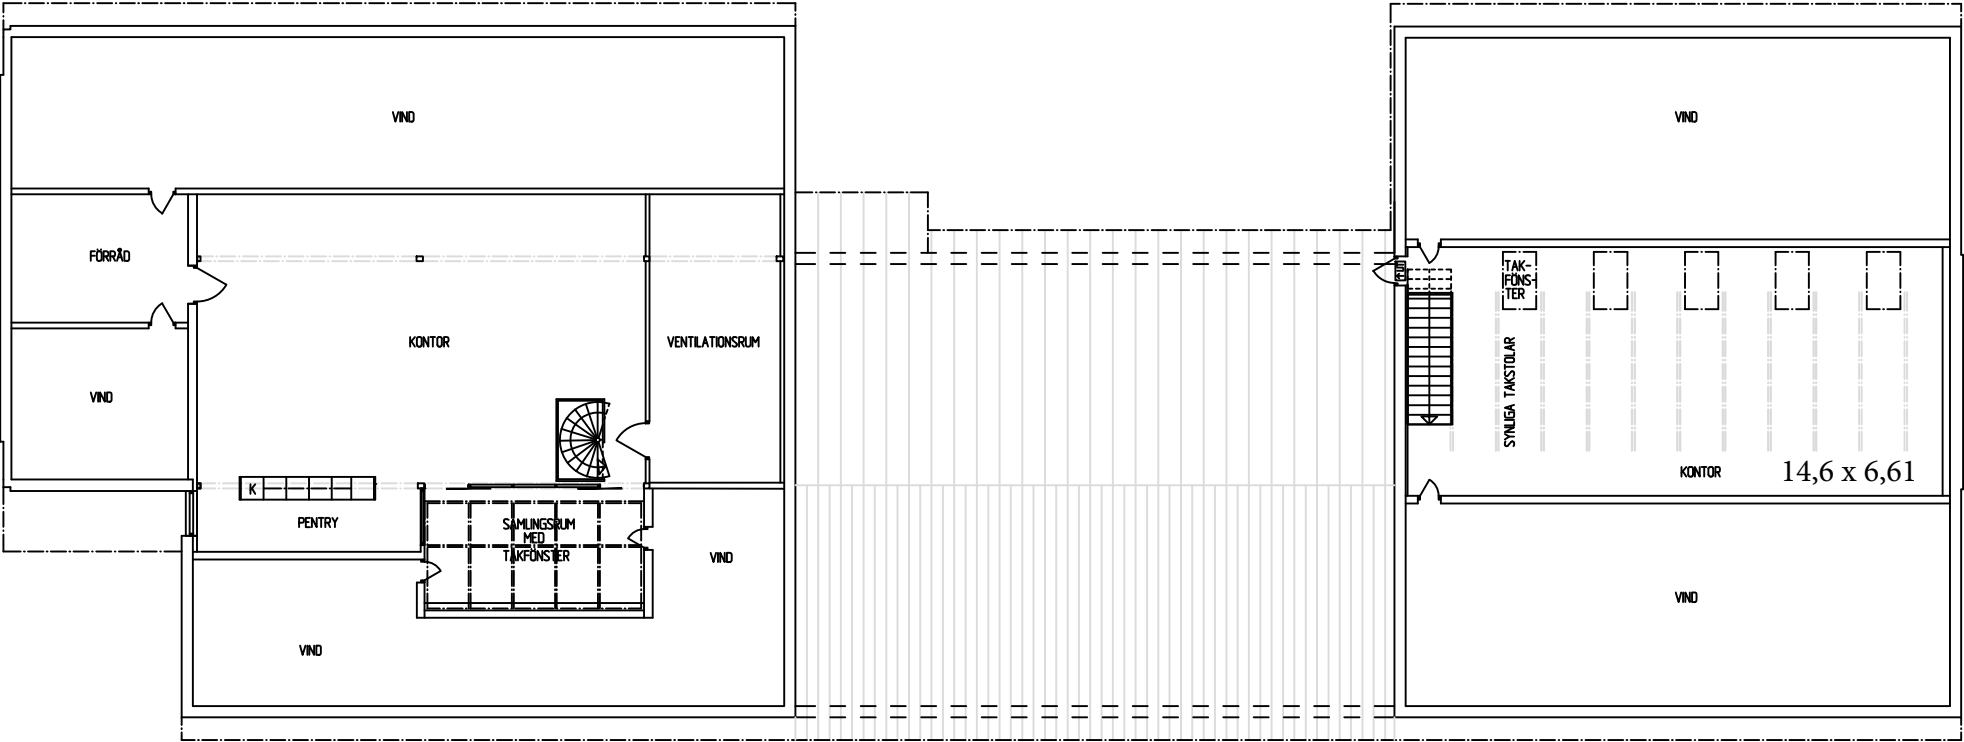

PLAN 2, 1 TRAPPA UPP

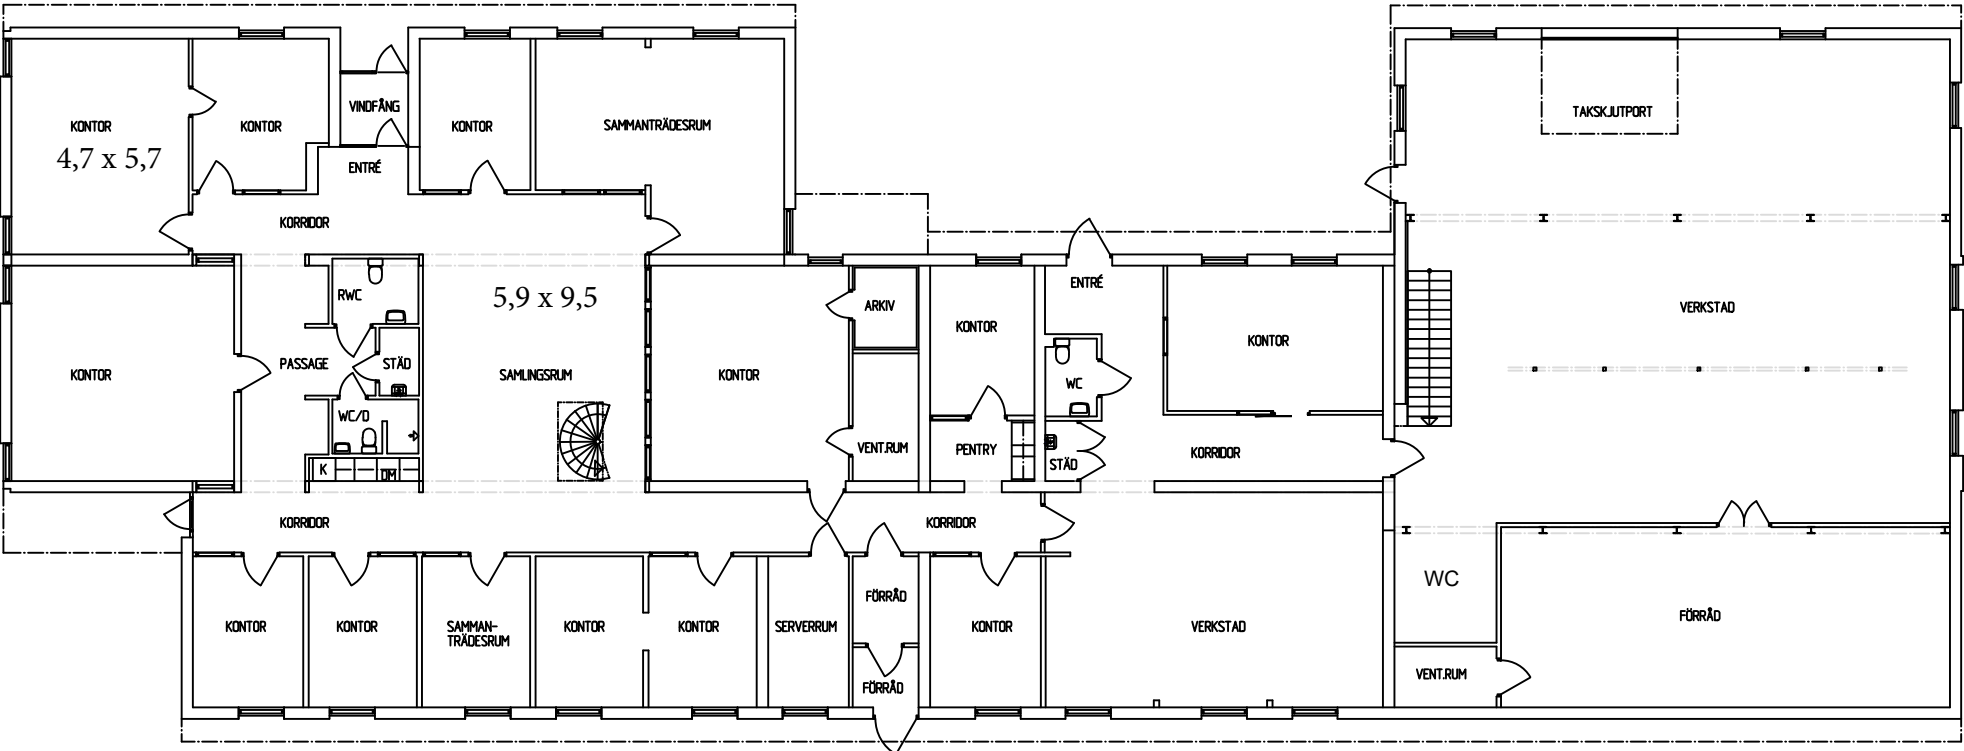

ENTRÉPLAN

Vallhagen Fastigheter AB
Södra Vallviksvägen 8

Jan Carlsson
070-556 90 90
jan.carlsson@jaguaren.se

BET	ANT	PROJEKTEN AVSEER	DATUM	SIGN
UPPMÄTNINGSRITNING				
VALLHAGEN 5				
 RITKONTORET Annacarin Ekström Korpalycke by, Rosård, 362 31 Tingryd Tel. 0730- 366 944 annacarin.ekstrom@hotmail.com				
UPPDRAG NR		RITAD AV		HANDELSNAMN
DATUM		AKE		PROJEKTSÄRSVARE
2015-04-23				
Entréplan och plan 2, 1 trappa upp				
SKALA 1:100 / A1 1:200 / A3		RUPP A309-P 1-2		BET