


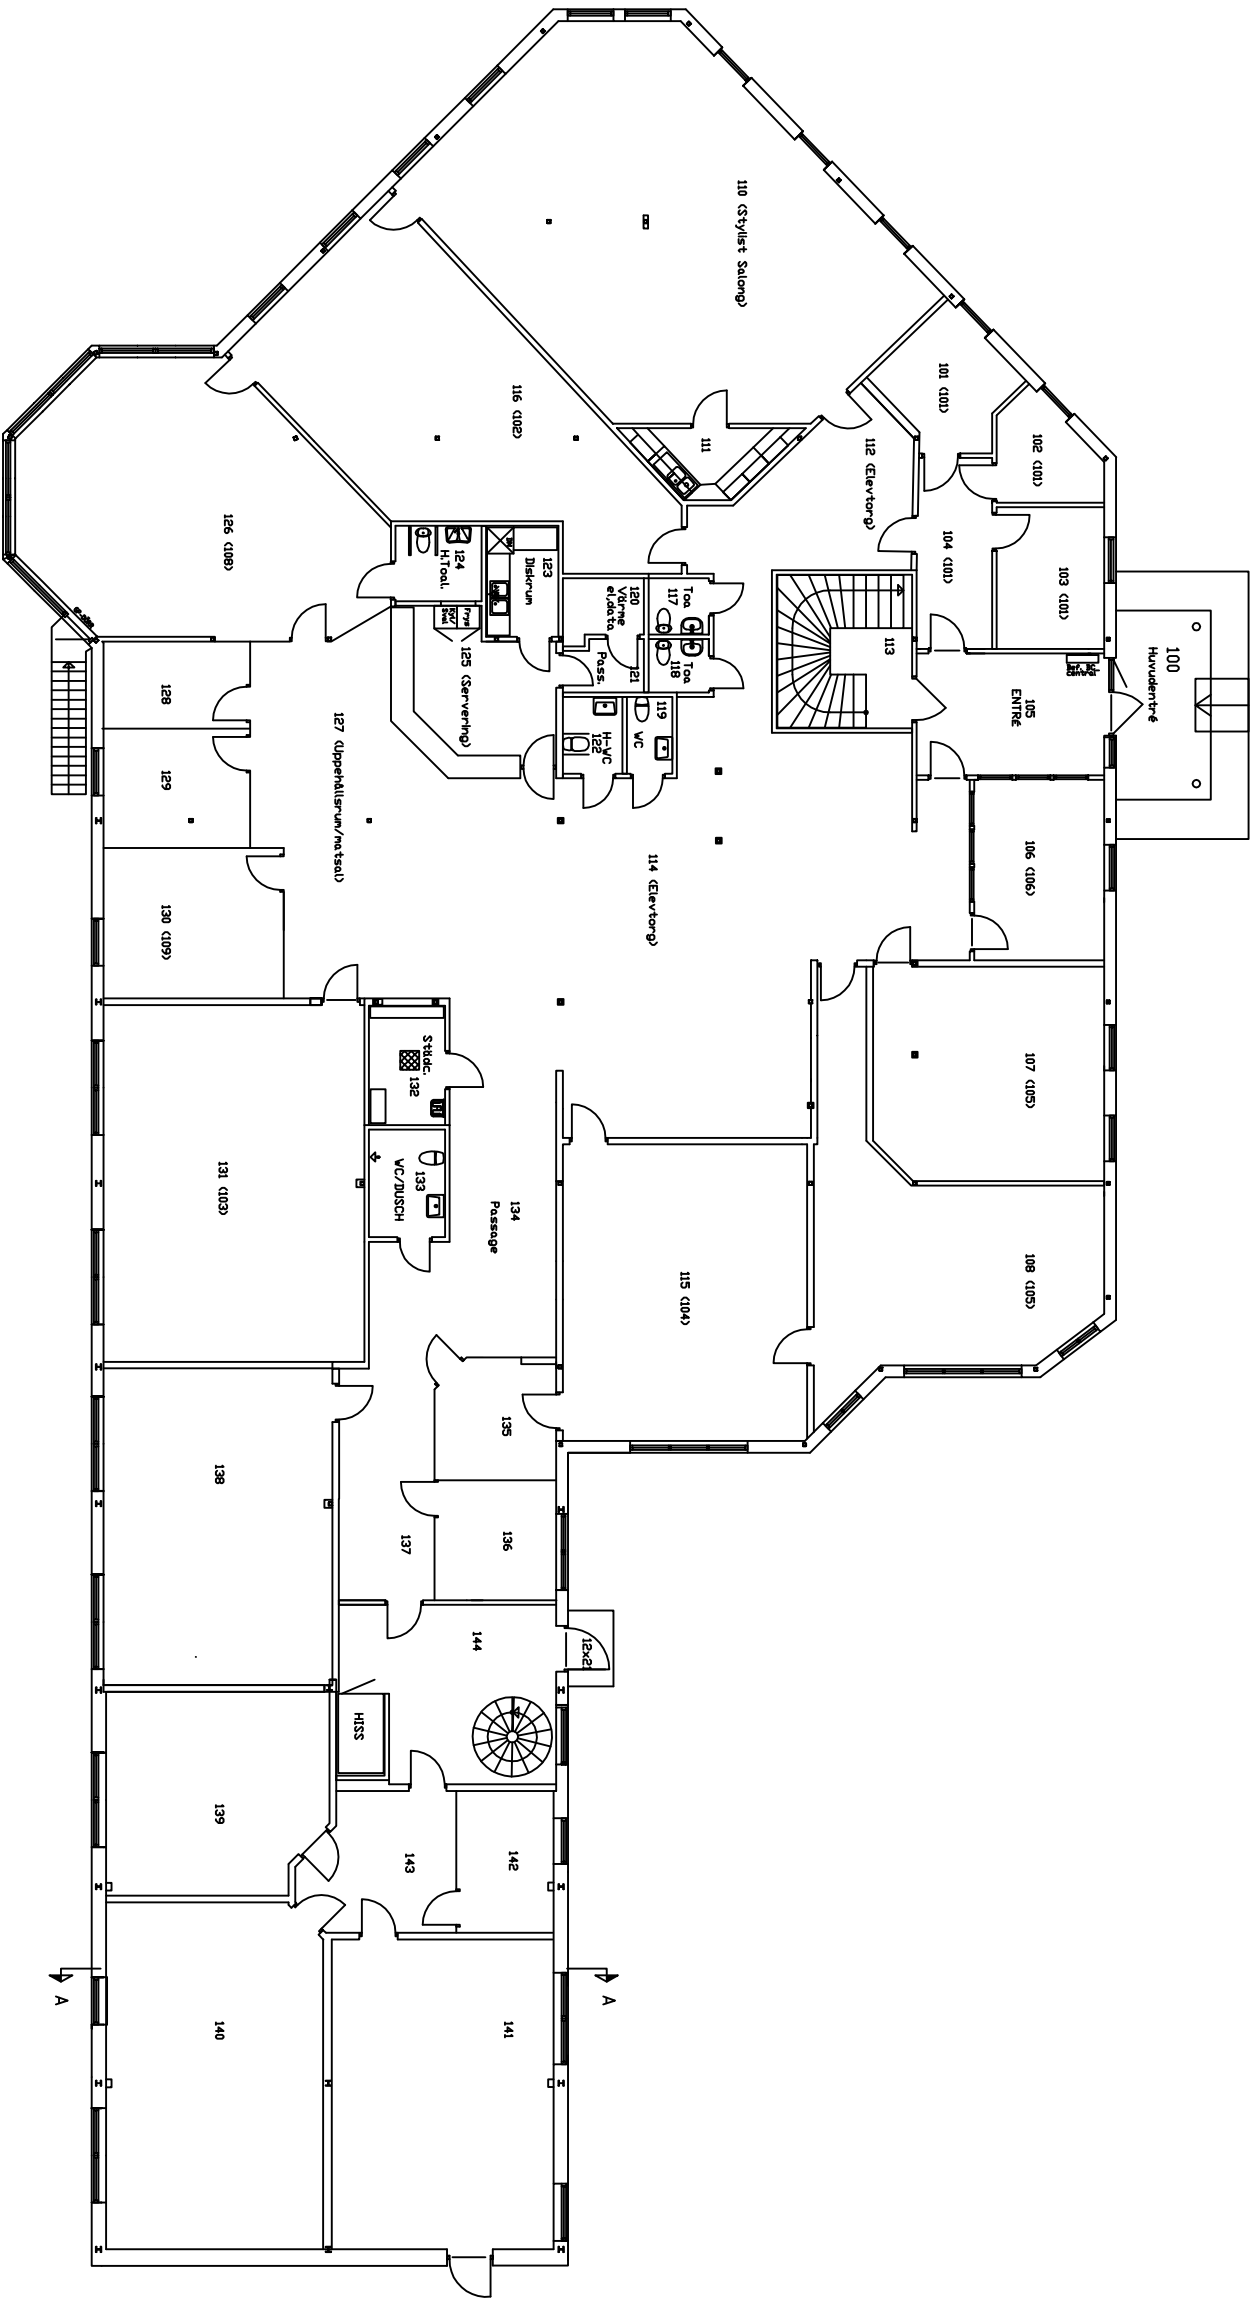

PLAN 1 BOTTENPLAN

OCH projekt		VAKTEN 7	
ocmprojkt@elia.com		RELATIONSHANDLING 2015-08-24	
PLAN 1 BOTTENPLAN		NYBYGGNAD	
BYGGNADEN AV		SKALA A1 : 1:100	
CD		A30-P01	
JKP6 2015-06-09		PÅRÄTTAD AV	