

Överdraget 9 JÖNKÖPING

Skiffervägen 4

TYP

Lokal

VÄNING

Plan 1 - Entréplan

STATUS

Befintligt utförande


SKALA

1:150 (A3)

■ Bef. Byggdelar

□ Begränsningslinje

▲ Entrépil

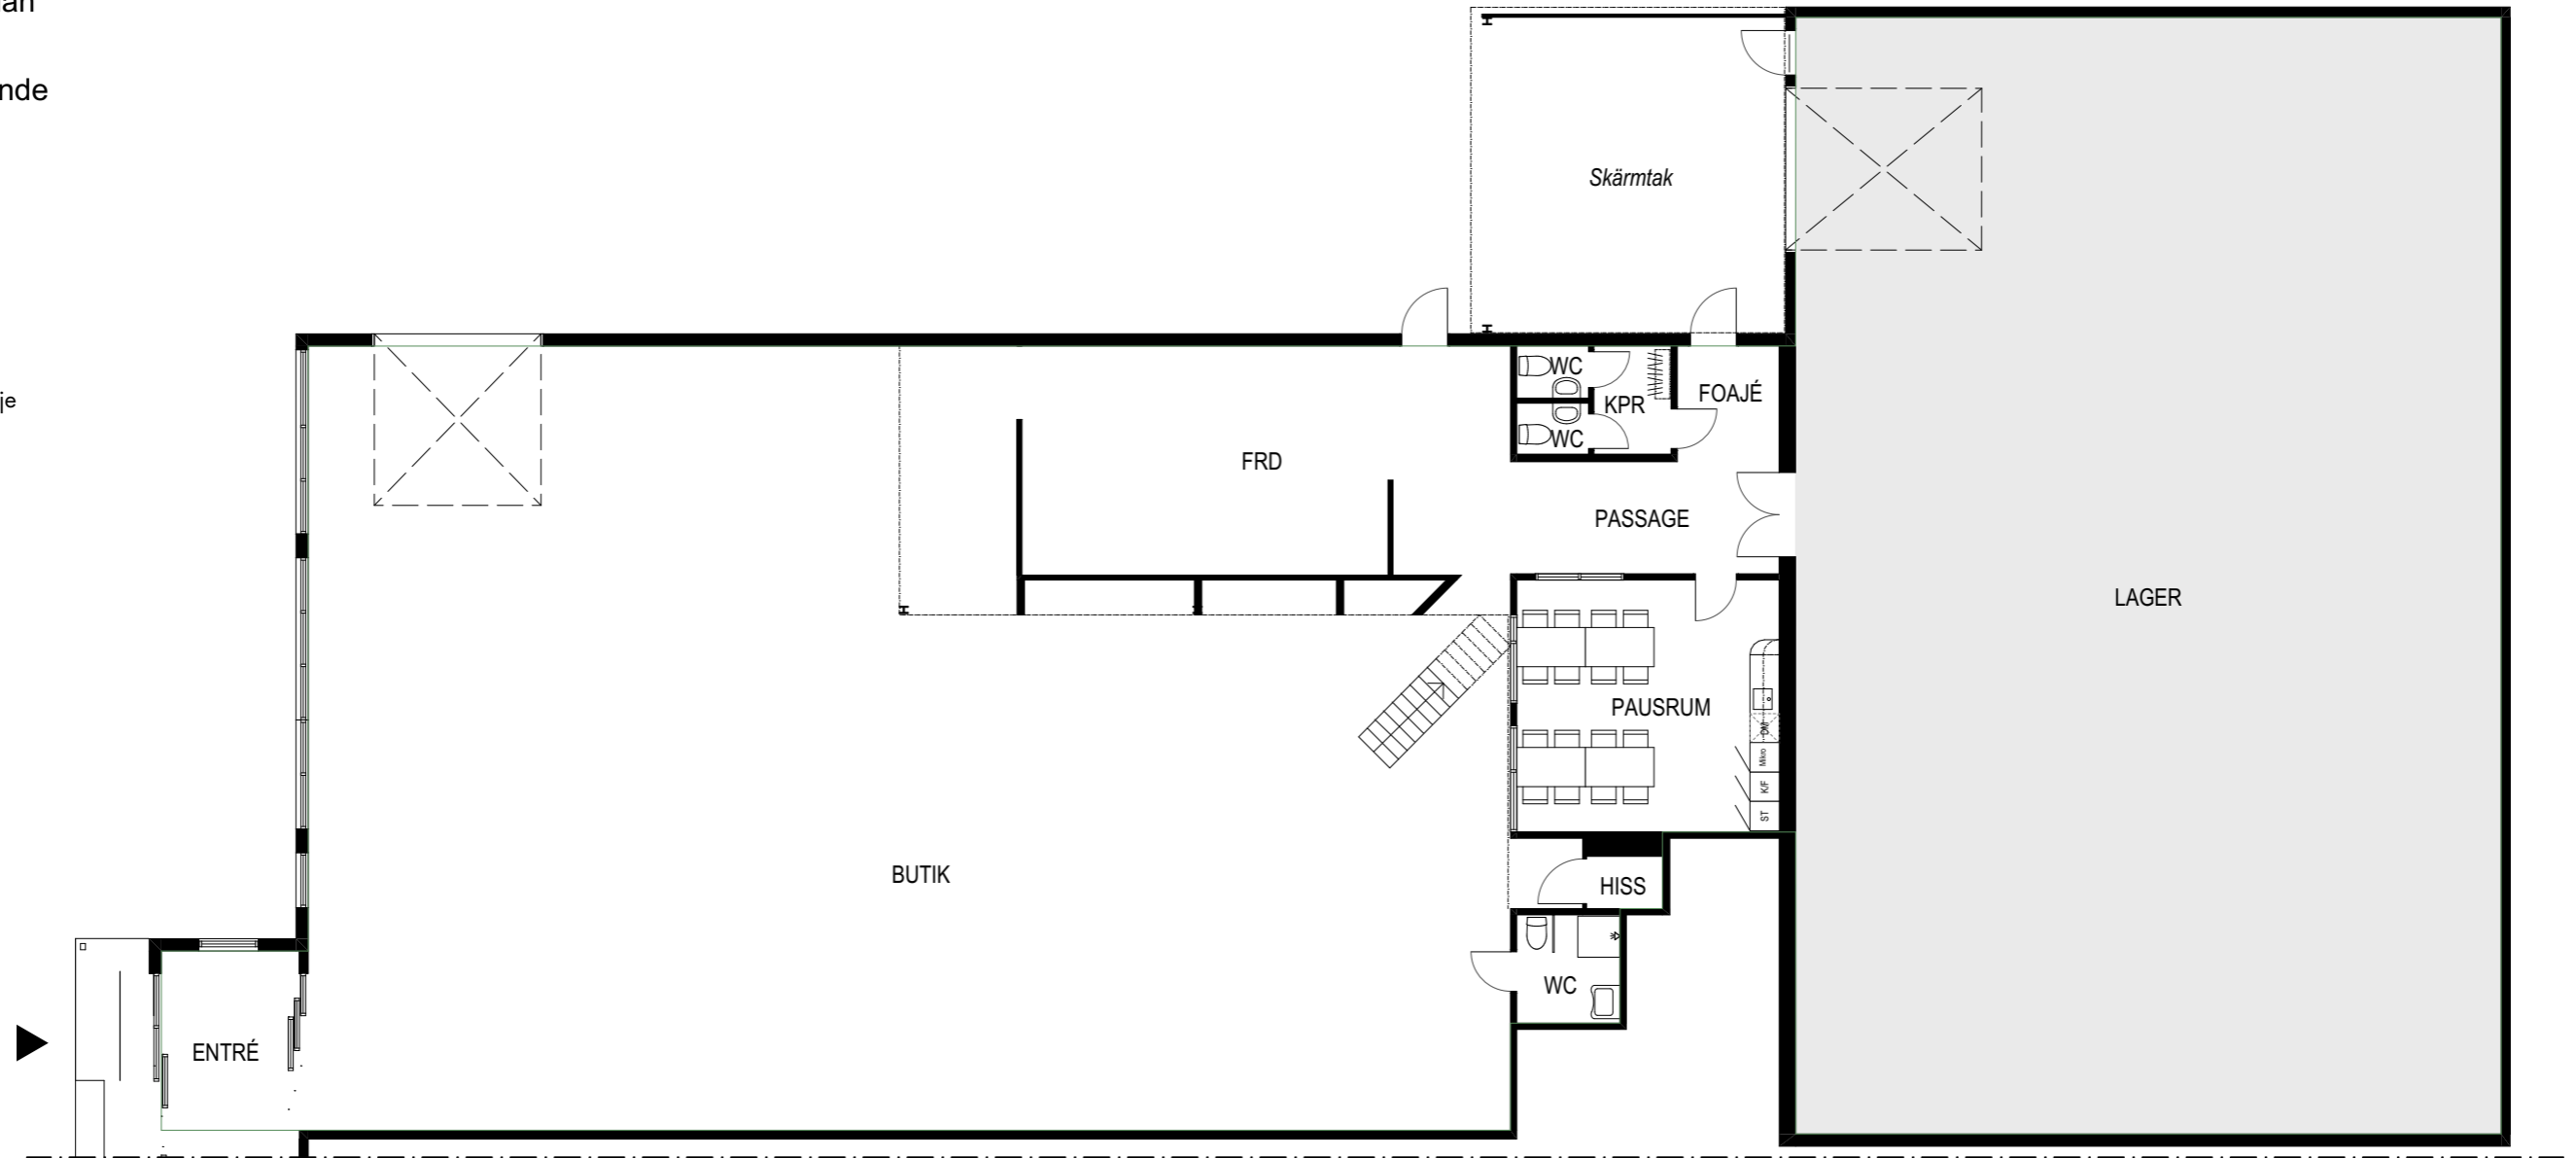

Plan 1 – Bottenplan

MURO

Fastigheter



Skapad av Johan Patto | Datum 2025-10-21

**LIVA
STUDIO**

Överdraget 9 JÖNKÖPING

Skiffervägen 4

TYP

Lokal

VÄNING

Plan 2 - Entrésolplan

STATUS

Befintligt utförande


SKALA

1:150 (A3)

■ Bef. Byggdelar

□ Begränsningslinje

▲ Entrépil

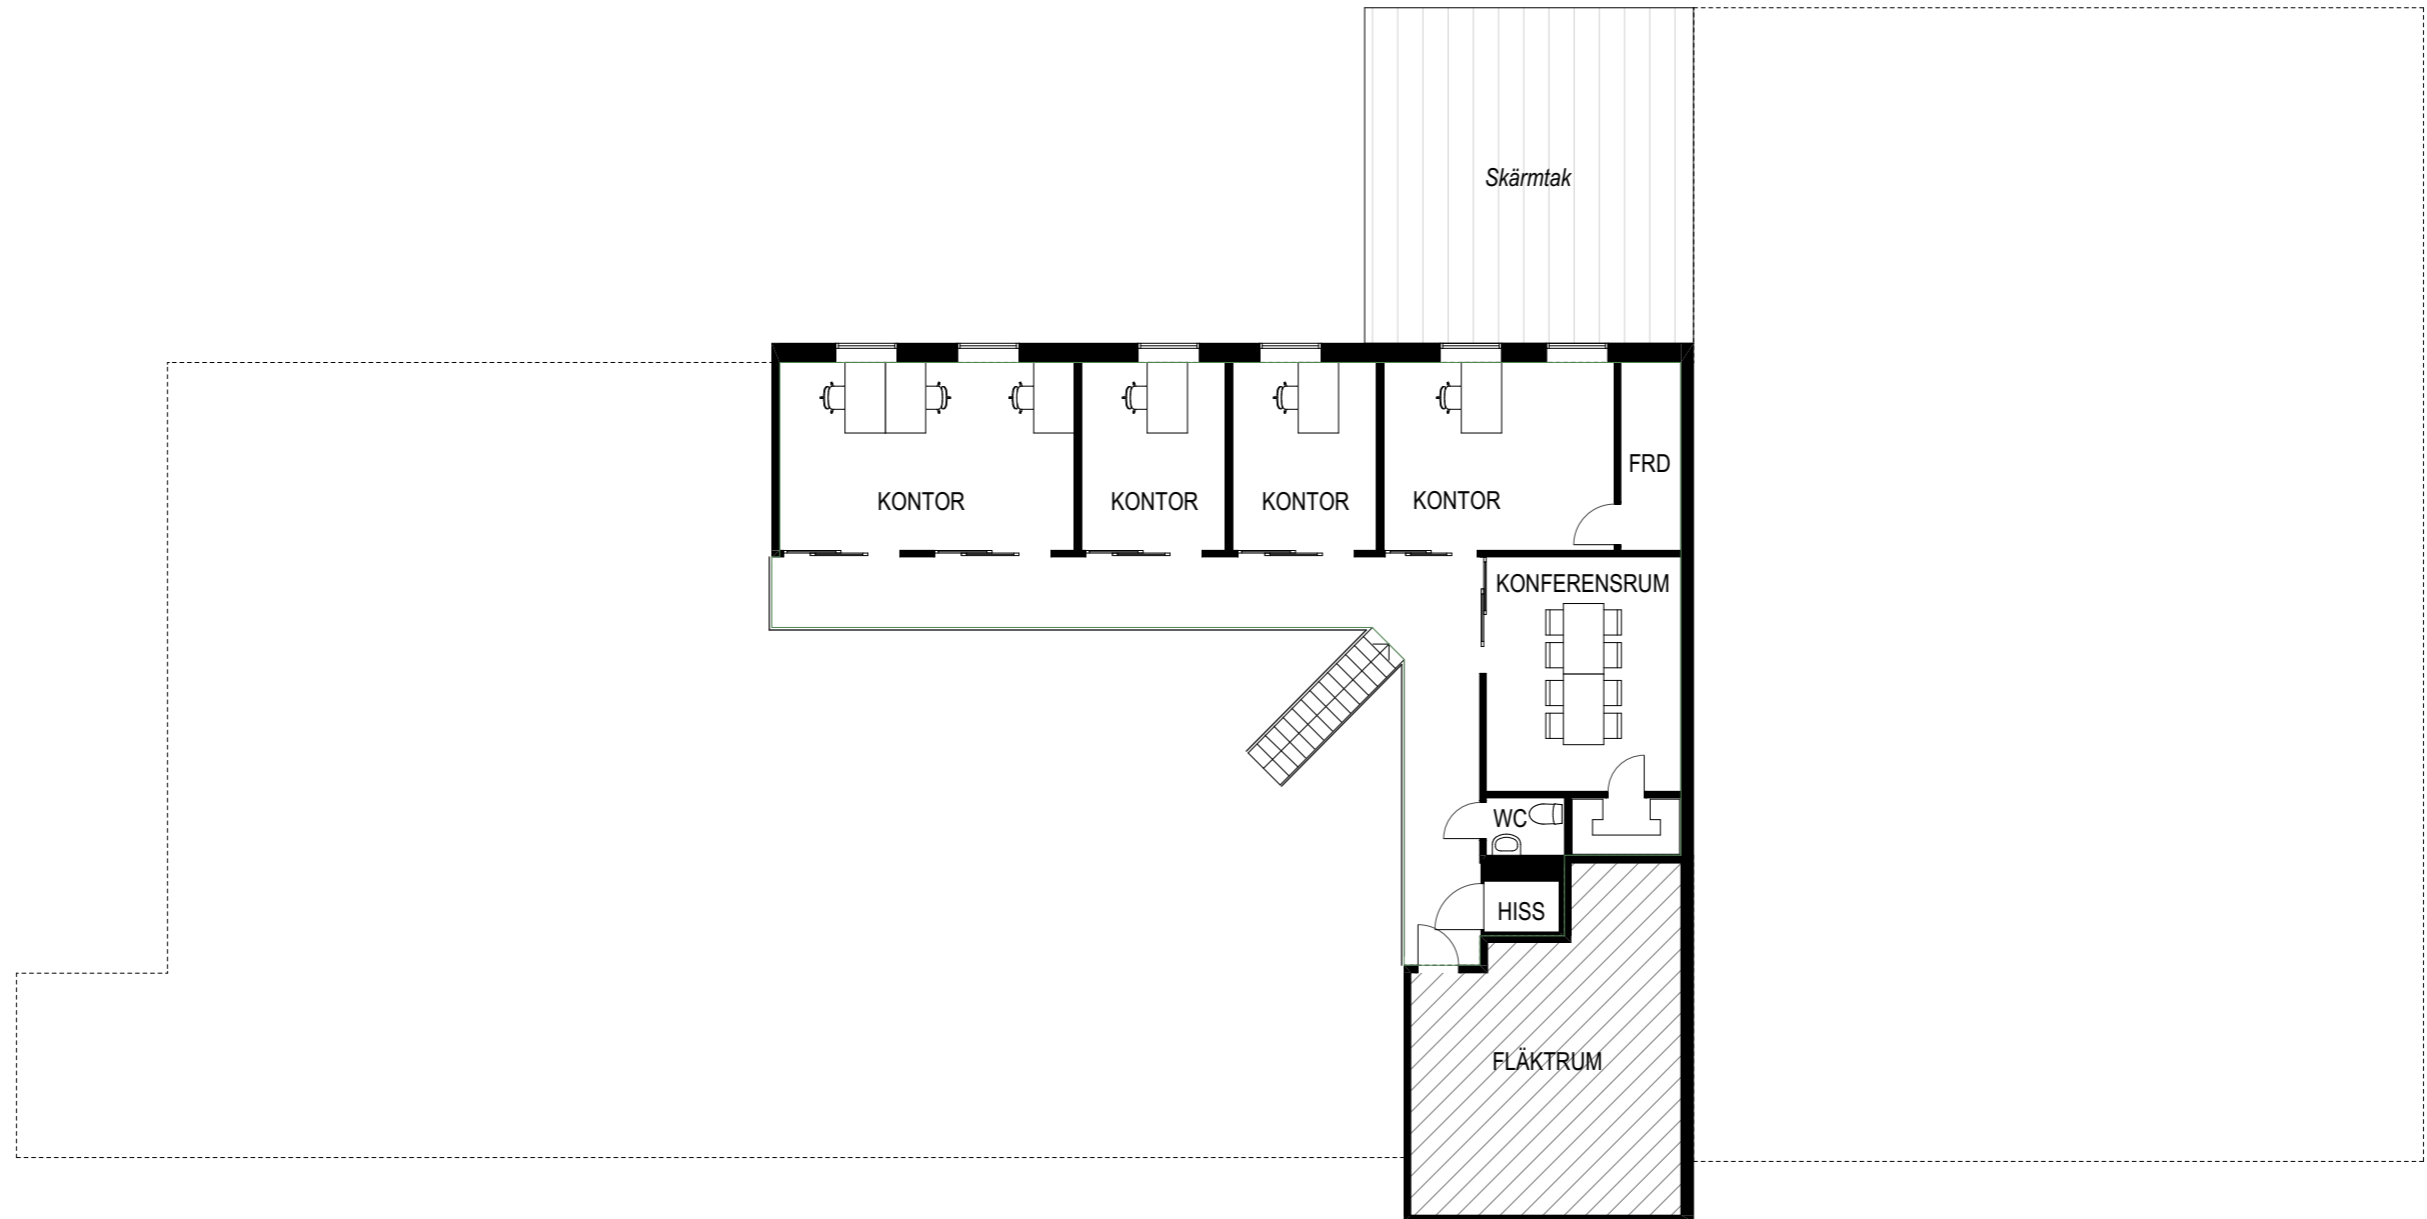

Plan 2 - Entrésolplan

