


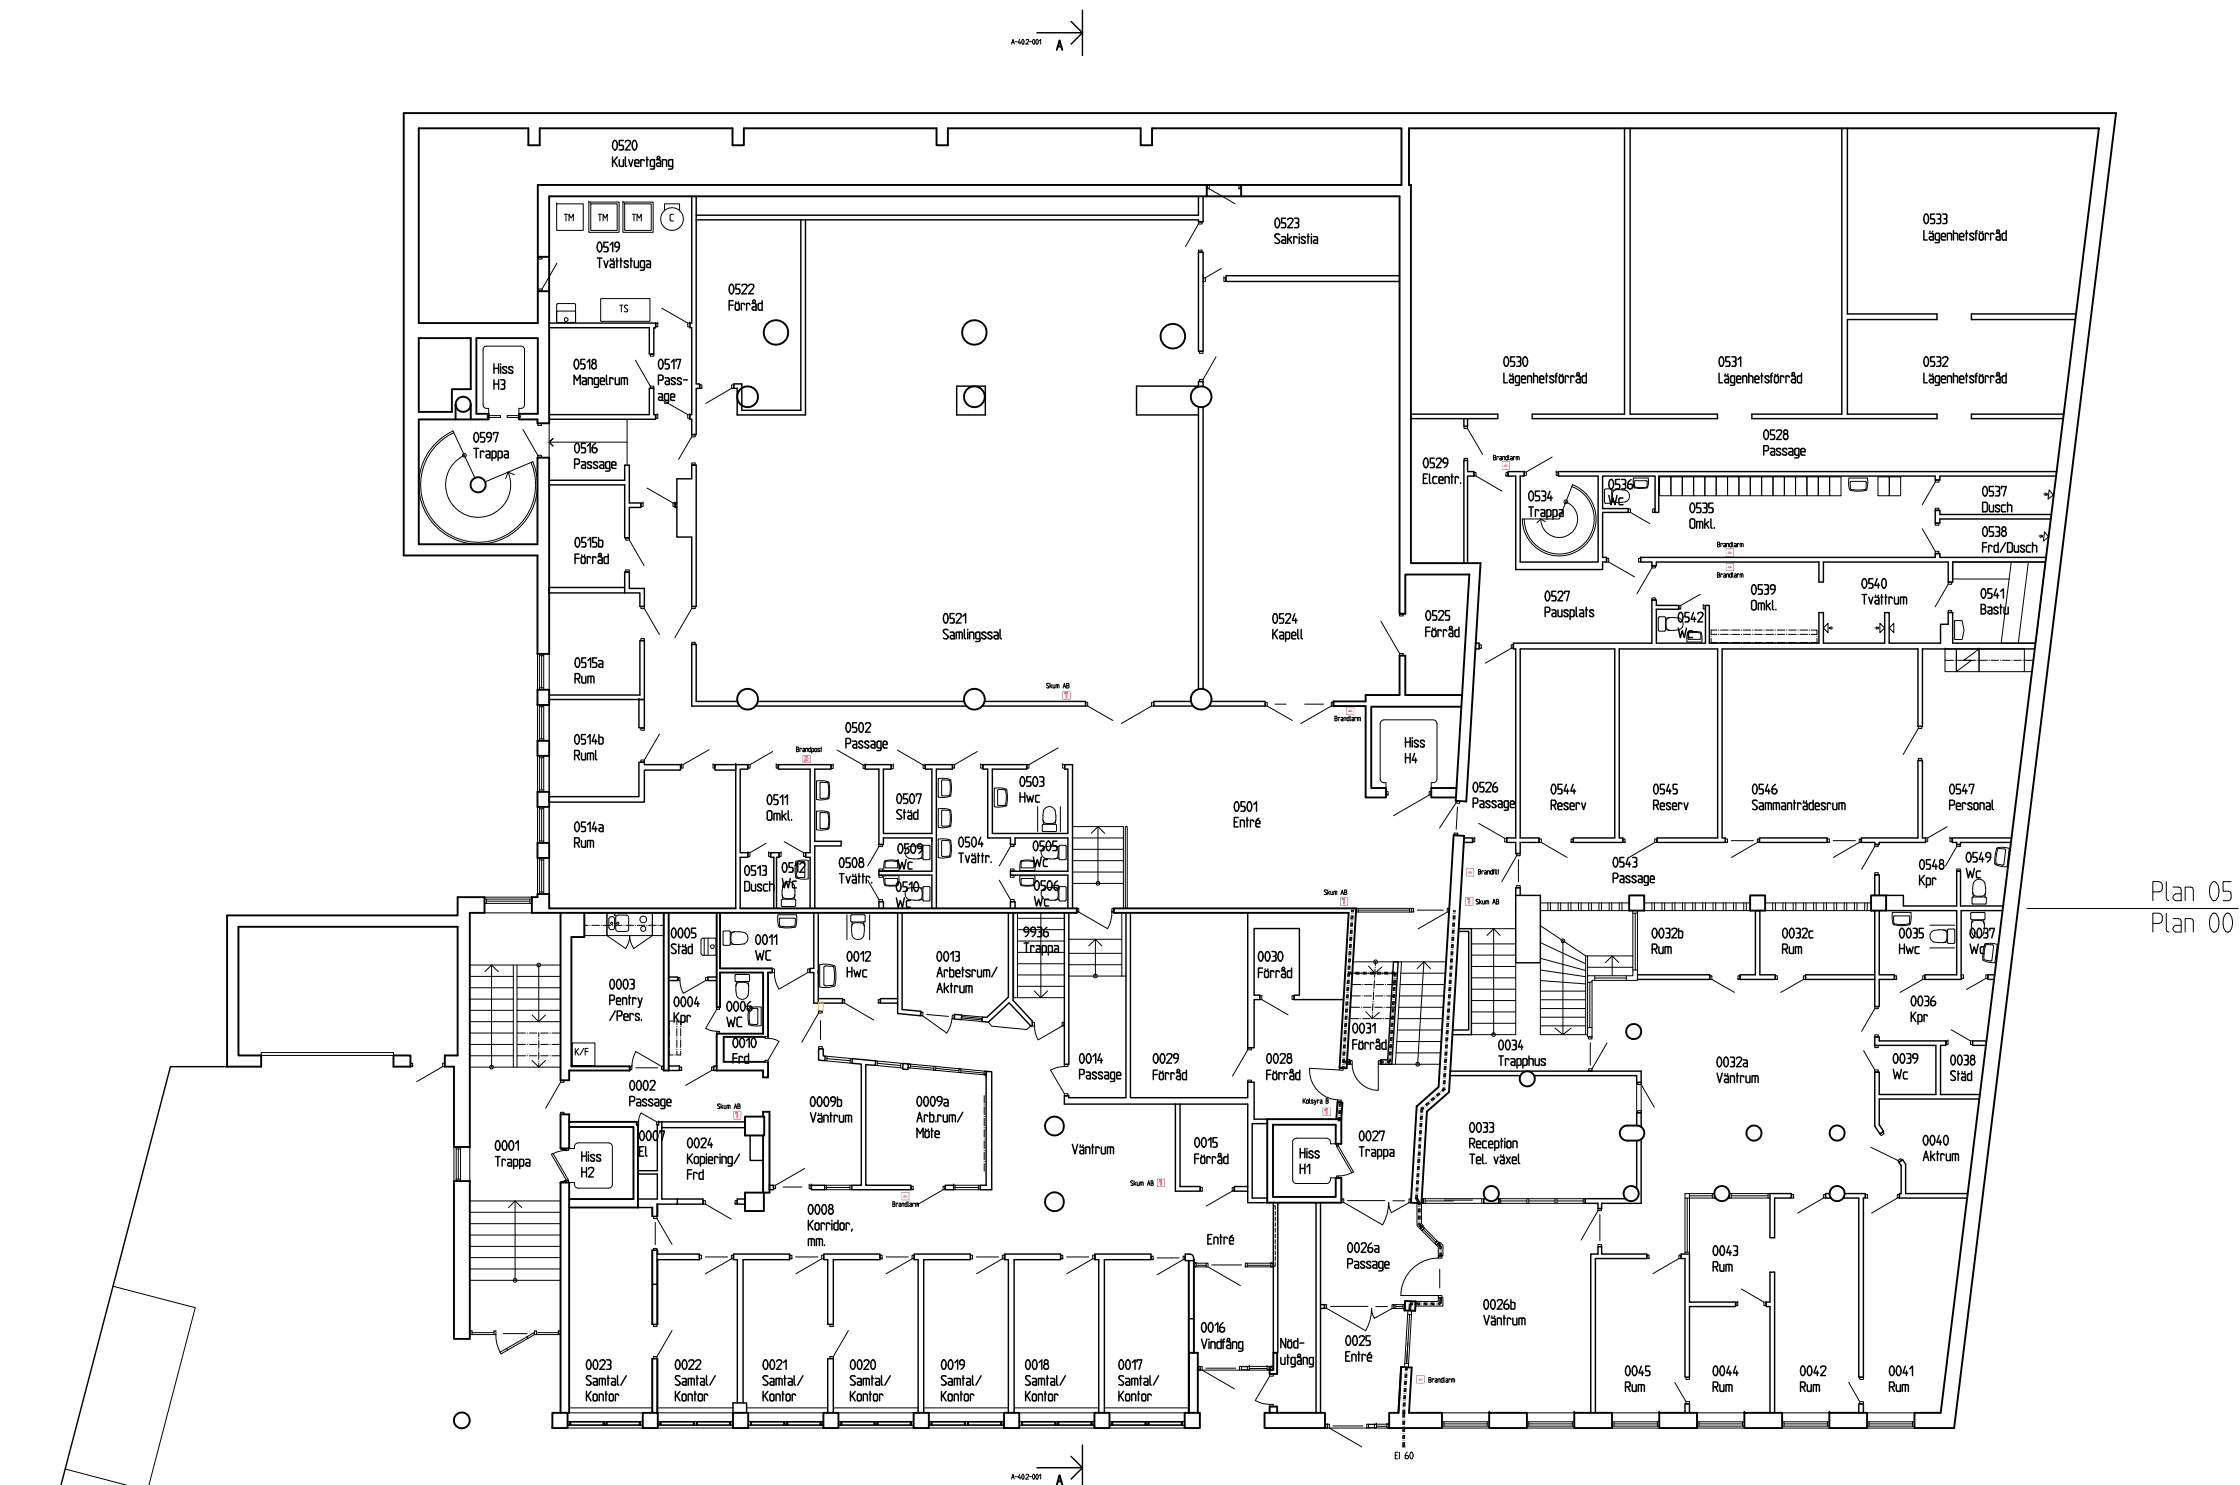

BET	ANT	ANDRINGS AVSER	DATUM	SIGN
FÖRVALTNINGSHANDLING				
GBGs KYRKLIGA STADSMISSION STIGBERGET 5:11 (8:9) I SKV. KLÄVESTENEN.				
		ABAKO Arkitektkontor AB Box 4182, 400 40 Göteborg 031 85 67 00 www.abako.se		
UPPDRAG NR SFAB1602		ITIDATUM/KONTOR AV ROMA	HANDLÄGGARE Ronald Macke	
DATUM 2016-11-17		ANSVARE <i>Ronald Macke</i>		
SAMMANSATTA BYGGNADSDELAR				
PLAN 00 & 05				
CAD A4 2013	SKALA A1 A3	1:100 1:200	NUMMER A30-P00	BET