

2021-01-19 10:48:43 G:\Projekt\2004-900.00 Tierp padelhall\02. Projektering\02 Model\01 REVIT\Tierp padelhall.rvt


Section B

A-40.2-100



Section B

A-40.2-100

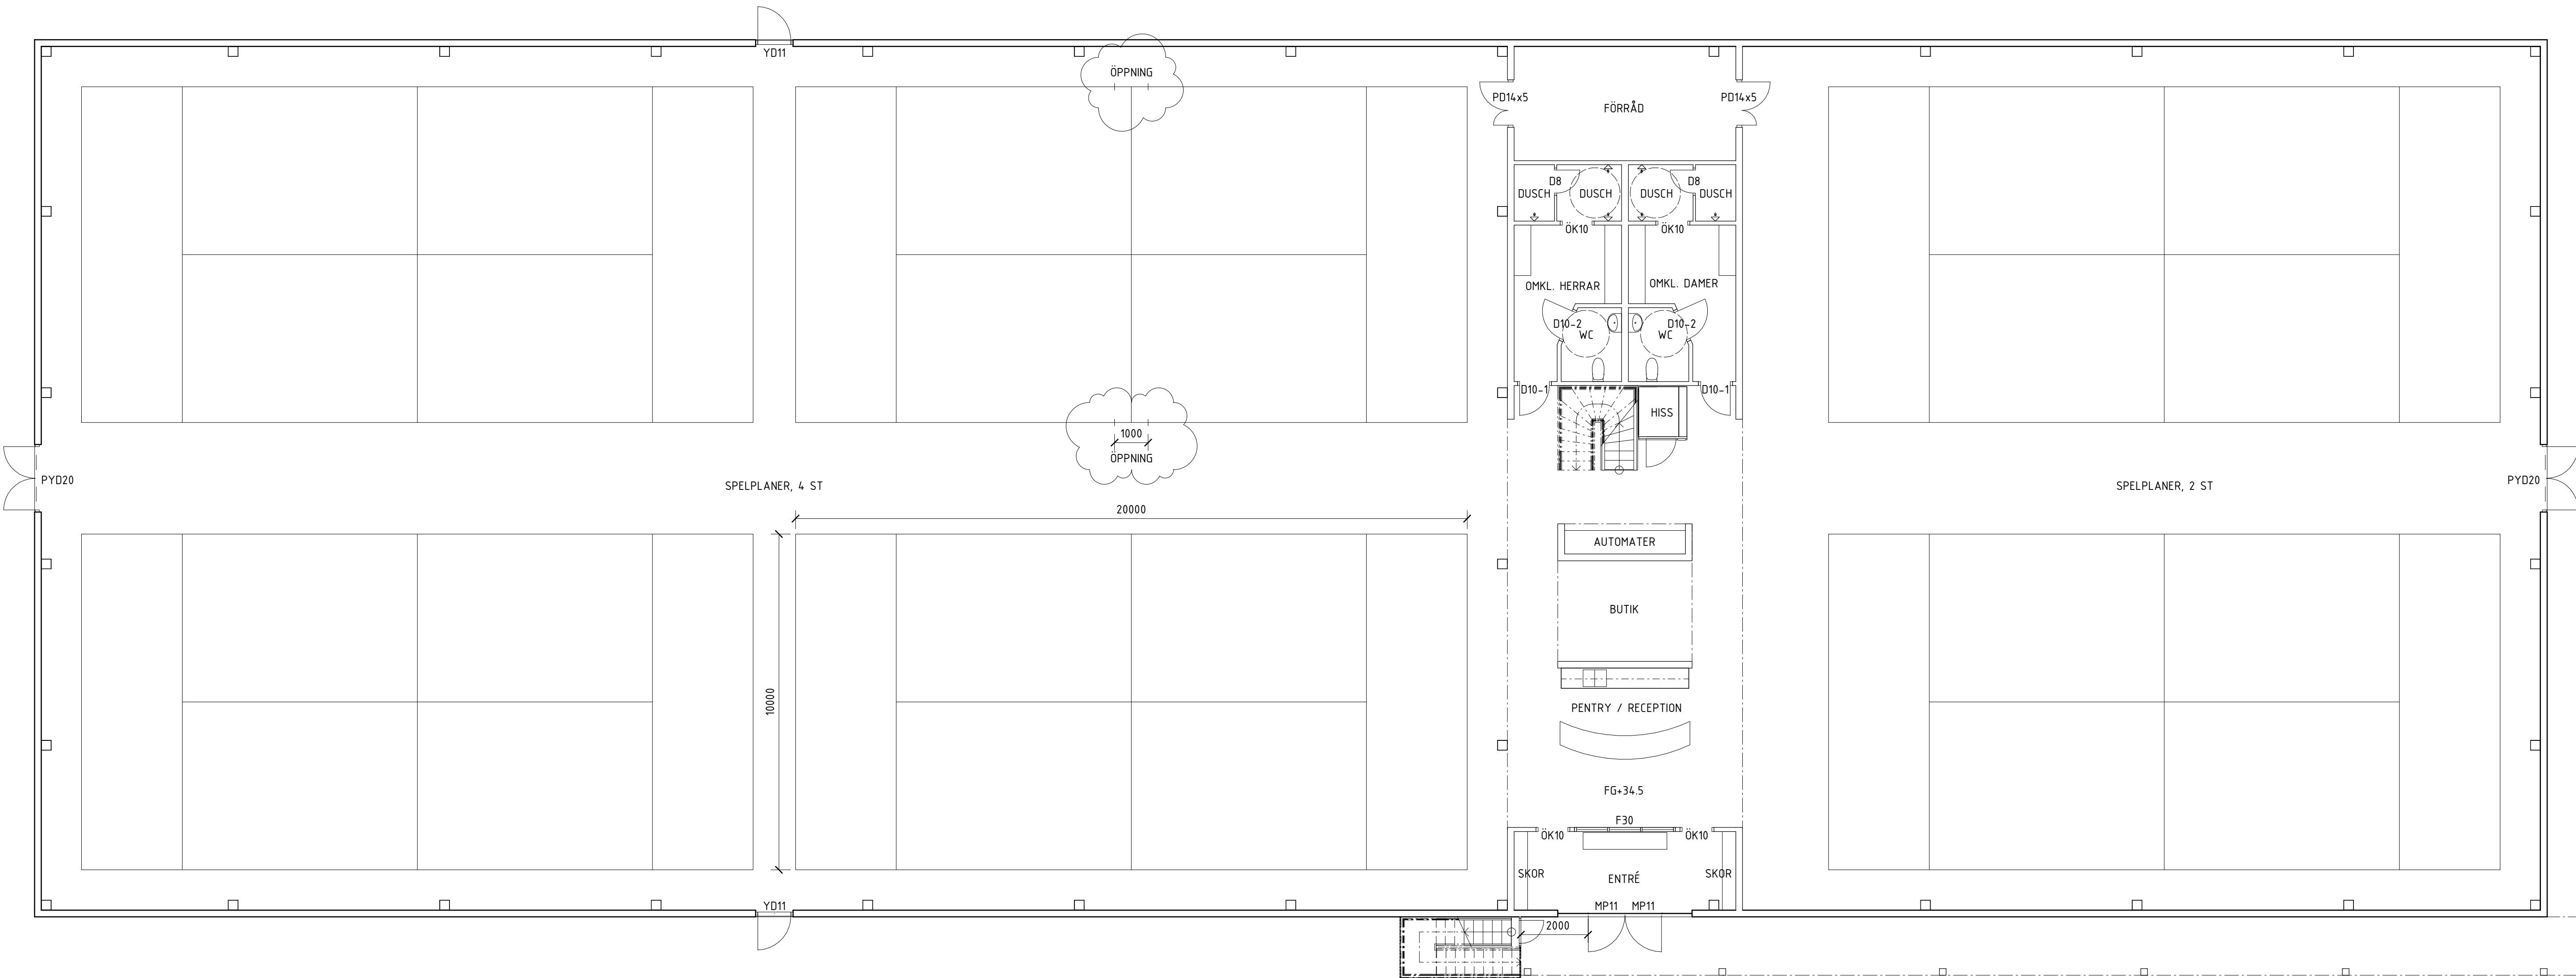

Skala 1:100

B	PM A2	S. AN	2021-01-19	
A	PM A1	S. AN	2021-01-15	
BET	ANT	ÄNDRINGEN AVSER	SIGN	DATUM
BYGGLOVSHANDLING				
TIERP PADEL				
TIERP 1:125				
A Arkitektgruppen i Gävle ab Kyrkogatan 23, 803 11 Gävle Tel: 026 - 54 18 40				
UPPDRAGS 2004900,00		RITAD/KONSTR. AV S. ANDERSSON		HANDLÄGGARE N.SIMONSSON
DATUM 08/01/21		ANSVARIG N.SIMONSSON		
NYBYGGNATION PADELHALL PLAN 1				
SKALA 1:100 (A1)		NUMMER A-40.1-100		BET B