


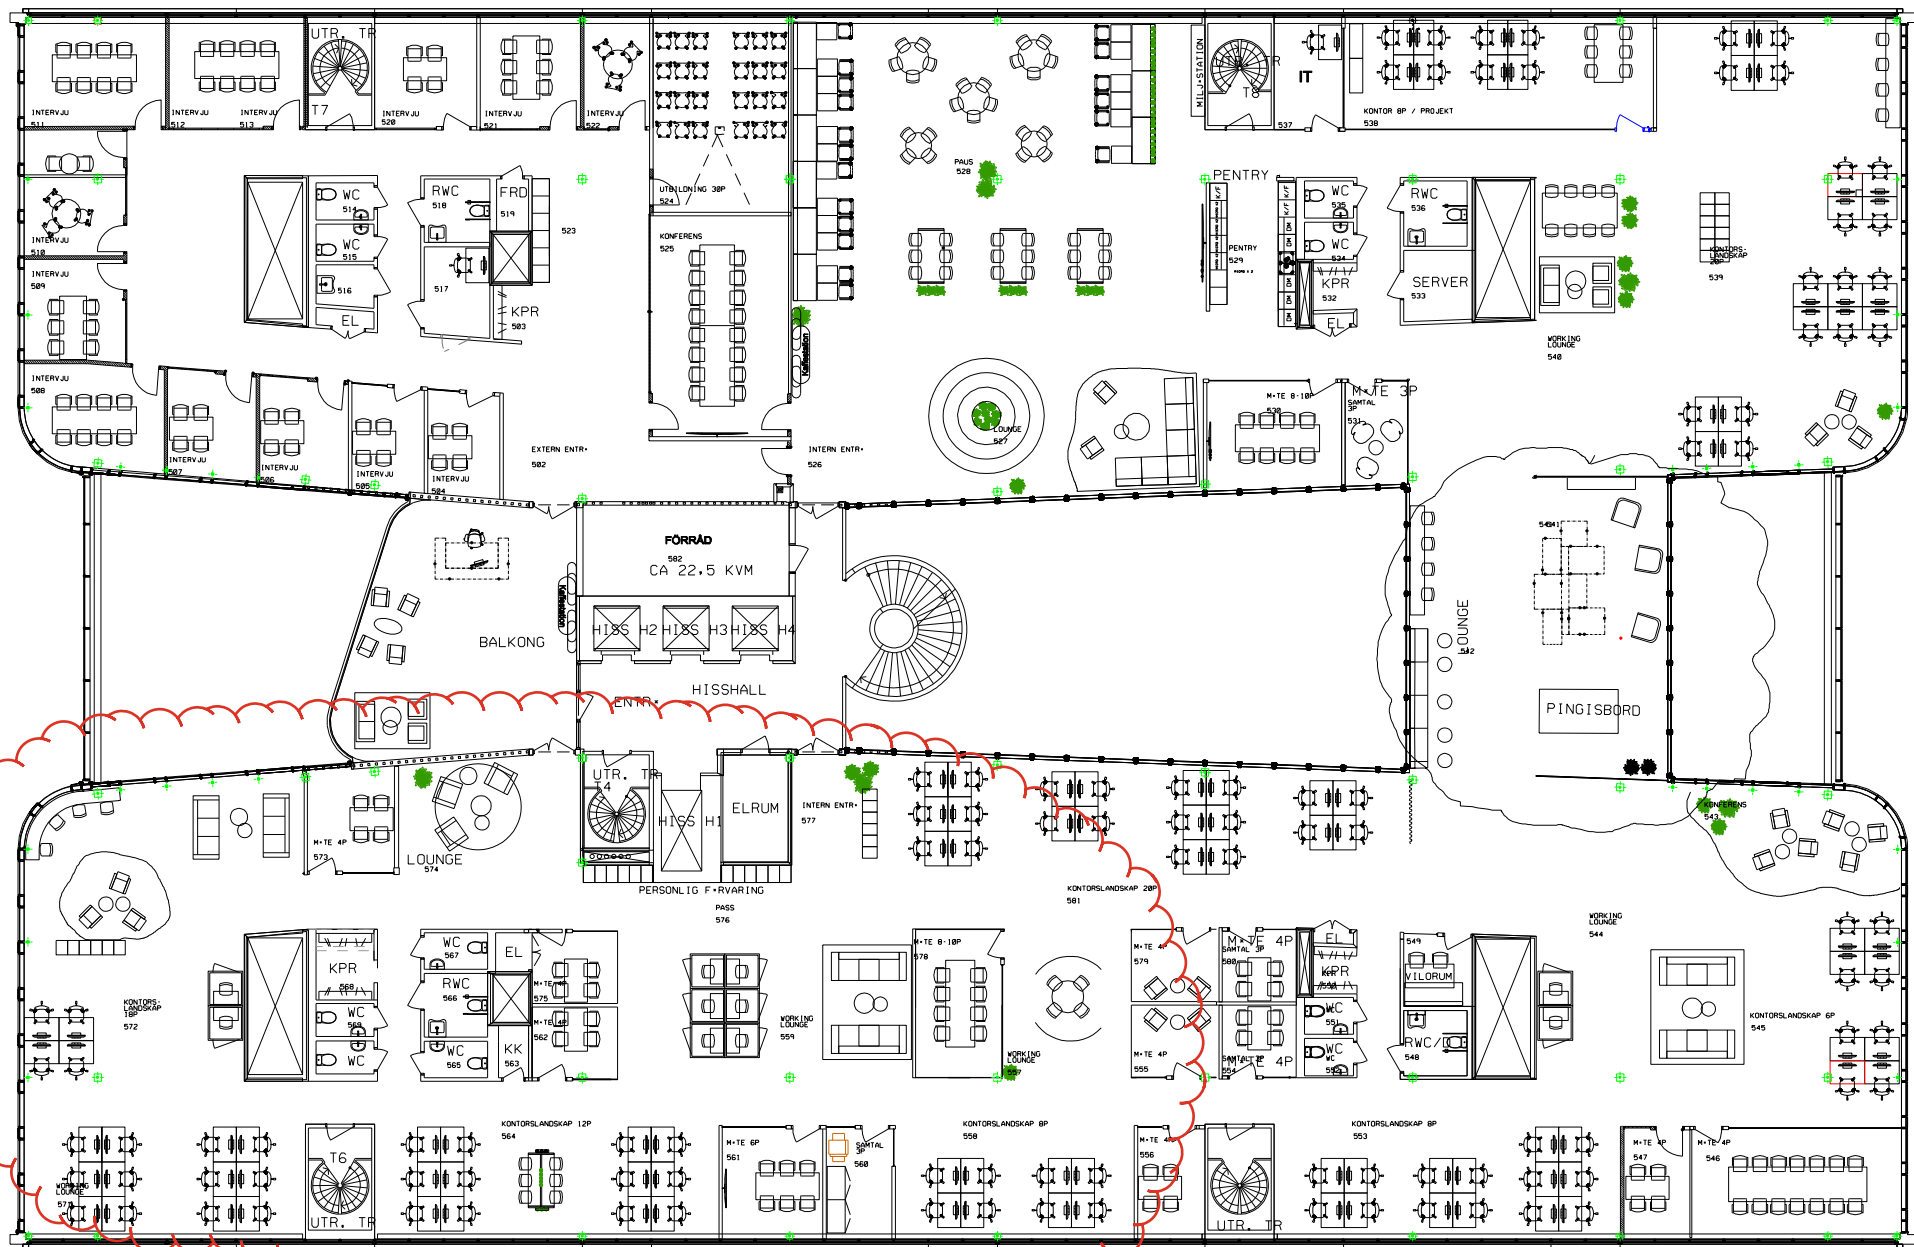

Exempel på tilltänkt Zon