


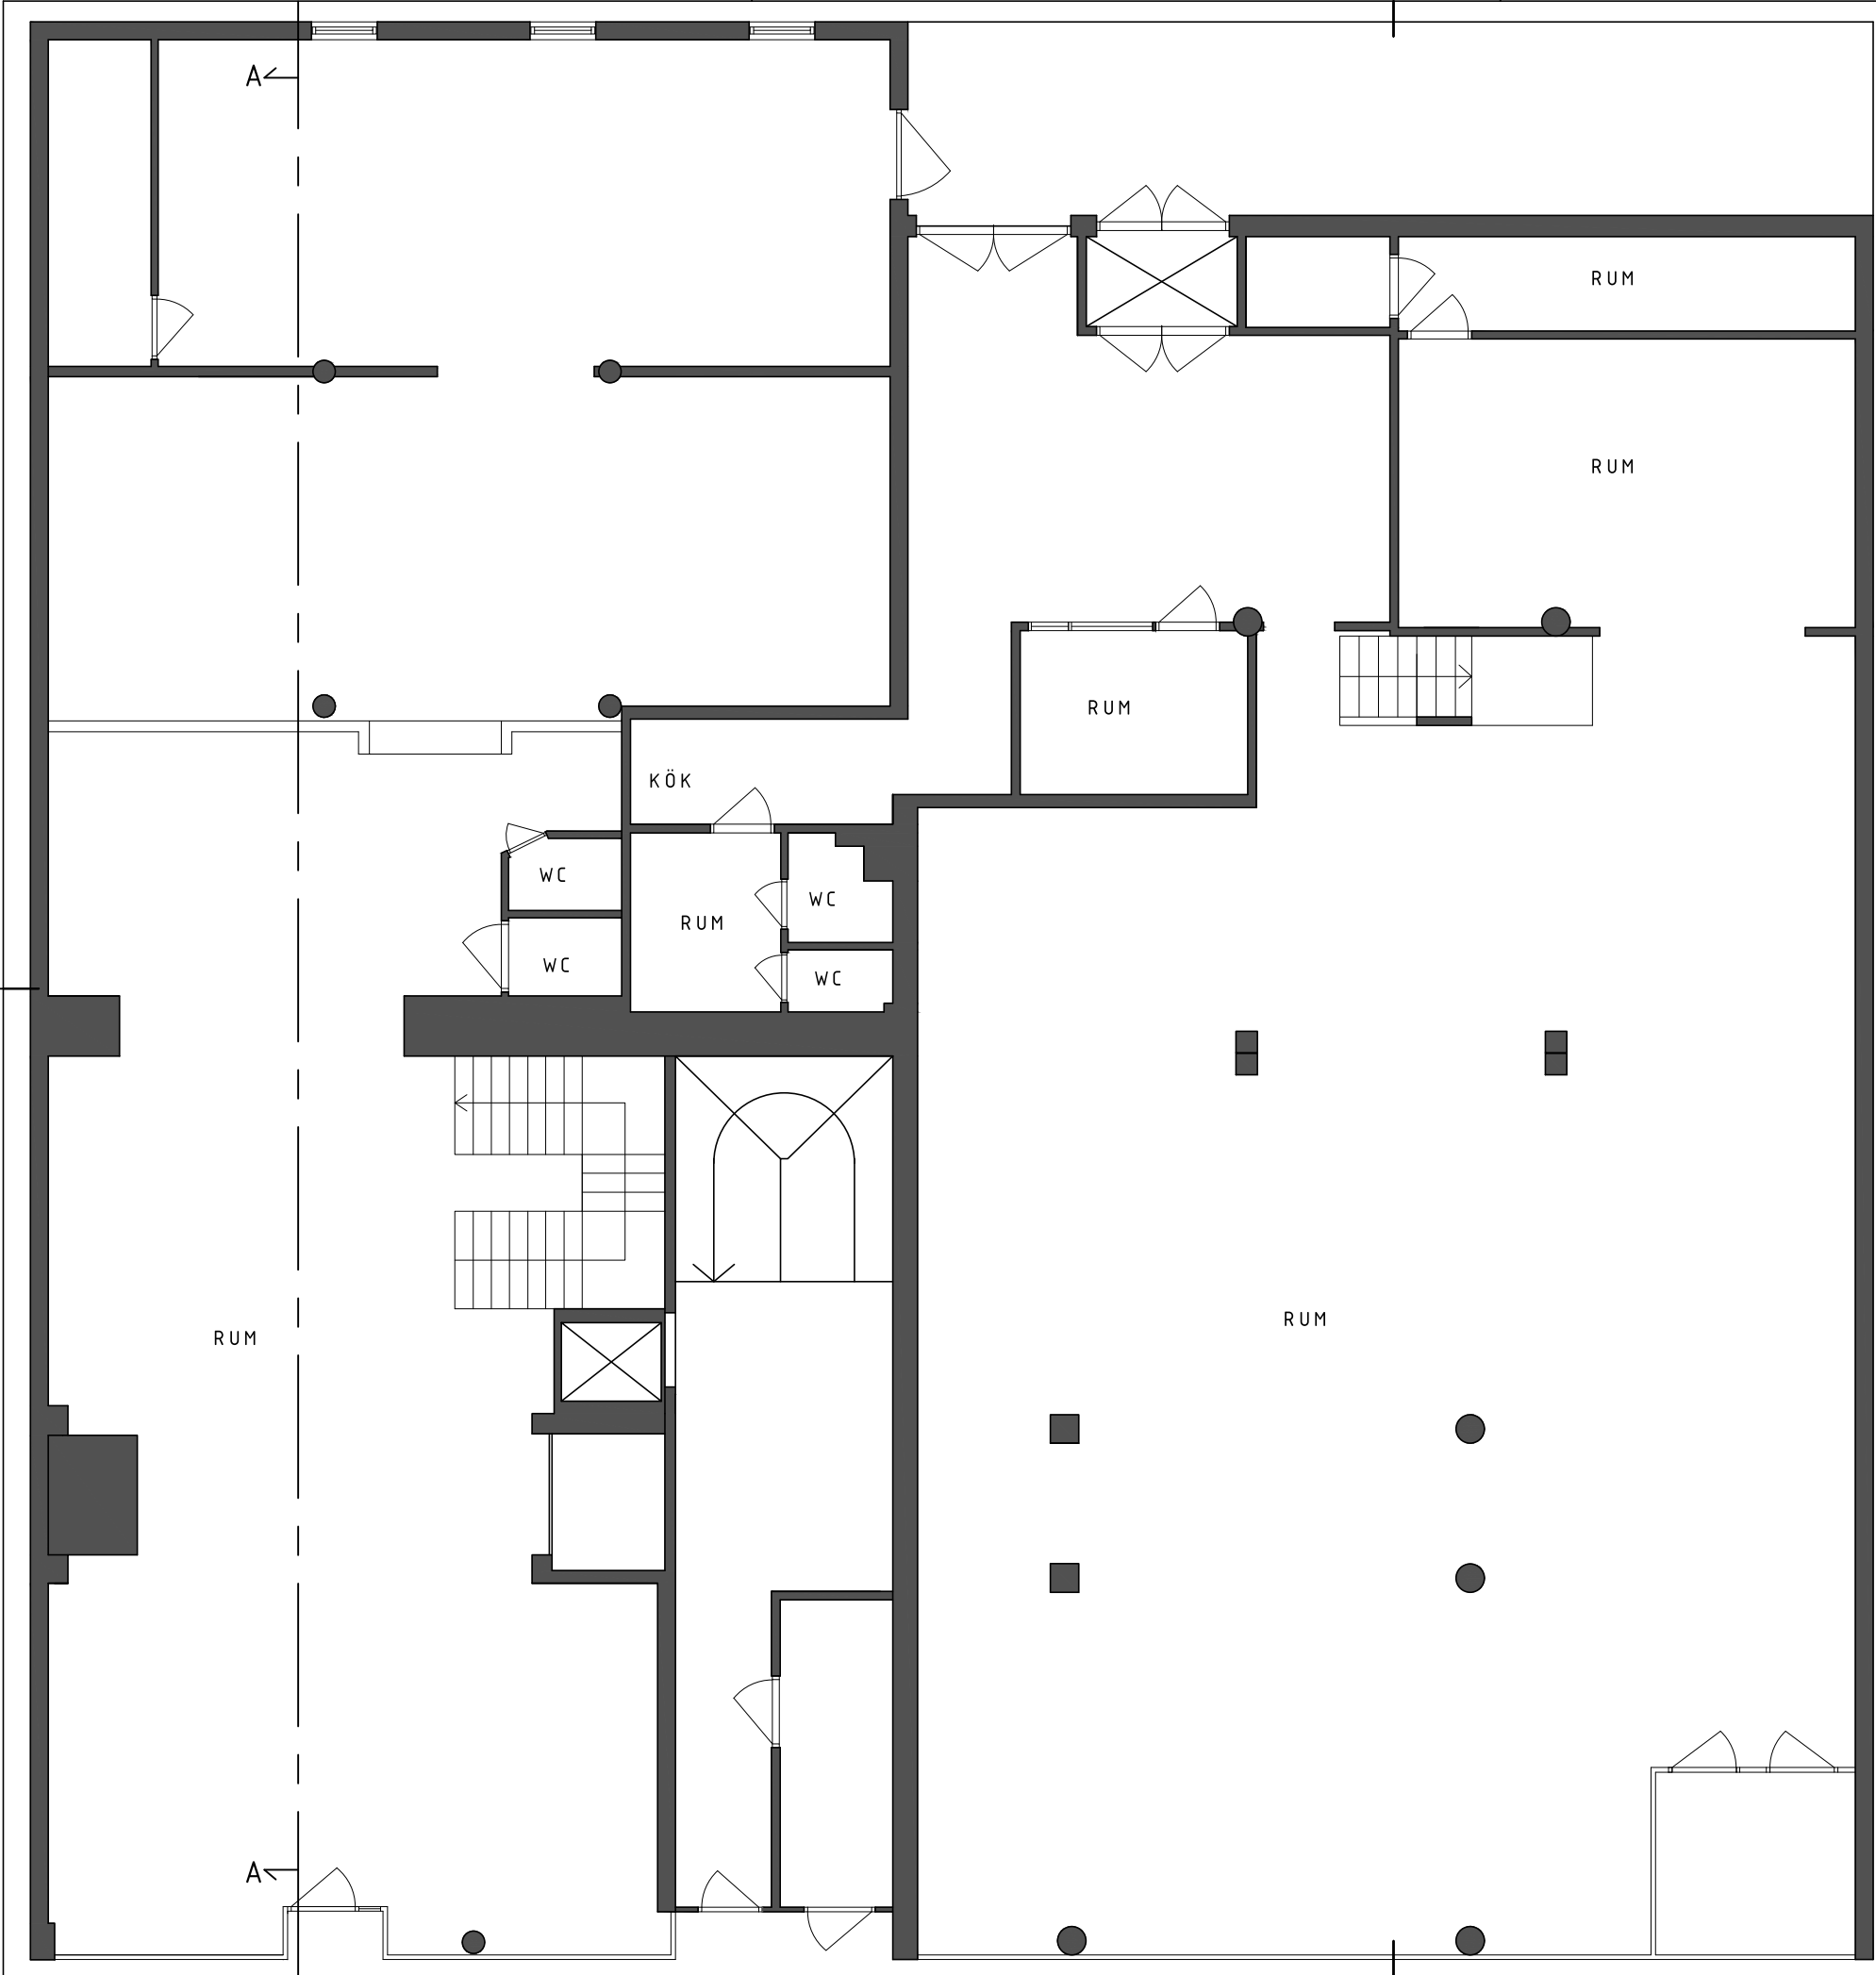

BOTTENVÅN



©
Ritningen är skyddad enligt
upphovsrättslagen och får
inte kopieras, spridas eller i
övrigt användas utan
upphovsmannens medgivande

BET	ANT	ÄNDRINGEN AVSER	STEN	DATUM
-----	-----	-----------------	------	-------

UPPMÄTNINGRITNING

UDDEVALLA, BI
TRÄDGÅRDSGATAN
**RICHARDSDOTTER
CALLERMO
ARKITEKTER**

SÖDRA HAMNEN 2 451 42 UDDEVALLA 0522 50 69 89

UPPDRAG NR 17038	RITAD AV CC/EL	HANDLÄGGARE CC
DATUM 171117	ANSVARIG .	

BEFINTLIG PLANER
BOTTENVÅN

SKALA 1:100 (A3)	NUMMER A00:02	BET
---------------------	------------------	-----