


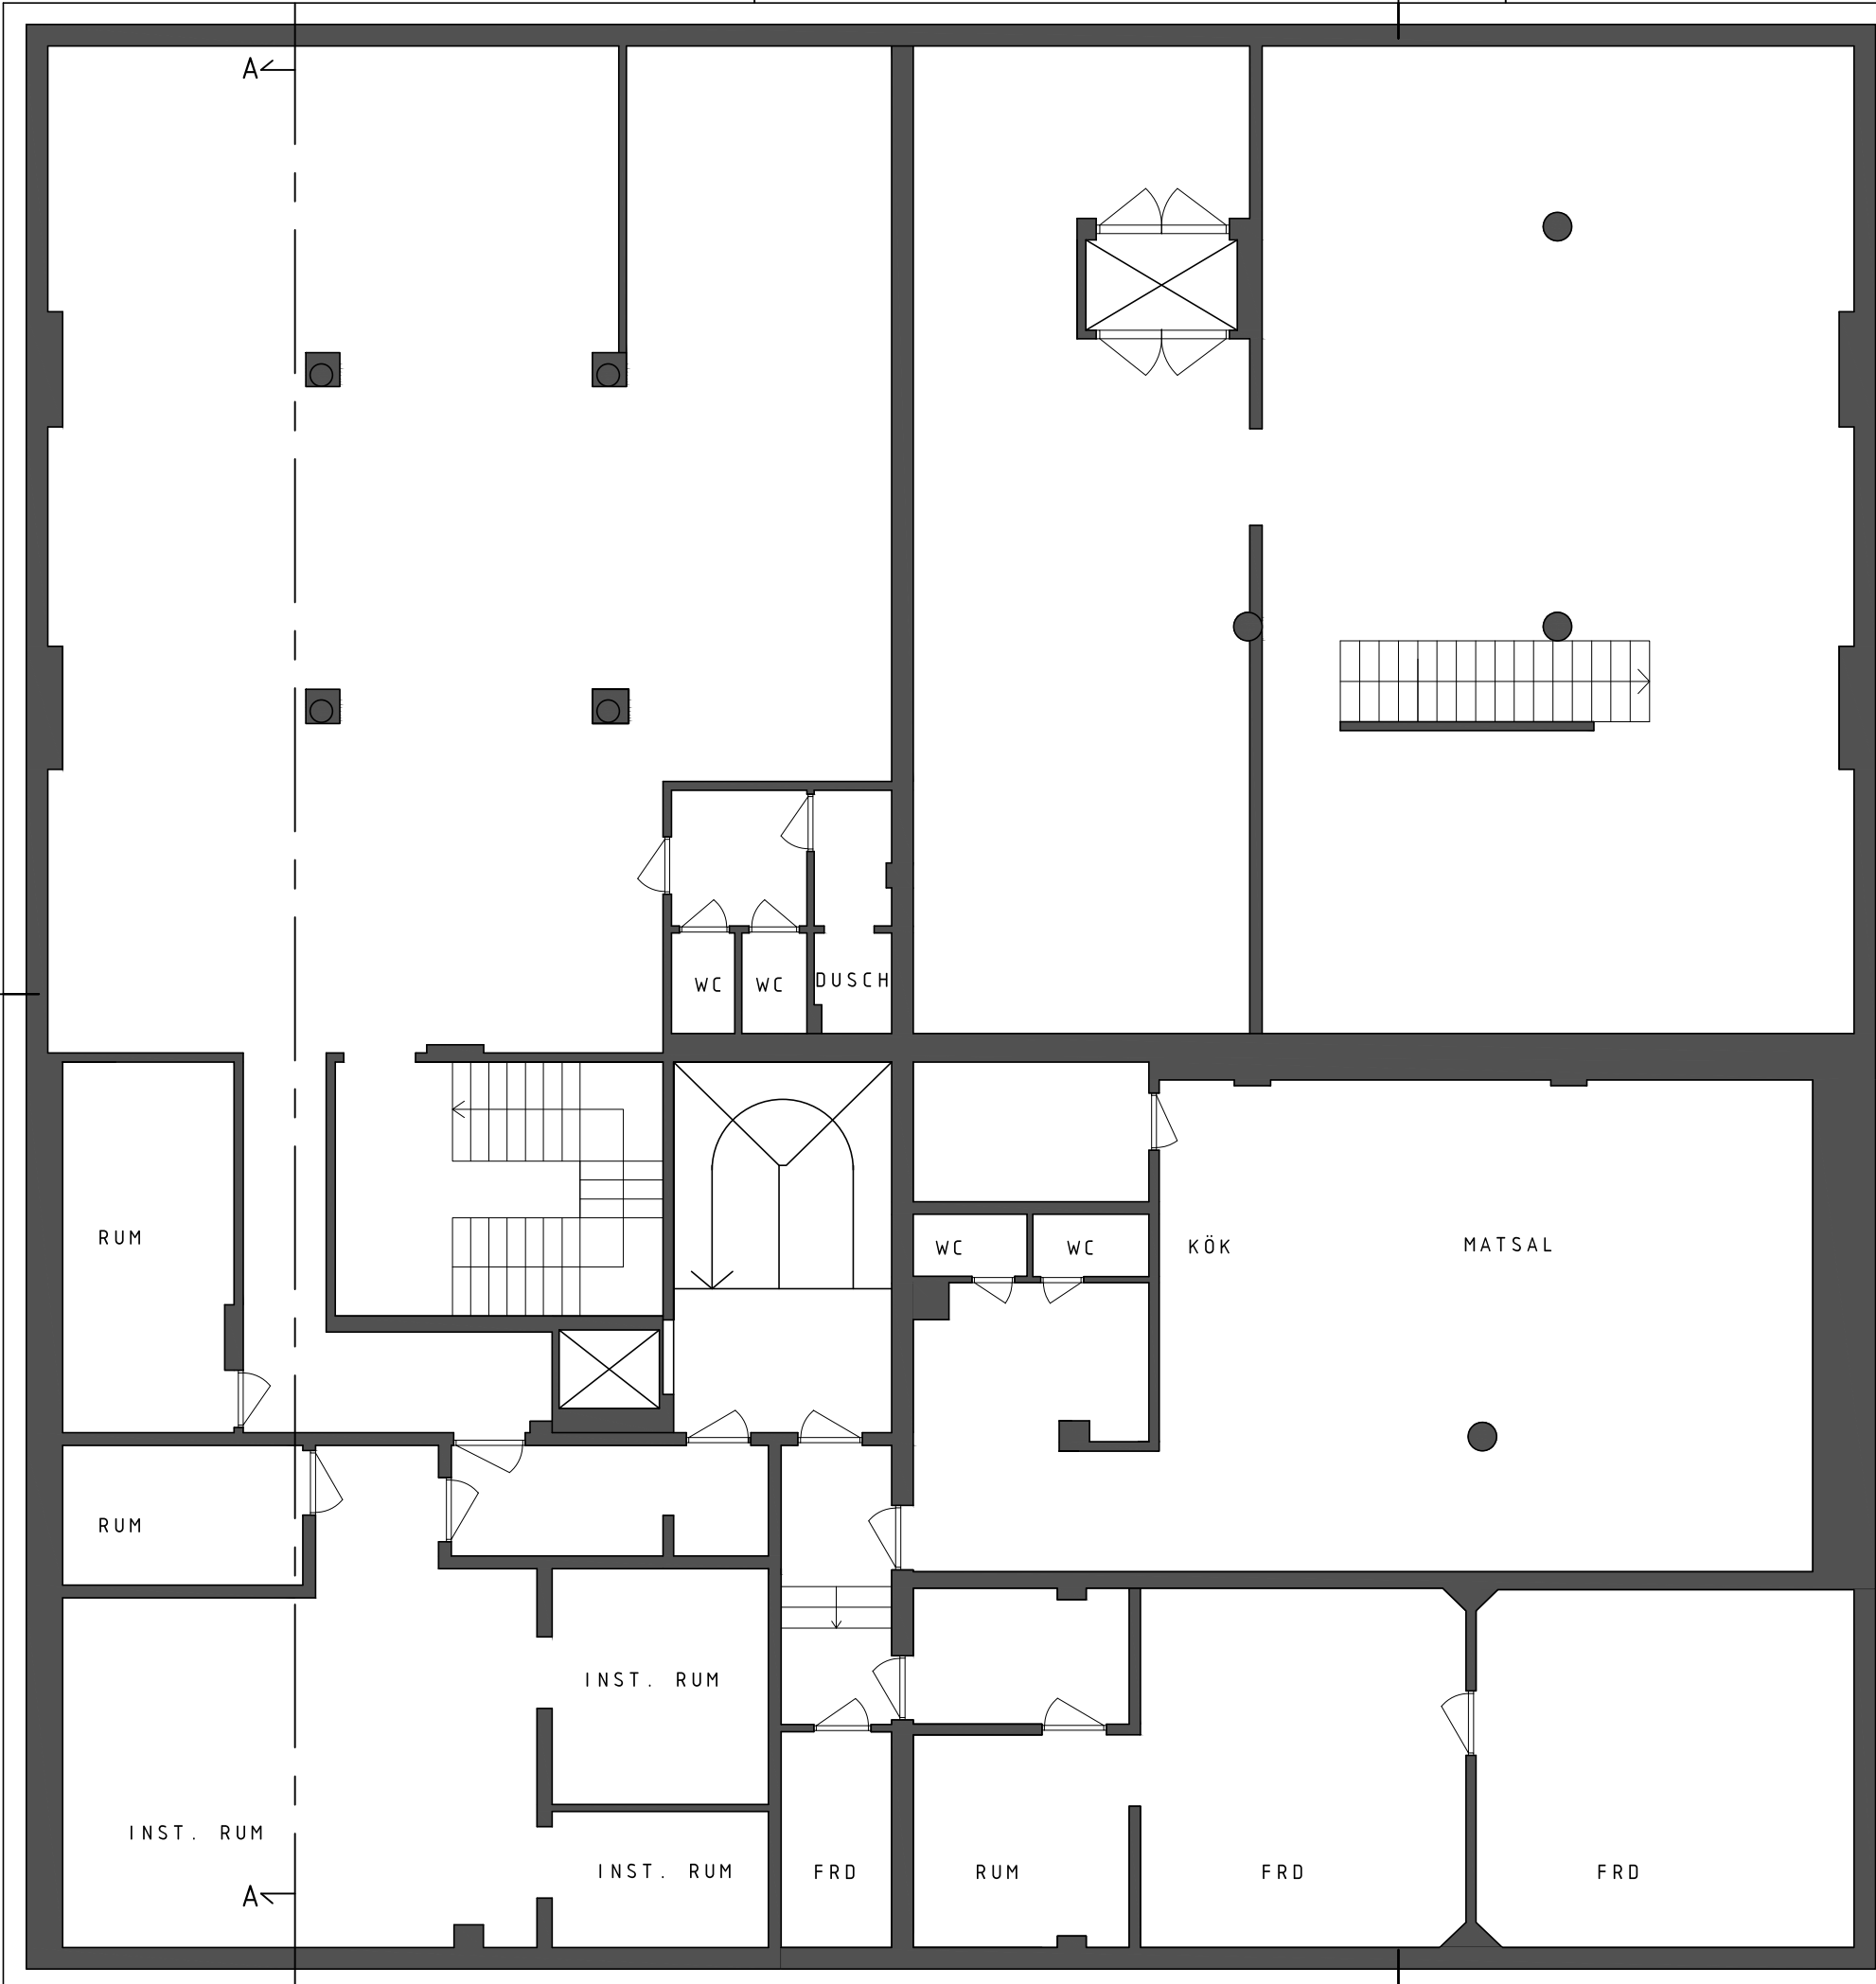

KÄLLARVÅNING

0 1 2 5M

©
Ritningen är skyddad enligt
upphovsrättslagen och får
inte kopieras, spridas eller i
övrigt användas utan
upphovsmännens medgivande

BET	ANT	ÄNDRINGEN AVSER	STEN	DATUM
UPPMÄTNINGSRITNING				
UDDEVALLA, B I TRÄDGÅRDSGATAN				
RICHARDSDOTTER CALLERMO ARKITEKTER				
SÖDRA HAMNEN 2 451 42 UDDEVALLA 0522 50 69 89				
UPPDRAG NR 17038	RITAD AV CC/EL	HANDLÄGGARE CC		
DATUM 180124	ANSVARIG .			
BEFINTLIG PLANER KÄLLARVÅNING				
SKALA 1:100 (A3)	NUMMER A00:01	I BET		