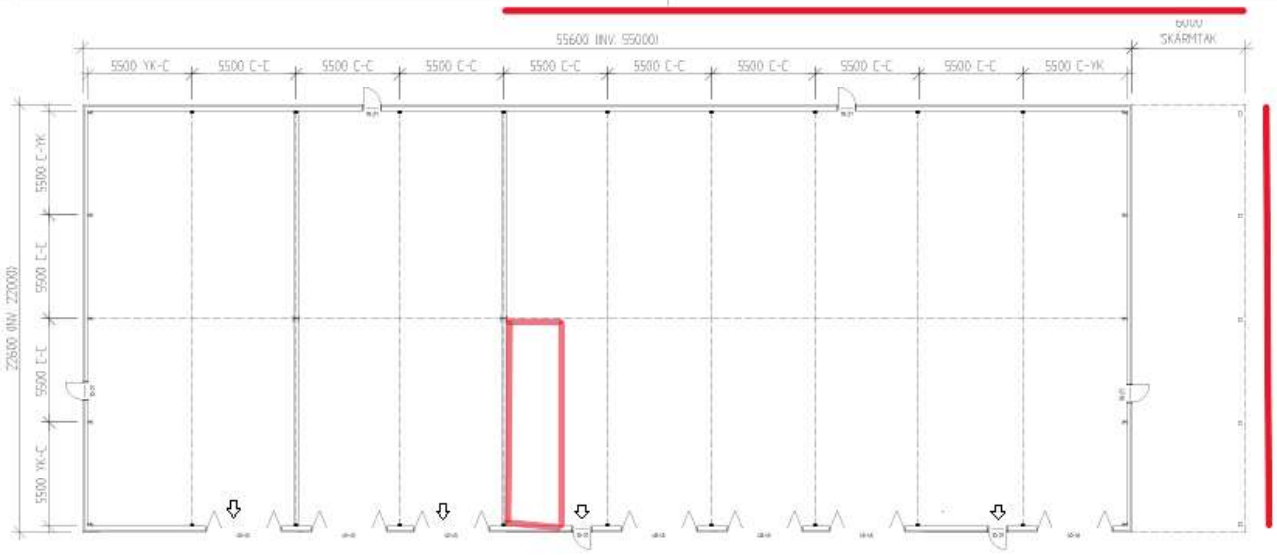

PLAN 1:100/A1
BYA= 1392m²

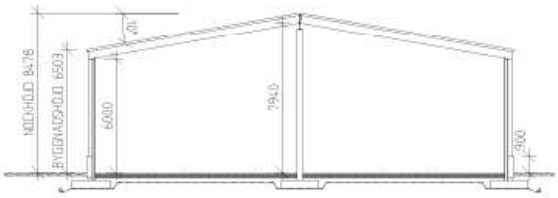

SEKTION 1:100/A1

Reviderad 20241107
Endast ändrad placering dörrar
samt ta bort fönster.
D.G

SKALA 1:200
0 1 2 5 10 15 20
METER

SKALA 1:100
0 1 2 5 10
METER

BYGGLOVSHANDLING
MARKCENTER VÄRA AB
HÄSTGÅRDEN 4, VÄRA KOMMUN

VÄRA BYGGKONSULT AB

2045
RR
MG
2020-07-01
NYBYGGNAD HALL
PLAN- OCH SEKTIONSRITNING
A3-1:200
A1-1:100
A-40 1-101