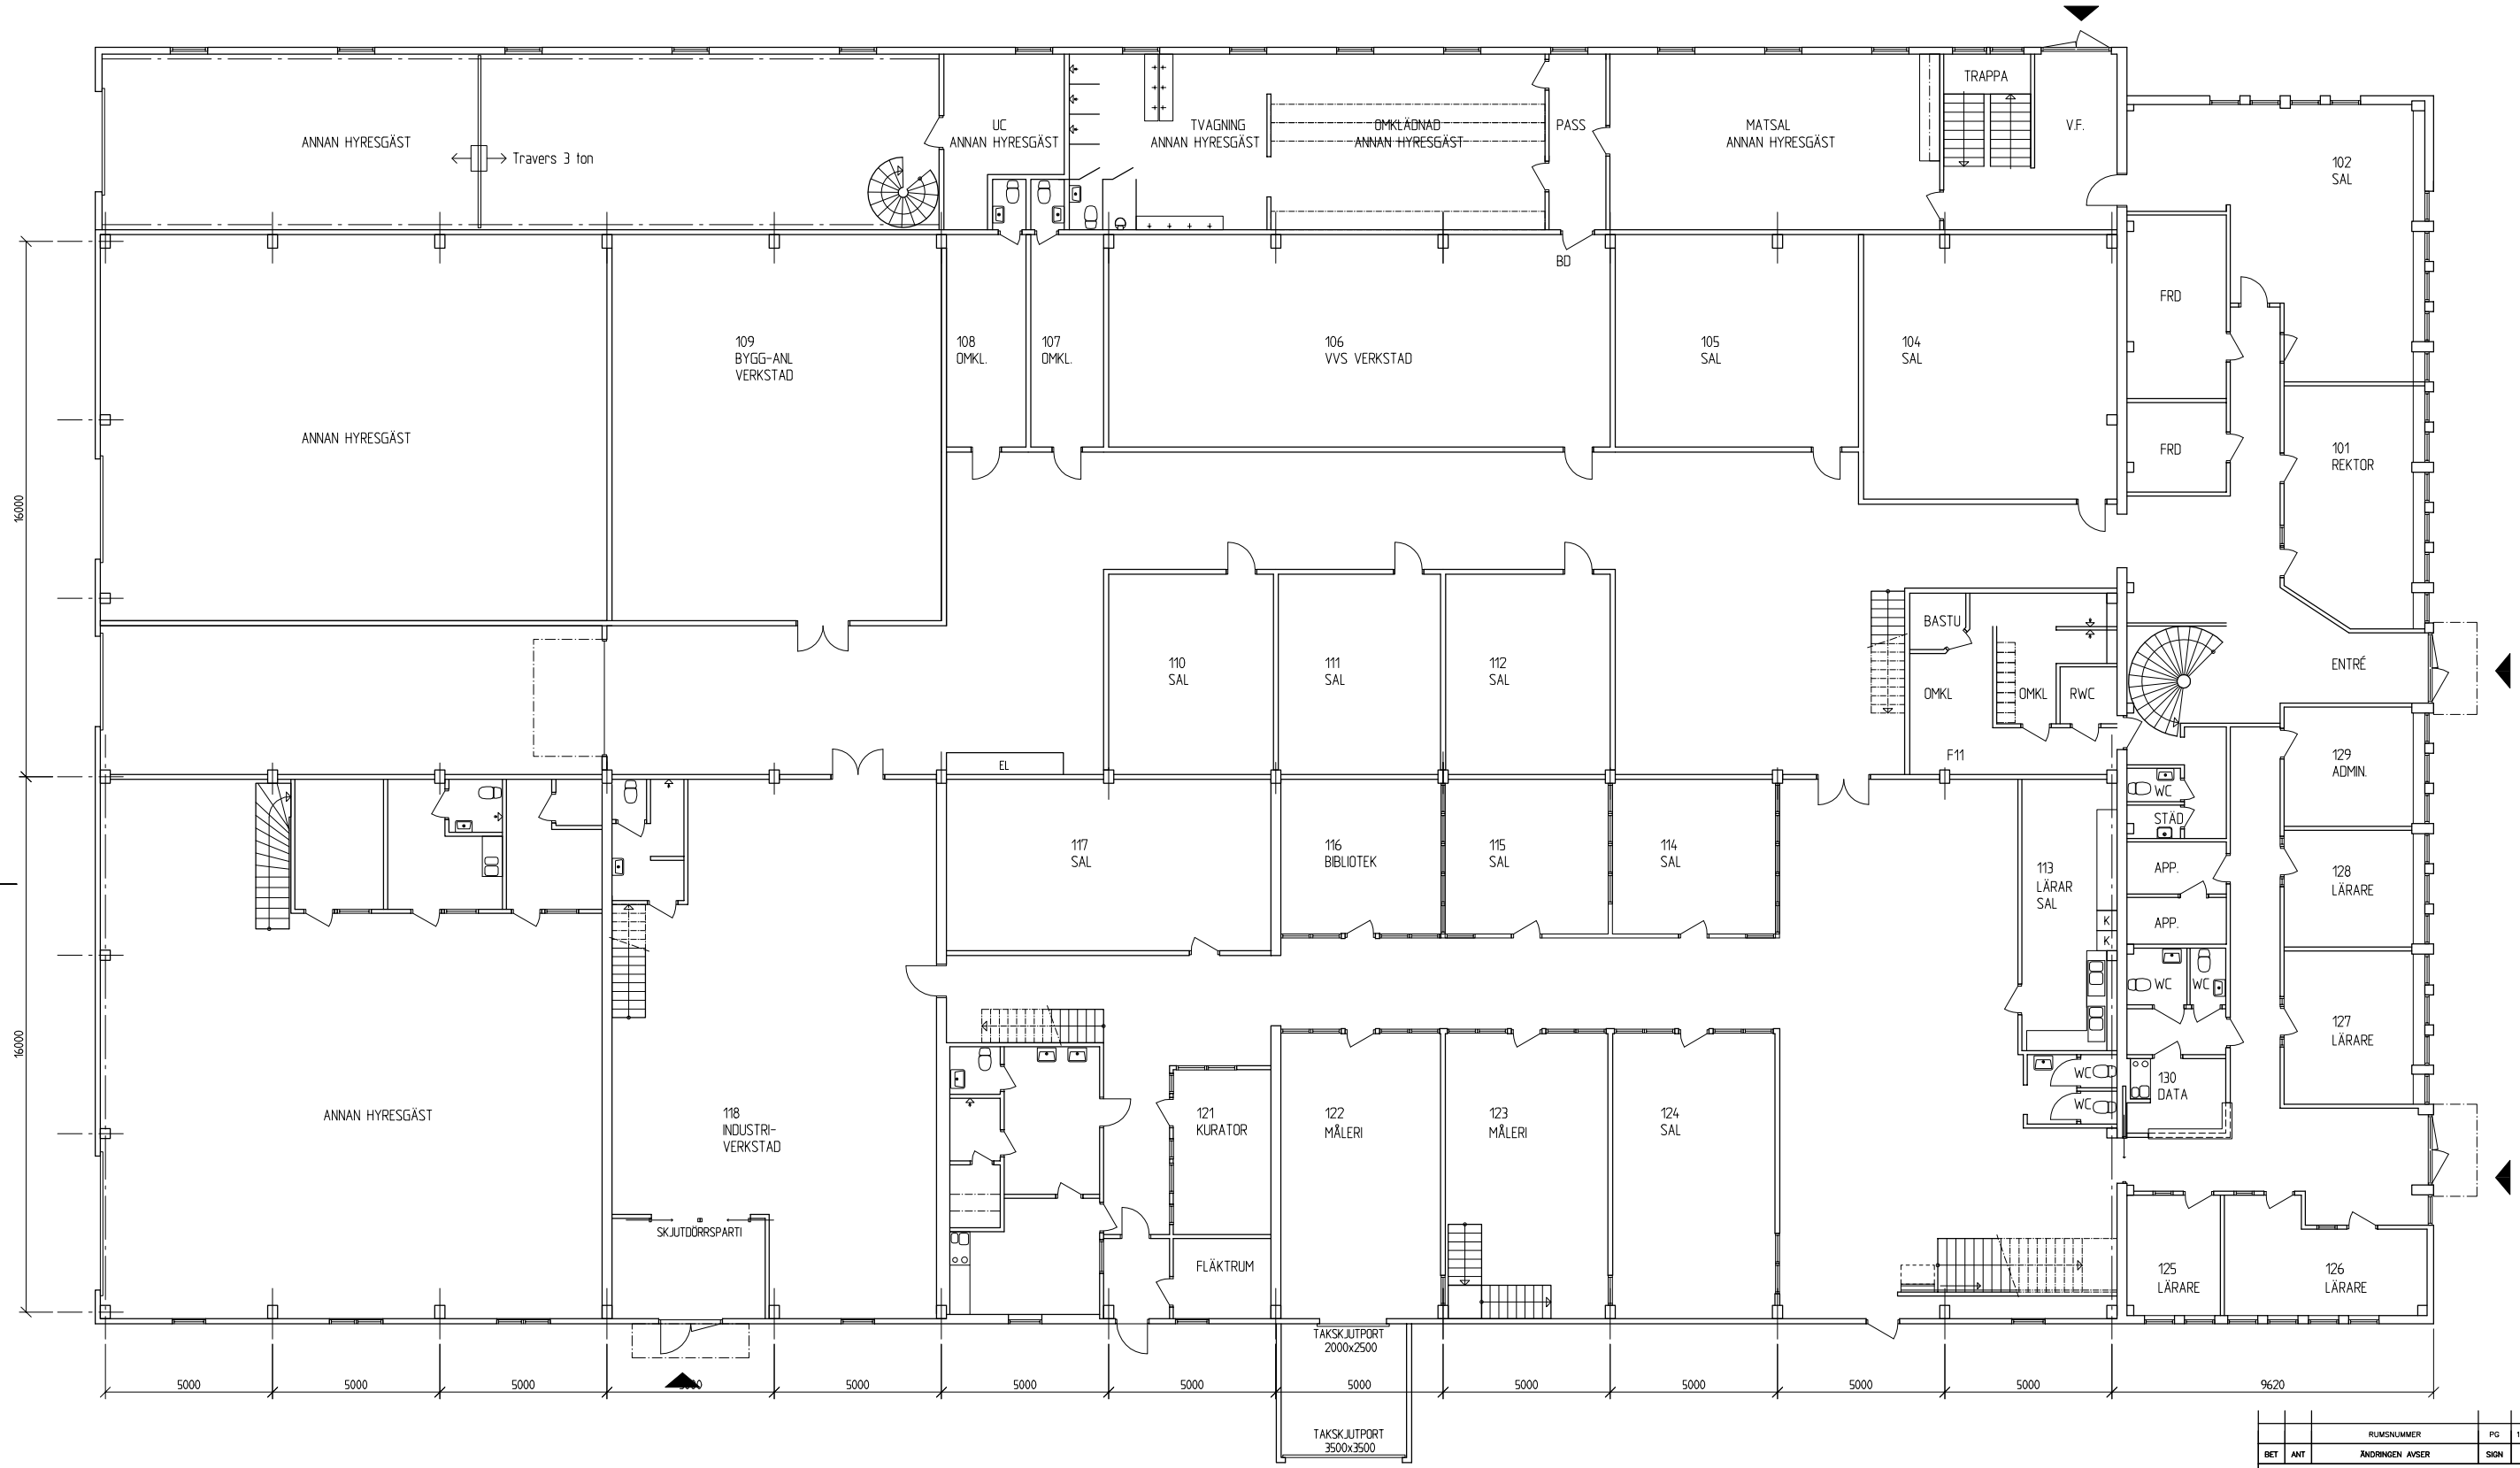

BET	ANT	ÄNDRINGEN AVSER	SIGN	DATUM	GODK
		RUMSNUMMER	PG	14-08-19	

RELATIONSRITNING
2009-04-22

UPPRÄTTAD FÖR:
PIERRE GÄVLE
Box 11063, 800 11 GÄVLE
Tel. 026-48 45 00, Fax 026-48 45 25

UPPRÄTTAD AV:
CW Byggkonsult AB
S. Järvstavägen 216, 805 92 GÄVLE
Tel. 026/103902, Fax 026/519274
e-mail. cwbygg@telia.com

DATUM	RITAD AV	HANDLÄGGARE
2009-04-22	im	im

Kv Stäven, Gävle k:n
OMBYGGNAD BEF. LOKAL
BOTTENPLAN

SKALA A1=1:100 A3=1:200
NUMMER 001
BET

METER
0 1 2 3 4 5 10