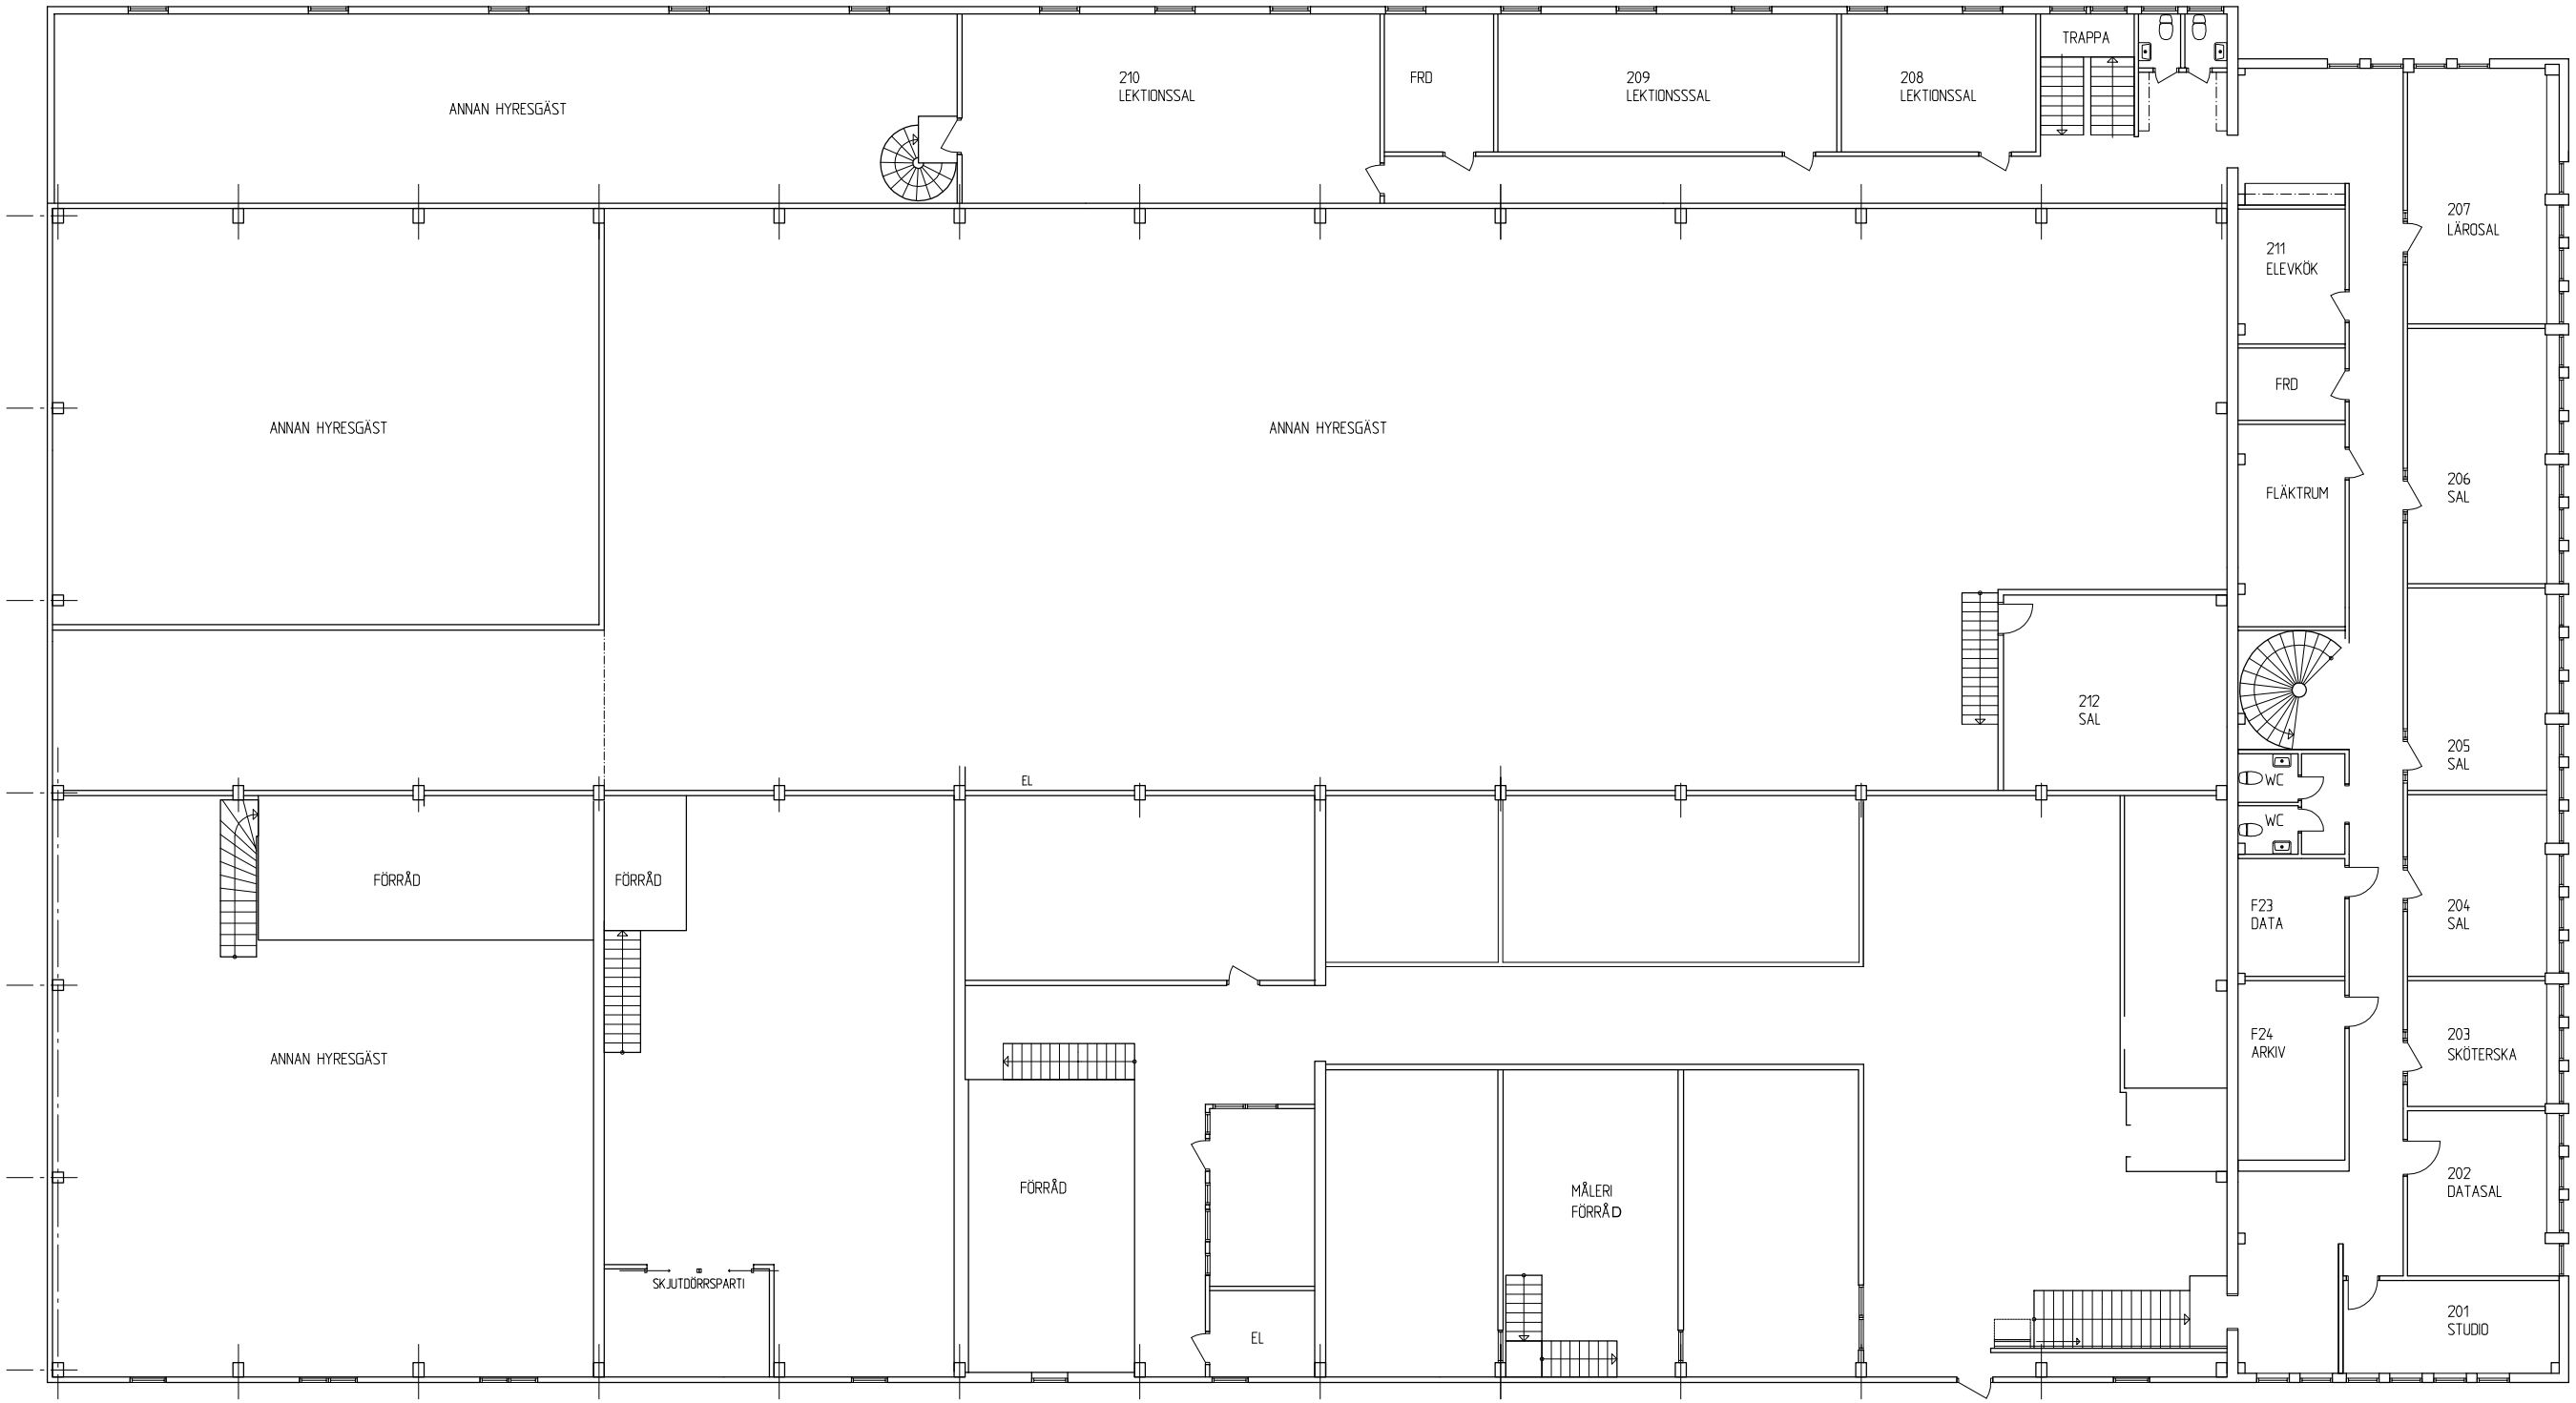

		RUMSNUMMER	PG	14-08-19	
BET	ANT	ÄNDRINGEN AVSER	SIGN	DATUM	GODK

RELATIONSRITNING
2009-04-22

UPPRÄTTAD FÖR:
PIERRE GÄVLE
Box 11063, 800 11 GÄVLE
Tel. 026-54 44 00. Fax 026-54 46 26

UPPRÄTTAD AV:
CW Byggkonsult AB
S. Järvstavägen 216, 805 92 GÄVLE
Tel. 026/103902, Fax 026/519274
e-mail. cwbygg@telia.com

DATUM	RITAD AV	HANDLÄGGARE
2009-04-22	im	im

Kv Stäven, Gävle k:n
BEF. LOKAL
ÖVRE PLAN

SKALA	NUMMER	BET
A1=1:100 A3=1:200	002	