


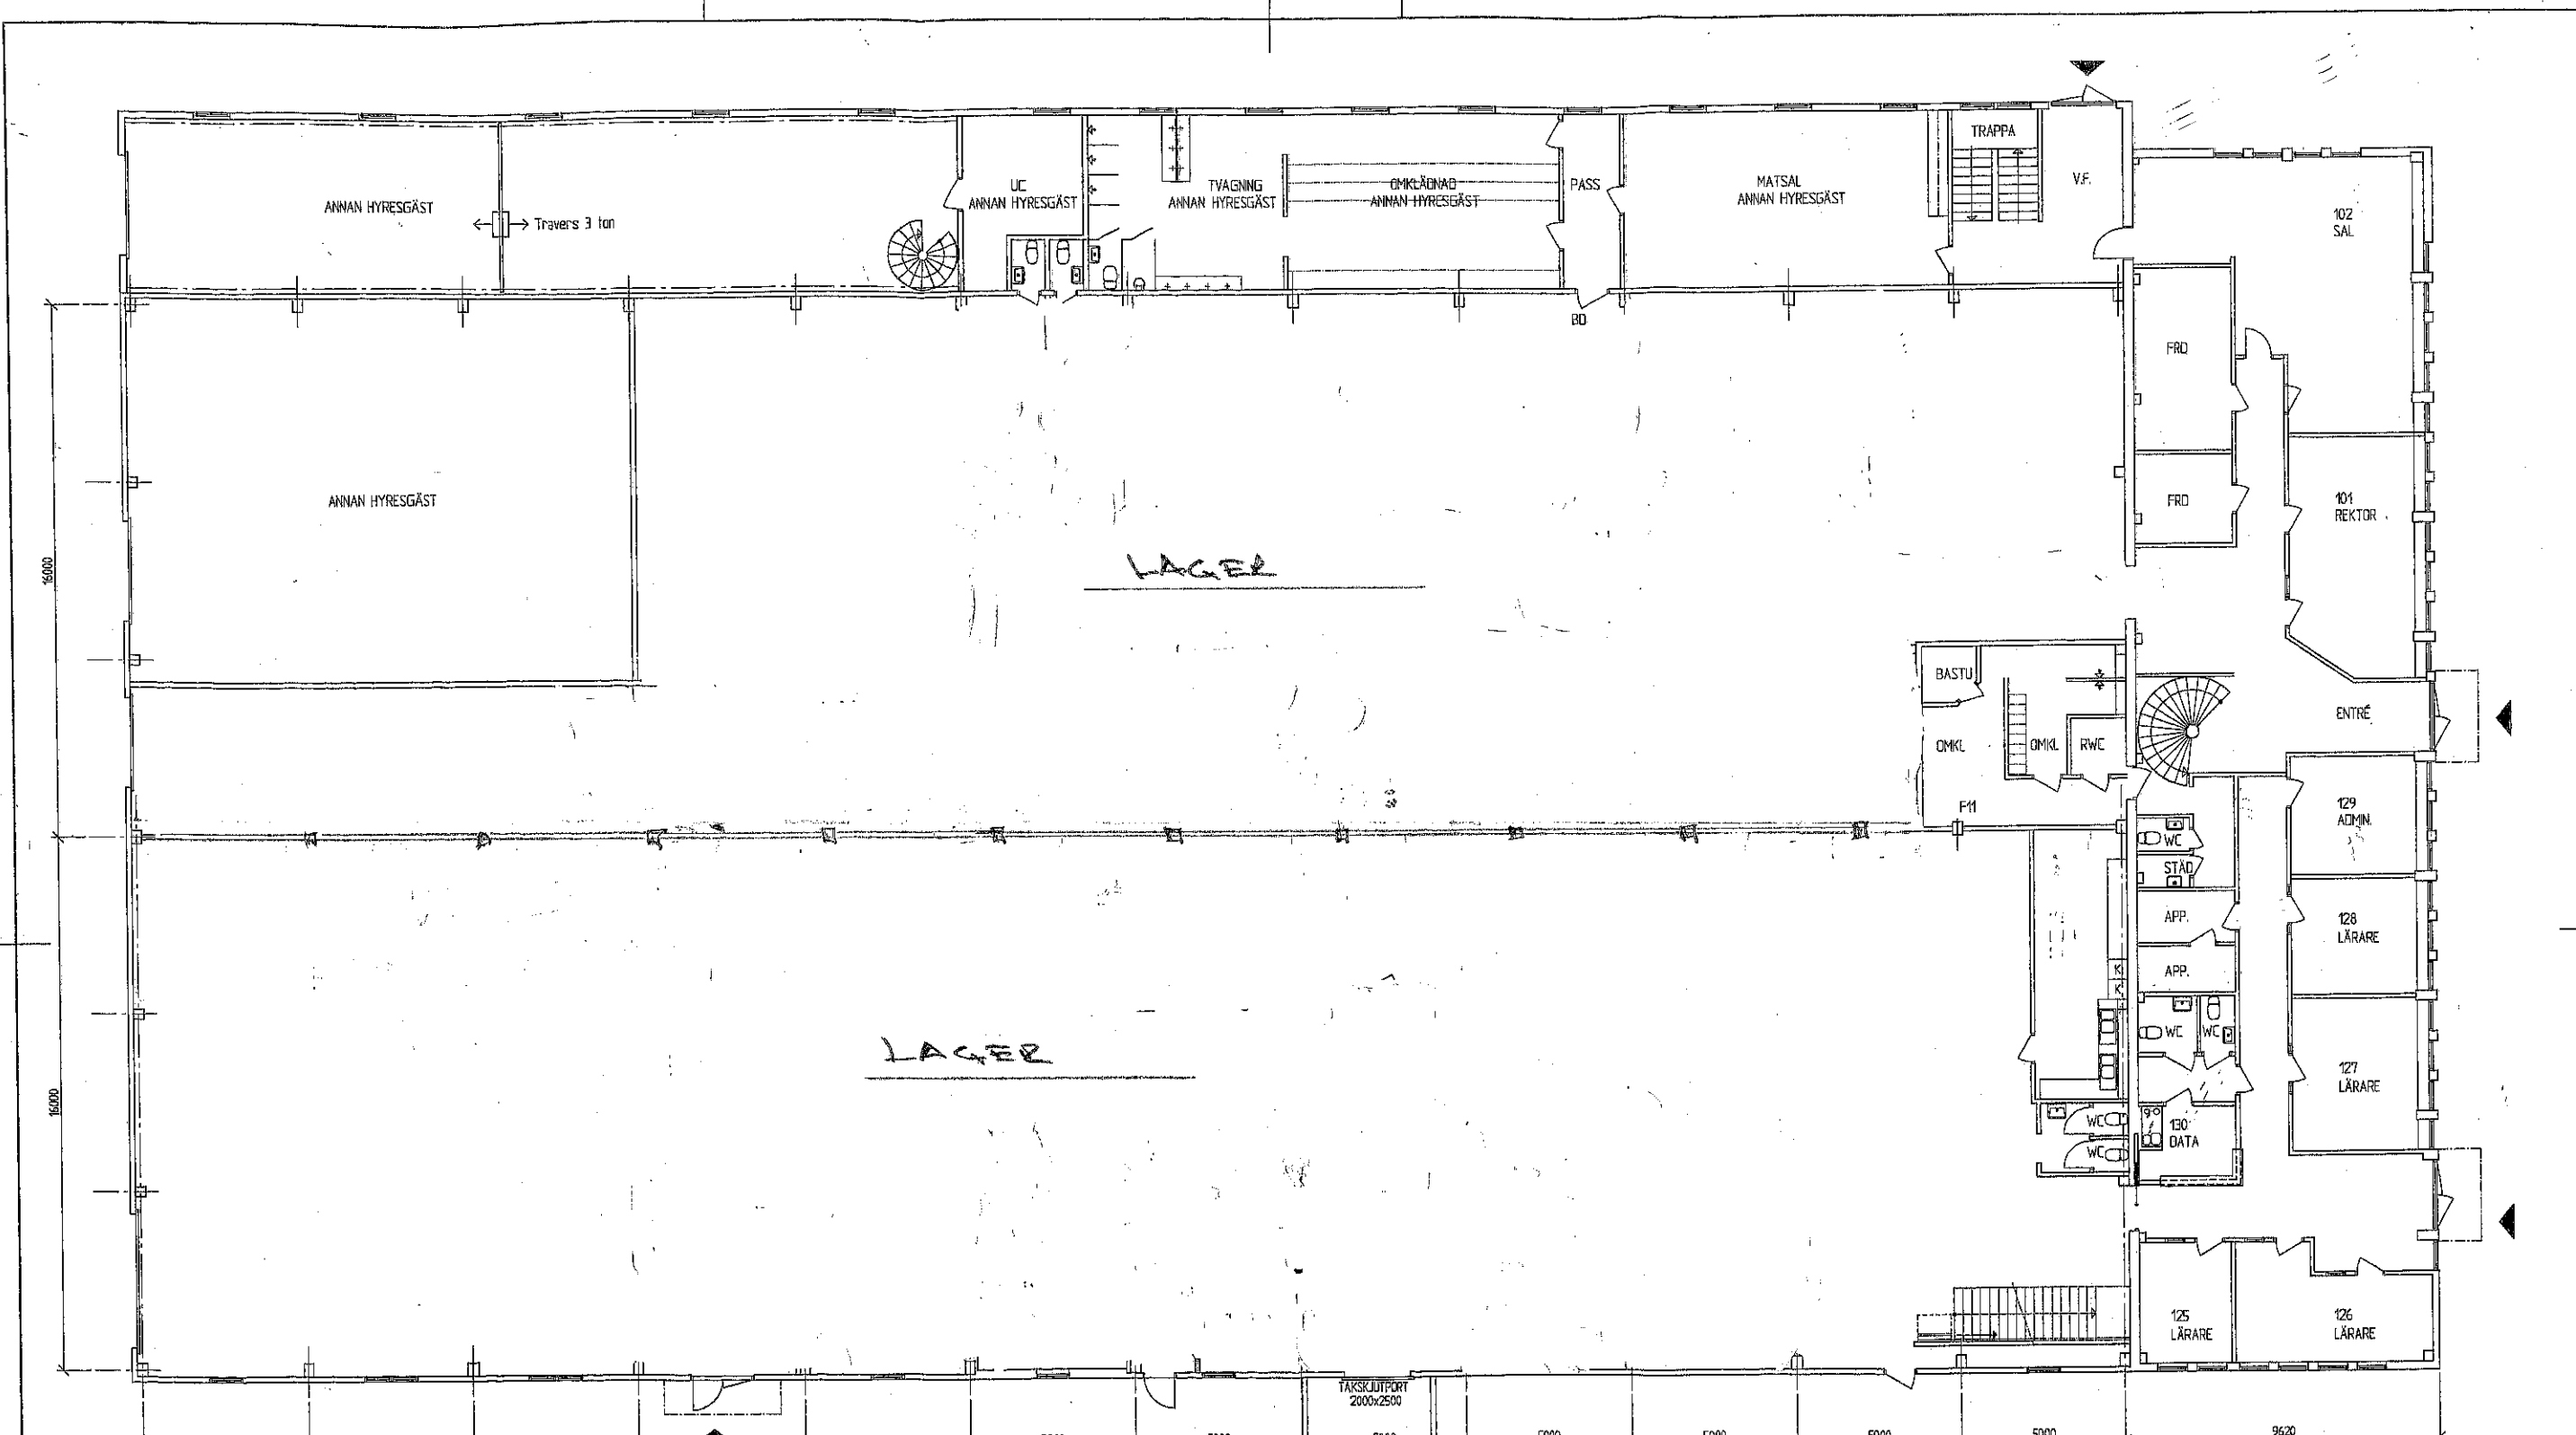

RUMSNUMMER	PD	14-05-16
DET	ANT	BYGN DATUM DRUK
RELATIONSRTNING 2009-04-22		
UPPRÄTTAD FÖR: PIERRE		
UPPRÄTTAD AV: CW Bygghälsö AB		
S. Järnstavägen 216, 805 82 GÄVLE Tel. 026/103902, Fax 026/019274 e-mail: cwbygg@telia.com		
DATUM 2009-04-22	REDAV lm	HANDLAGGARE lm
Kv Stäven, Gävle k:n OMBYGGNAD BEF. LOKAL BOTTENPLAN		
SKALA A1=1:100 A3=1:200	NUMMER 001	I BET