



Lokaler centralt i Lund

Stora Södergatan 49, Lund

Kontakta för visning eller mer info



076-163 19 11



ahmad@tenentis.se

Tillgängliga ytor

- Plan 2 - 550 kvm
- Plan 4 - 580 kvm
- Plan 4 - 720 kvm




Tenentis



STORA SÖDERGATAN 49

PLAN 2 - 550 KVM

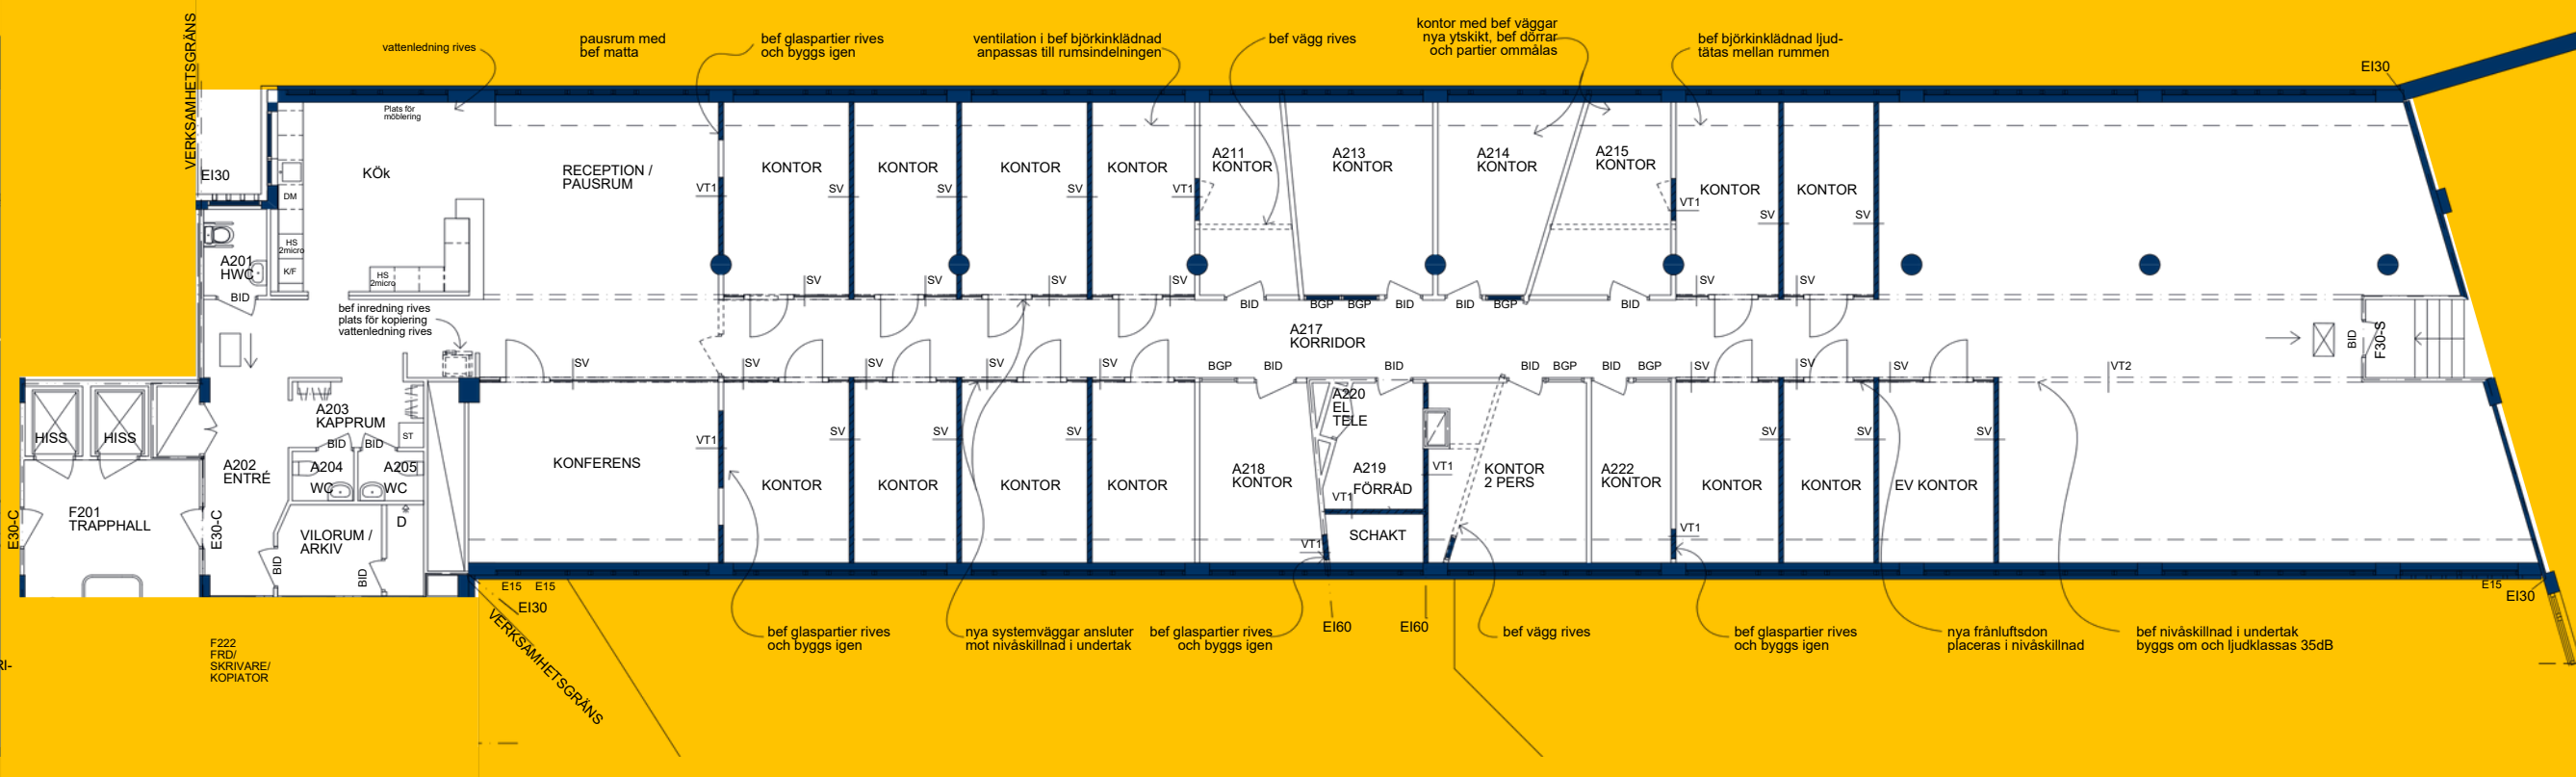

Redan vid entrén till kontorslokalerna finns möjlighet att skapa en välkomnande reception. Lokalen har stora fönsterpartier som ger ett härligt ljusinsläpp och en trivsamt arbetsmiljö. På plan 5 finns dessutom en gemensam matsal med fantastiska vyer över staden – en trevlig tillgång för både personal och besökare.

Våningsplan	2
Hiss	Ja
Verksamhetstyp	Kontor/utbildning / vård
Parkering	Garagefinns
Gemensamhetsytor	Matsalpåvåning 5



STORA SÖDERGATAN 49

PLAN 4 - 720 & 580 KVM

På plan 4 finner ni två stycken ljusa och välplanerade ytor på 720 och 580 kvm. Här finns även möjlighet att kombinera lokalerna och få totalt 1300 kvm i en och samma lokal. Det finns även här stora möjligheter att anpassa lokalerna utifrån era behov.

Våningsplan	4
Hiss	Ja
Verksamhetstyp	Kontor/utbildning / vård
Parkering	Garagefinns
Gemensamhetsytor	Matsalpåvåning 5