



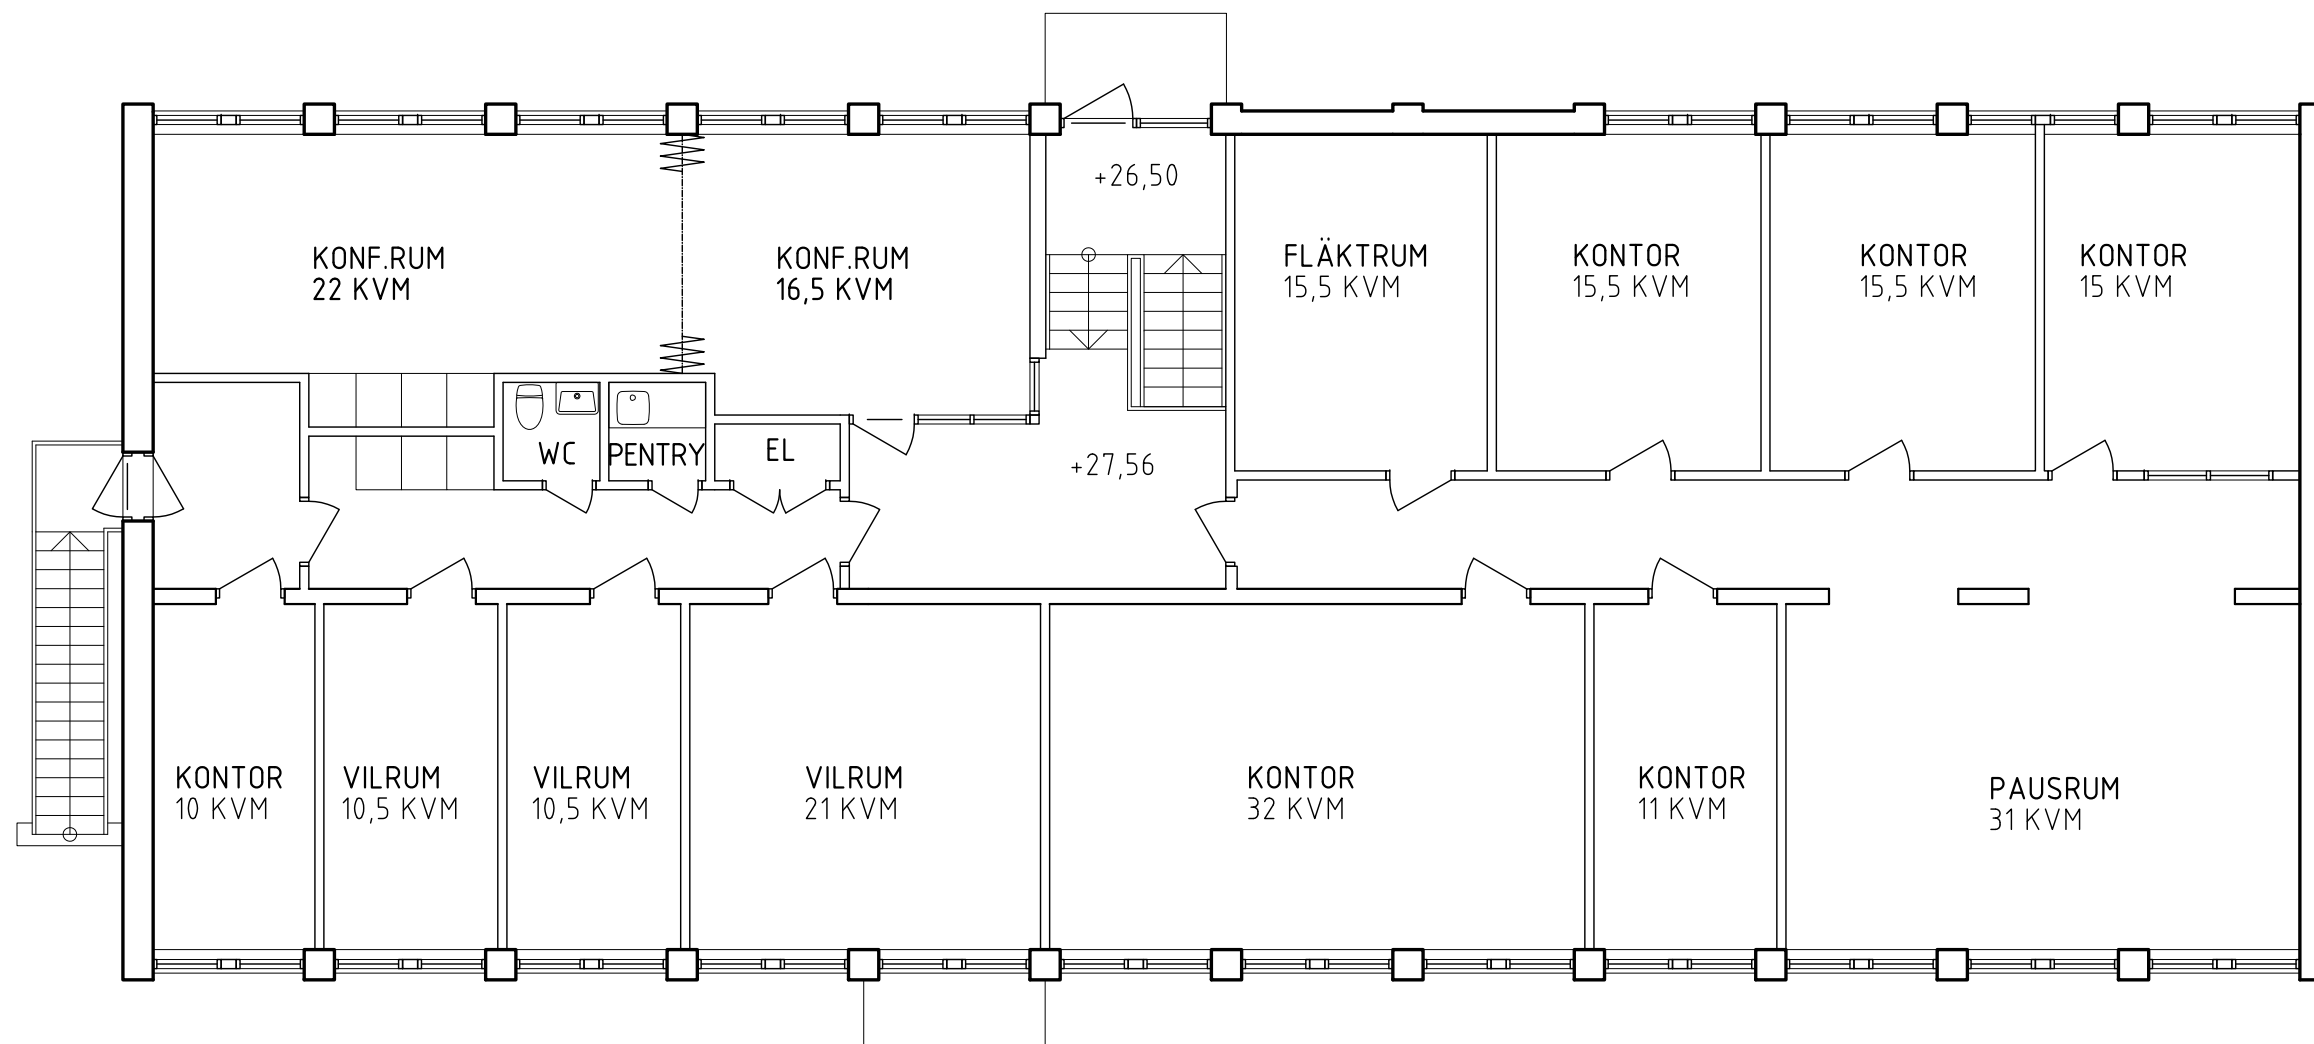

PLAN 2 - ÖVRE PLAN  
LOA: 304 KVM

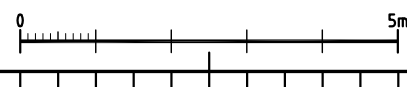

|   |          |                 |             |      |
|---|----------|-----------------|-------------|------|
| BET                                                                                                   | ANT      | ÄNDRINGEN AVSER | DATUM       | SIGN |
| RELATIONSHANDLING                                                                                     |          |                 |             |      |
| KUGGHJULET 6<br>HUDDINGE                                                                              |          |                 |             |      |
| Trädgårdsgatan 3<br>111 31 Stockholm<br>mobil: 070-775 10 18<br>stefan@askhagen.se<br>www.askhagen.se |          |                 |             |      |
|   |          | ASKHAGEN        |             |      |
| UPPDRAG NR                                                                                            |          | RITAD/KONSTR AV | HANDLAGGARE |      |
| DATUM                                                                                                 |          | ANSVARIG        | SA          |      |
| 2023-06-14                                                                                            |          | S. ASKHAGEN     |             |      |
| PLAN 2 - ÖVRE PLAN                                                                                    |          |                 |             |      |
| SKALA                                                                                                 | NUMMER   |                 | BET         |      |
| 1:100/A3                                                                                              | A300-200 |                 |             |      |