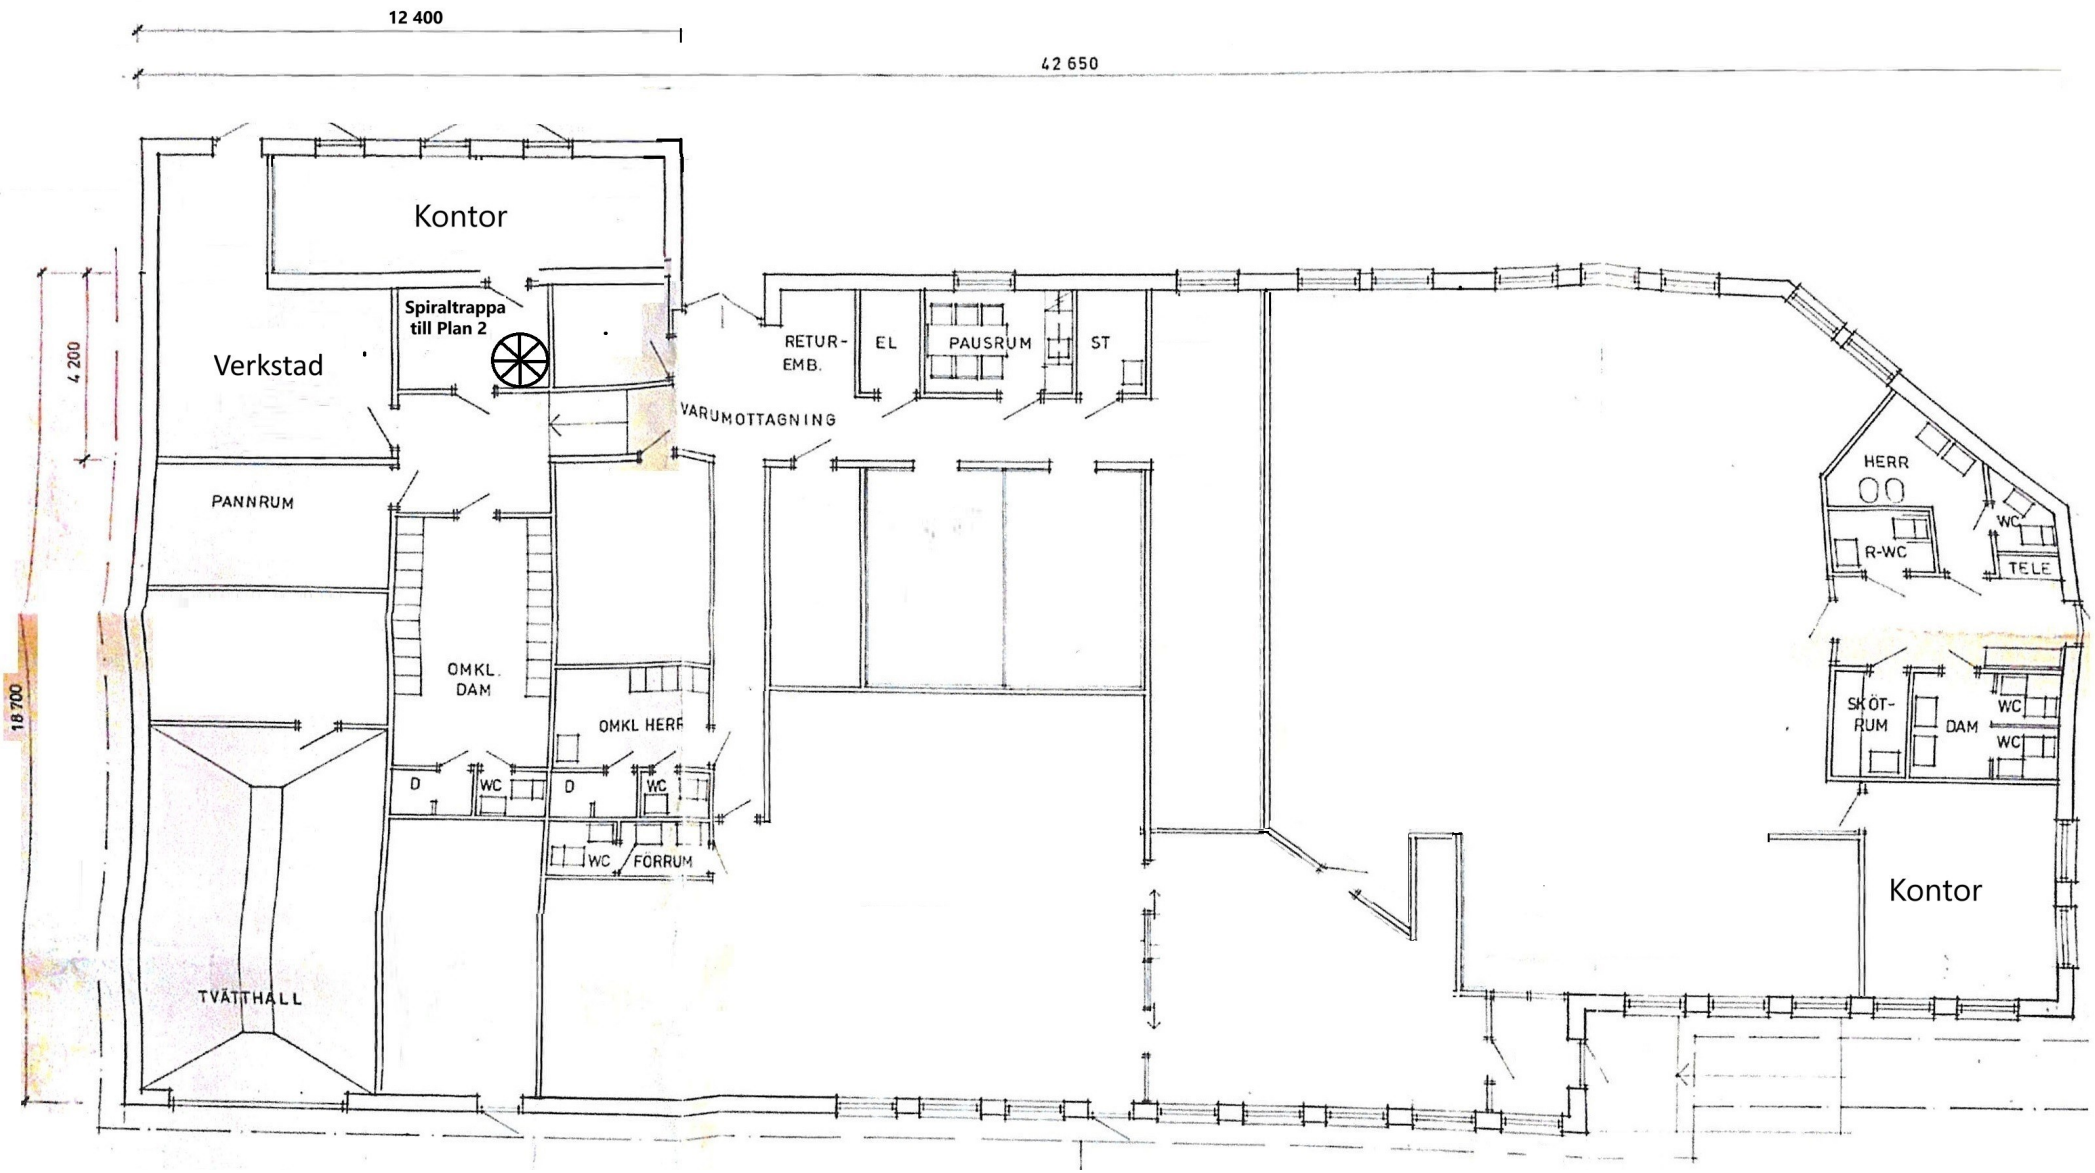
12 400
42 650
Kontor
Spiraltrappa till Plan 2
Verkstad
4 200
RETUR-EMB.
EL
PAUSRUM
ST
VARUMOTTAGNING
PANNRUM
OMKL. DAM
OMKL HERR
D
WC
D
WC
WC
FÖRRUM
TVÄTTHALL
18 700
HERR
00
WC
R-WC
TELE
SKÖT-RUM
DAM
WC
WC
Kontor