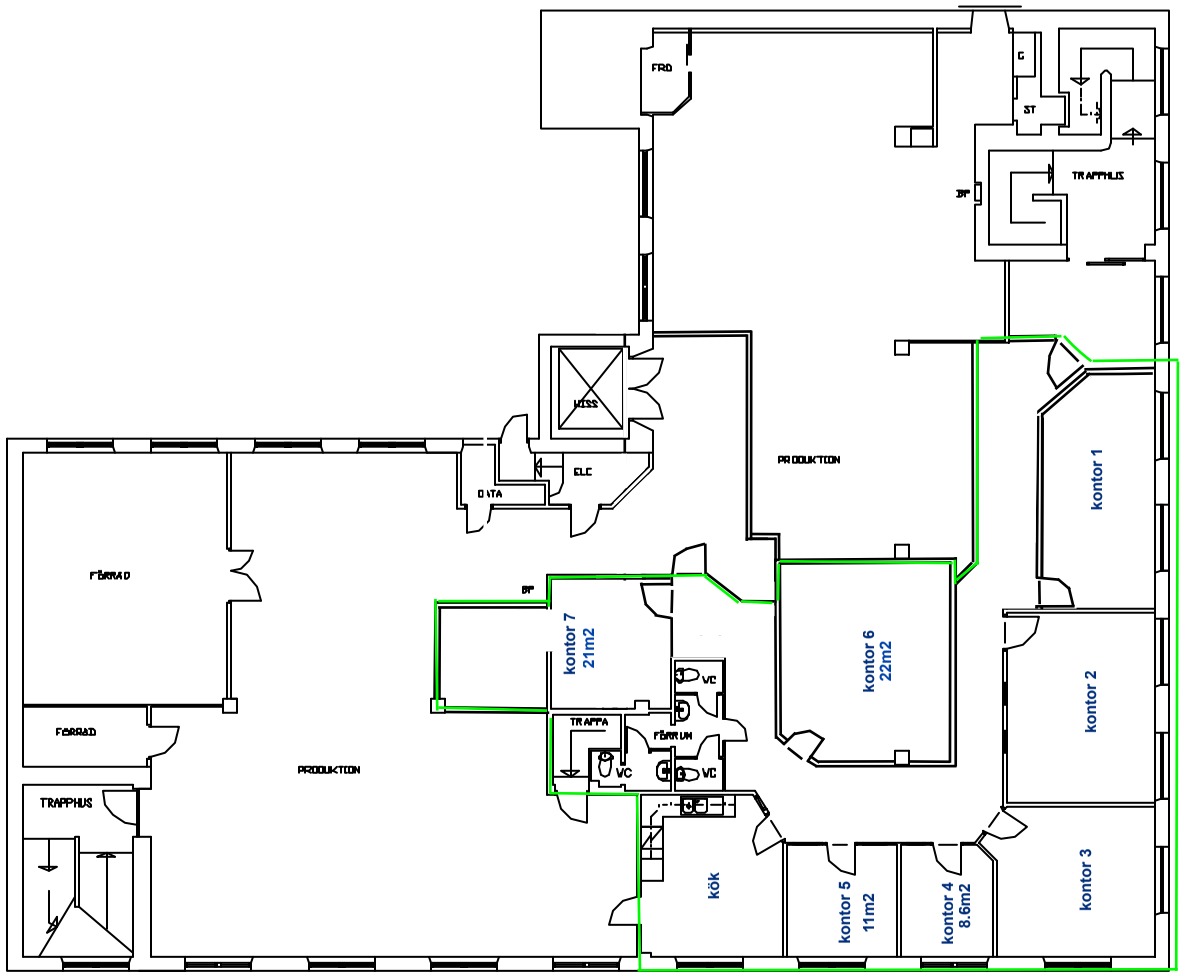

BET	ANT	ÄNDRINGEN AVSER	DATUM	SIGN

KV URANUS NR 1 BORÅS

BORÅS BYGGPLANERING

UPPDRAG NR	RITAD/KONSTR AV	HANDLÄGGARE
2067		
DATUM	ANSVARIG	
050704		

RELATIONSRITNING
PLAN 3

SKALA	NUMMER	BET
1:100	R10:03	