

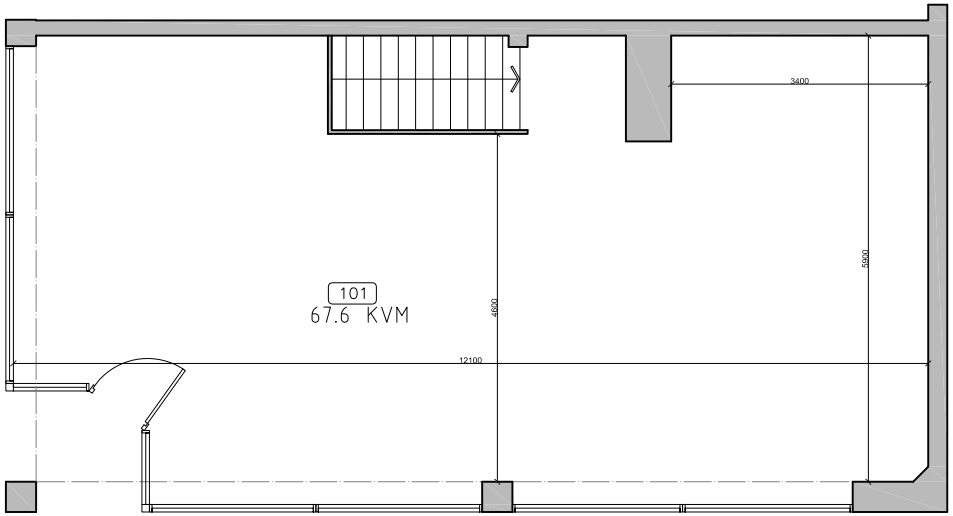


Plan 1

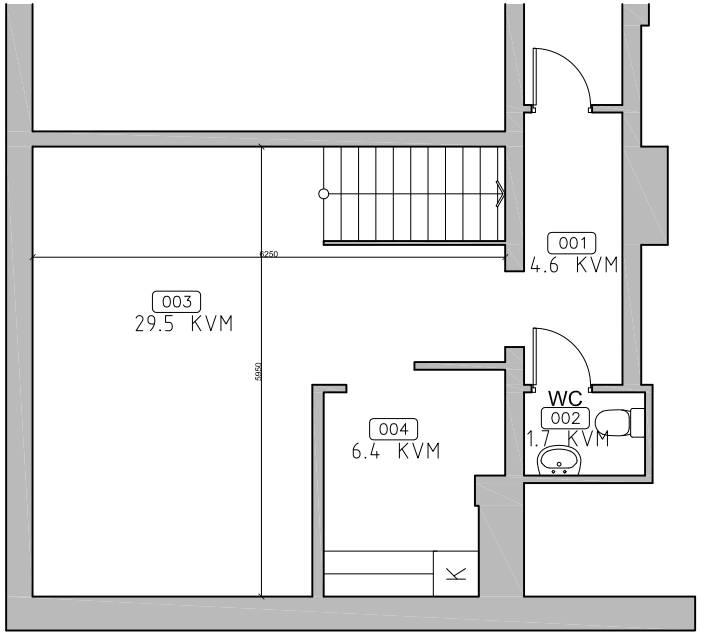


Plan 0

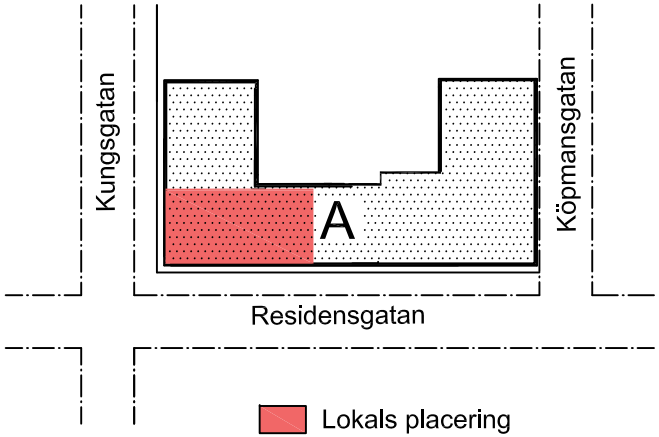

Kungsgatan 3	
LOA	KVM
PLAN 0	44.4
PLAN 1	67.6
TOTALT AREA	112

0 1 2 3 4 5 10M



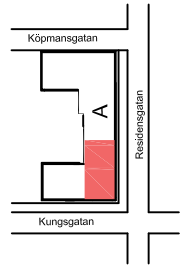

123 RUMNUMMER
5–123 NYCKEL NUMMER

RELATIONSRITNING

Rev.	DATUM	Beskrivning

PROJEKTTITEL
RESEDAN 14

KOMMUN
VÄNERSBORG

NIKLASBERG FASTIGHETER
Gr ssellbergs väg 5
462 54 Vänersborg
Tel: +46 702 78 44 28
Växel:+46 521–655 00
Fax:+46 521–627 00

BYGGHÖJD	TOMT KOD:	OMRÅDE
RITAD AV		DATUM:
PROJEKTNUMMER:	SKALA: 1:100 / A4	

RITNING TITEL:
RELATIONS RITNINGAR LOKAL 103

IDENTIFIERING:	BLOCK:
A-003	HUS A

CAD Ref.: RS A-RItnIngar 160209.dwg