
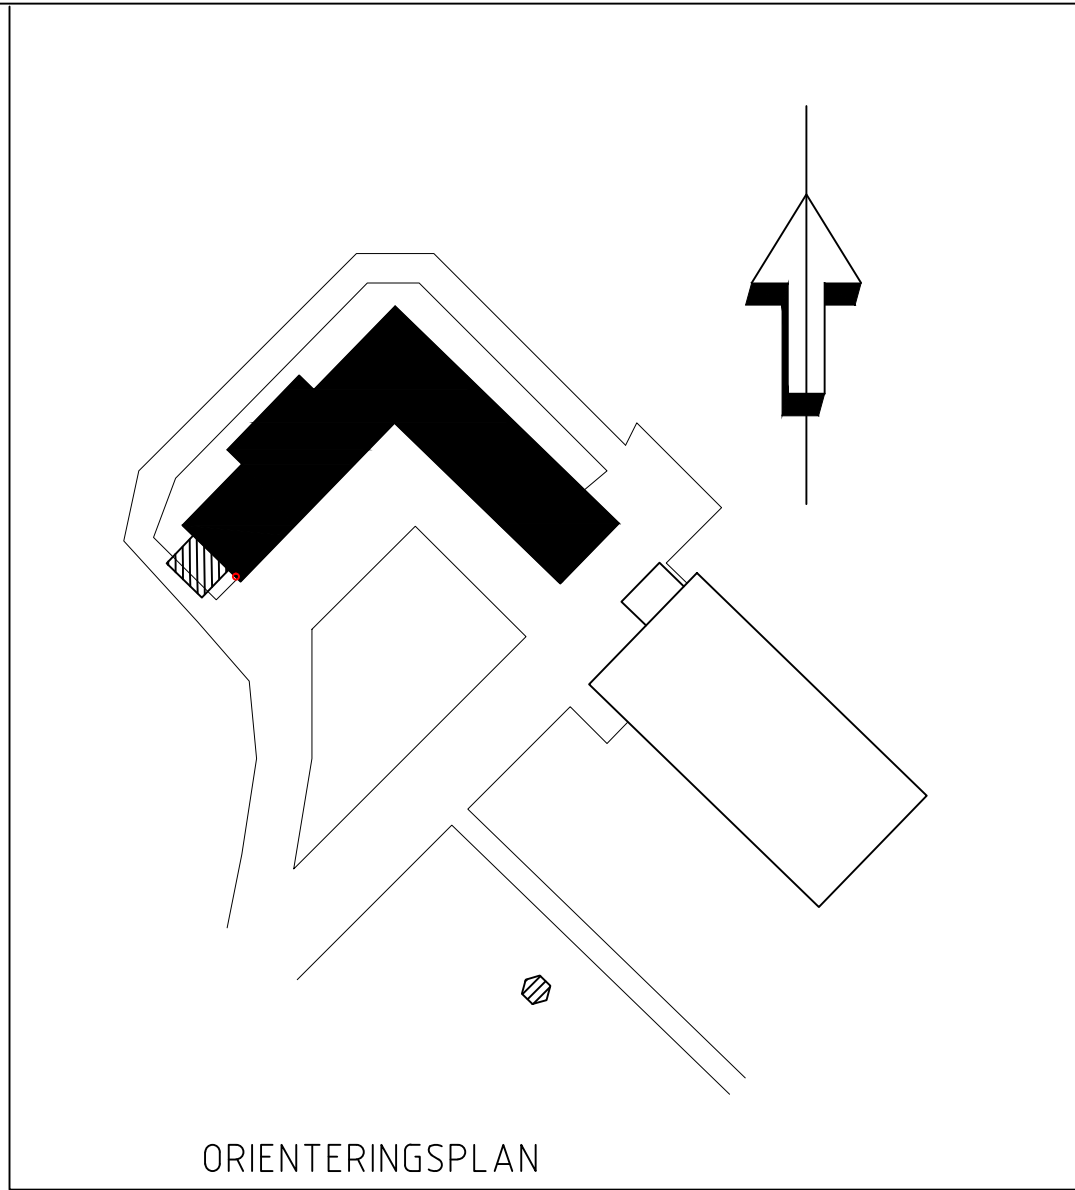


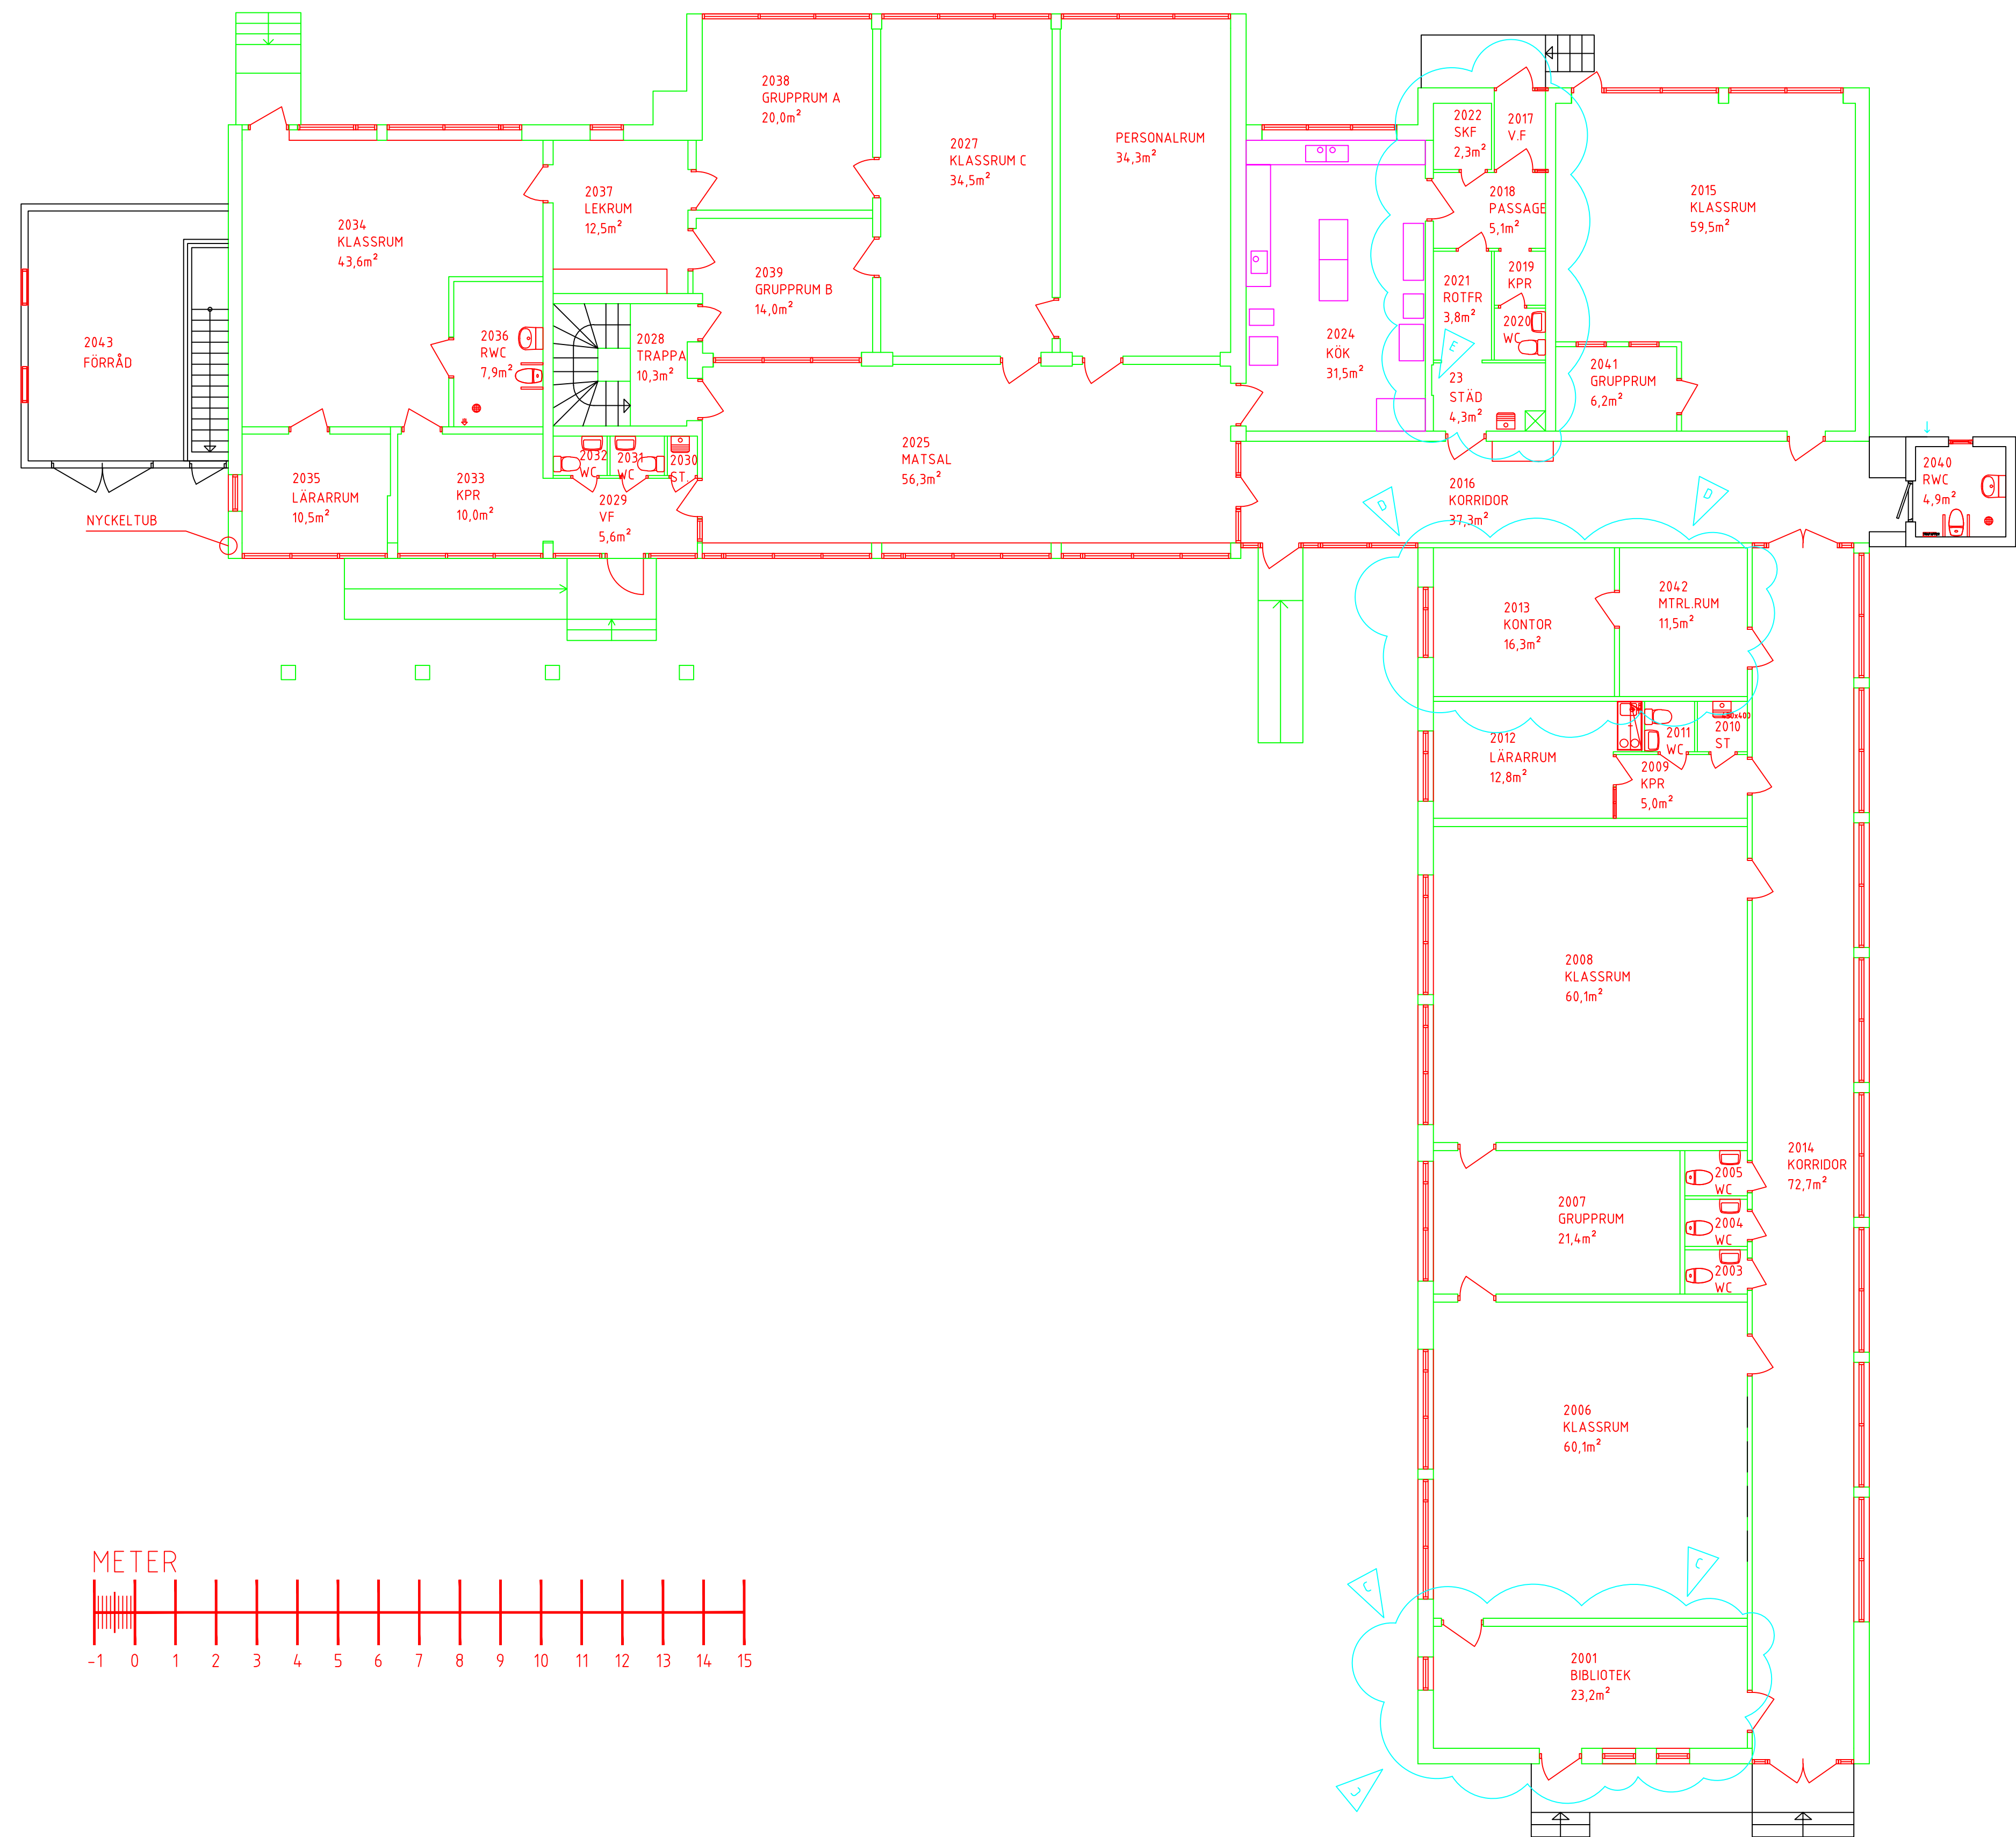

E	VÄGGAR	ME	2017-07-20	
D	VÄGG OCH DÖRR	ME	2017-07-20	
C	OMBYGGNAD TOALETTER BIBLIOTEK	ME	2017-07-20	
B	OMRITNING	LK	2014-04-04	
A	NYBYGGNAD FÖRRETD	HN	2003-11-12	
BET	ANT	ÄNDRINGEN AVSER	SIGN	DATUM

Järeda 1:34			
HULTSFREDS KOMMUN			
TEKNISKA KONTORET			
BOX 500			
577 26 HULTSFRED			
UPPDRAG NR	RITAD AV	HANDLÄGGARE	
51622	Bea Engström	Markus Nilsson	
DATUM	ANSVARIG		
2002-03-21			
JÄRNFORSSENS SKOLA			
BOTTENPLAN			
SKALA	NUMMER	BET	
1:100	51622-01-01	A	