


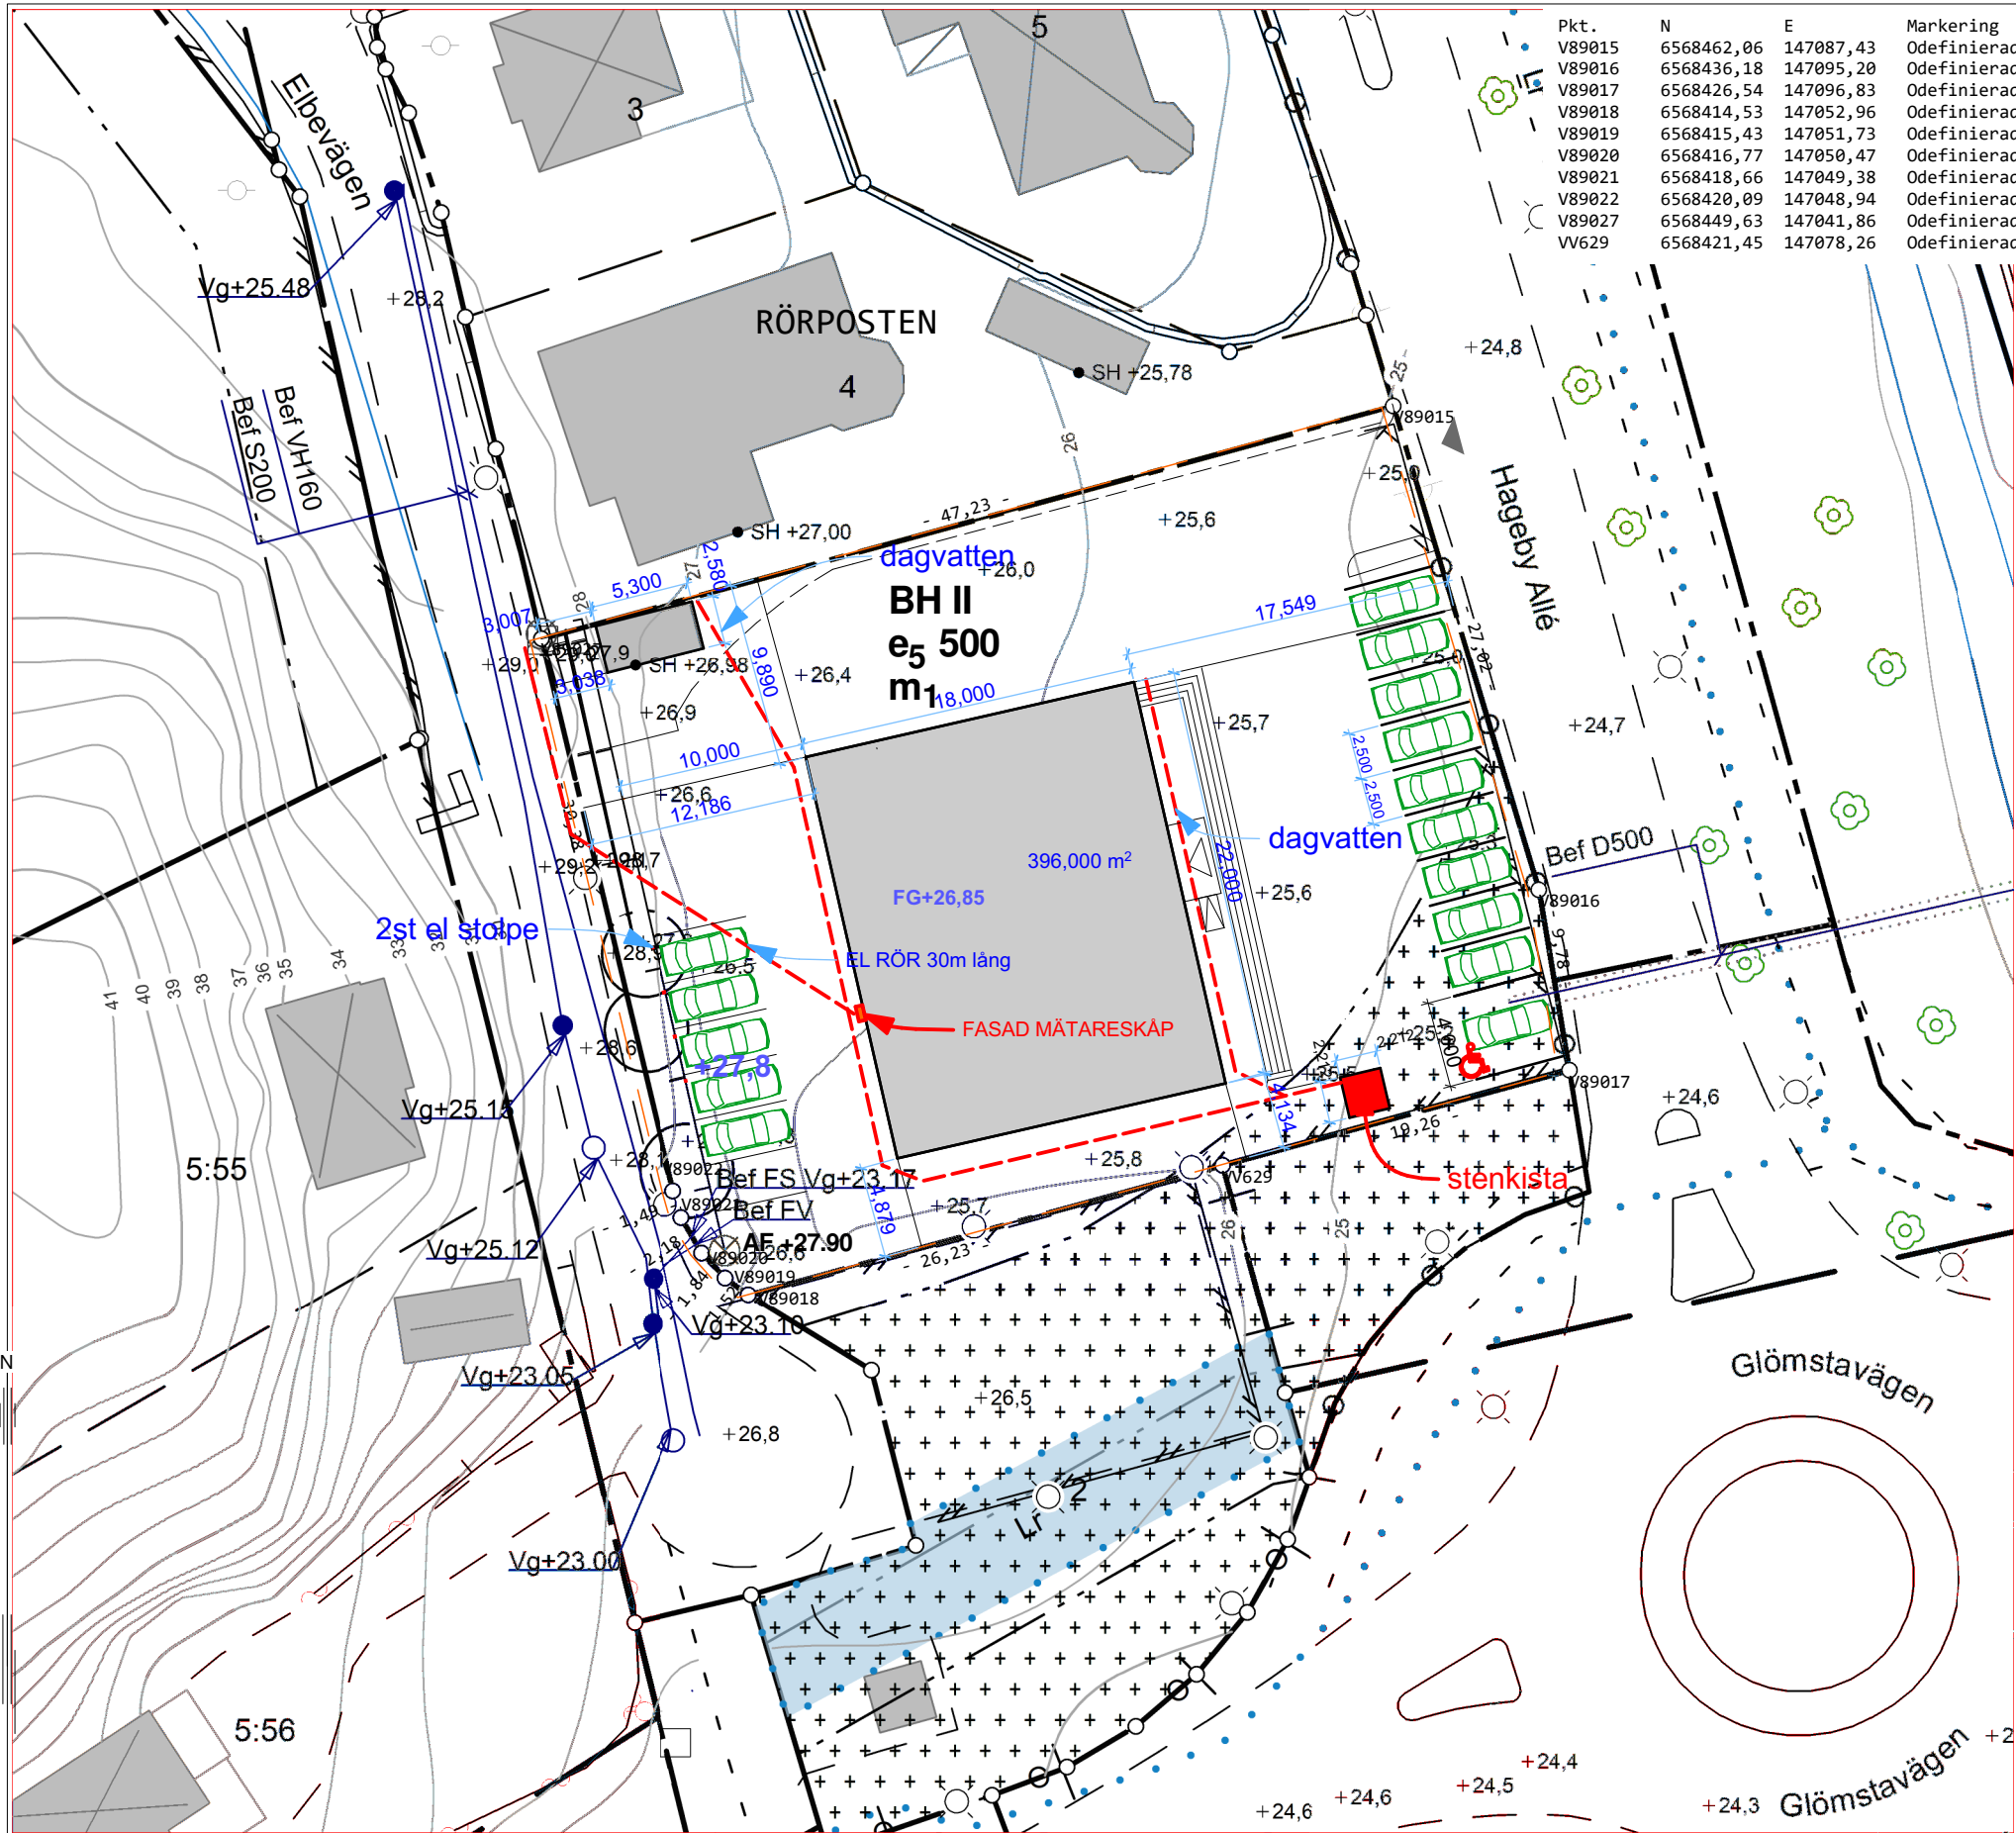

Pkt.	N	E	Markering
V89015	6568462,06	147087,43	Odefinierad
V89016	6568436,18	147095,20	Odefinierad
V89017	6568426,54	147096,83	Odefinierad
V89018	6568414,53	147052,96	Odefinierad
V89019	6568415,43	147051,73	Odefinierad
V89020	6568416,77	147050,47	Odefinierad
V89021	6568418,66	147049,38	Odefinierad
V89022	6568420,09	147048,94	Odefinierad
V89027	6568449,63	147041,86	Odefinierad
VV629	6568421,45	147078,26	Odefinierad



Huddinge

Lantmäteriavdelningen
Miljö- och bygglovsförvaltningen
141 85 Huddinge

FULLSTÄNDIG NYBYGGNADSKARTA
RÖRPOSTEN 1

Dnr: MBF19-2641

Adress: Hageby allé 1, Elbevägen 7, 14132 Huddinge
Areal (m²): 1763.0
Giltighetstid: 1 år

Upprättad: 2019-12-04
Mätt av: Raffaele Mandoli
av: Kerstin Paulsson

Planförhållande

Detaljplan/Fastighetsplan: 0126K-14655
Laga kraft: 2007-10-05

Fastigheten är belägen inom detaljplan: Ja
Planavgift: Nej

Kontaktuppgifter: Plansektionen

Uppgifter om förbindelsepunkt VA

Fastigheten är belägen inom kommunens verksamhetsområde för vatten och avlopp: Ja
Kontaktuppgifter: Stockholm Vatten och Avfall AB

Teckenförklaring

— — — — —	Kvarters-/traktgräns	○	Gränspunkt	✱	Servitut
— — — — —	Fastighetsgräns	⊙	Belysningsstolpe	✱	Gemensamhetsanl.
— — — — —	Användningsgräns	⊙	Brunn	✱	Ledningsrätt
— — — — —	Egenskapsgräns	□	Kabelskåp	✱	
— — — — —	Planområdesgräns	●	Förbindelsepunkt VA	✱	Bostad, husliv
— — — — —	Väggkant	⊙	Fornlämningspunkt	✱	Uthus/garage, husliv
— — — — —	GC-väg	AF +0,00	Arbetsfix	✱	Bostad, takfot
— — — — —	Mur	+0,0	Markhöjd/våghöjd	✱	Uthus/garage, takfot
— — — — —	Staket	SH +0,0	Sockelhöjd	✱	Byggnads-tillbehör
— — — — —	Stödmur				
— — — — —	Häck				
— — — — —	30				
— — — — —	Nivåkurva				
— — — — —	VA-ledningar				

Övriga uppgifter:


Bygglov avser: Nybyggnad

Kvalitet på gräns: +0.05m

ARBETSFIX: +27.90
Markering: Hörn på stödmur

Granskad av:

Jerry Gille

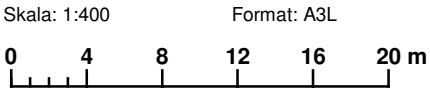

Koordinatsystem: SWEREF 99 18 00
Höjdsystem: RH 2000

Nivåkurvor är ingen exakt redovisning av höjden och bör inte användas vid detaljprojektering