


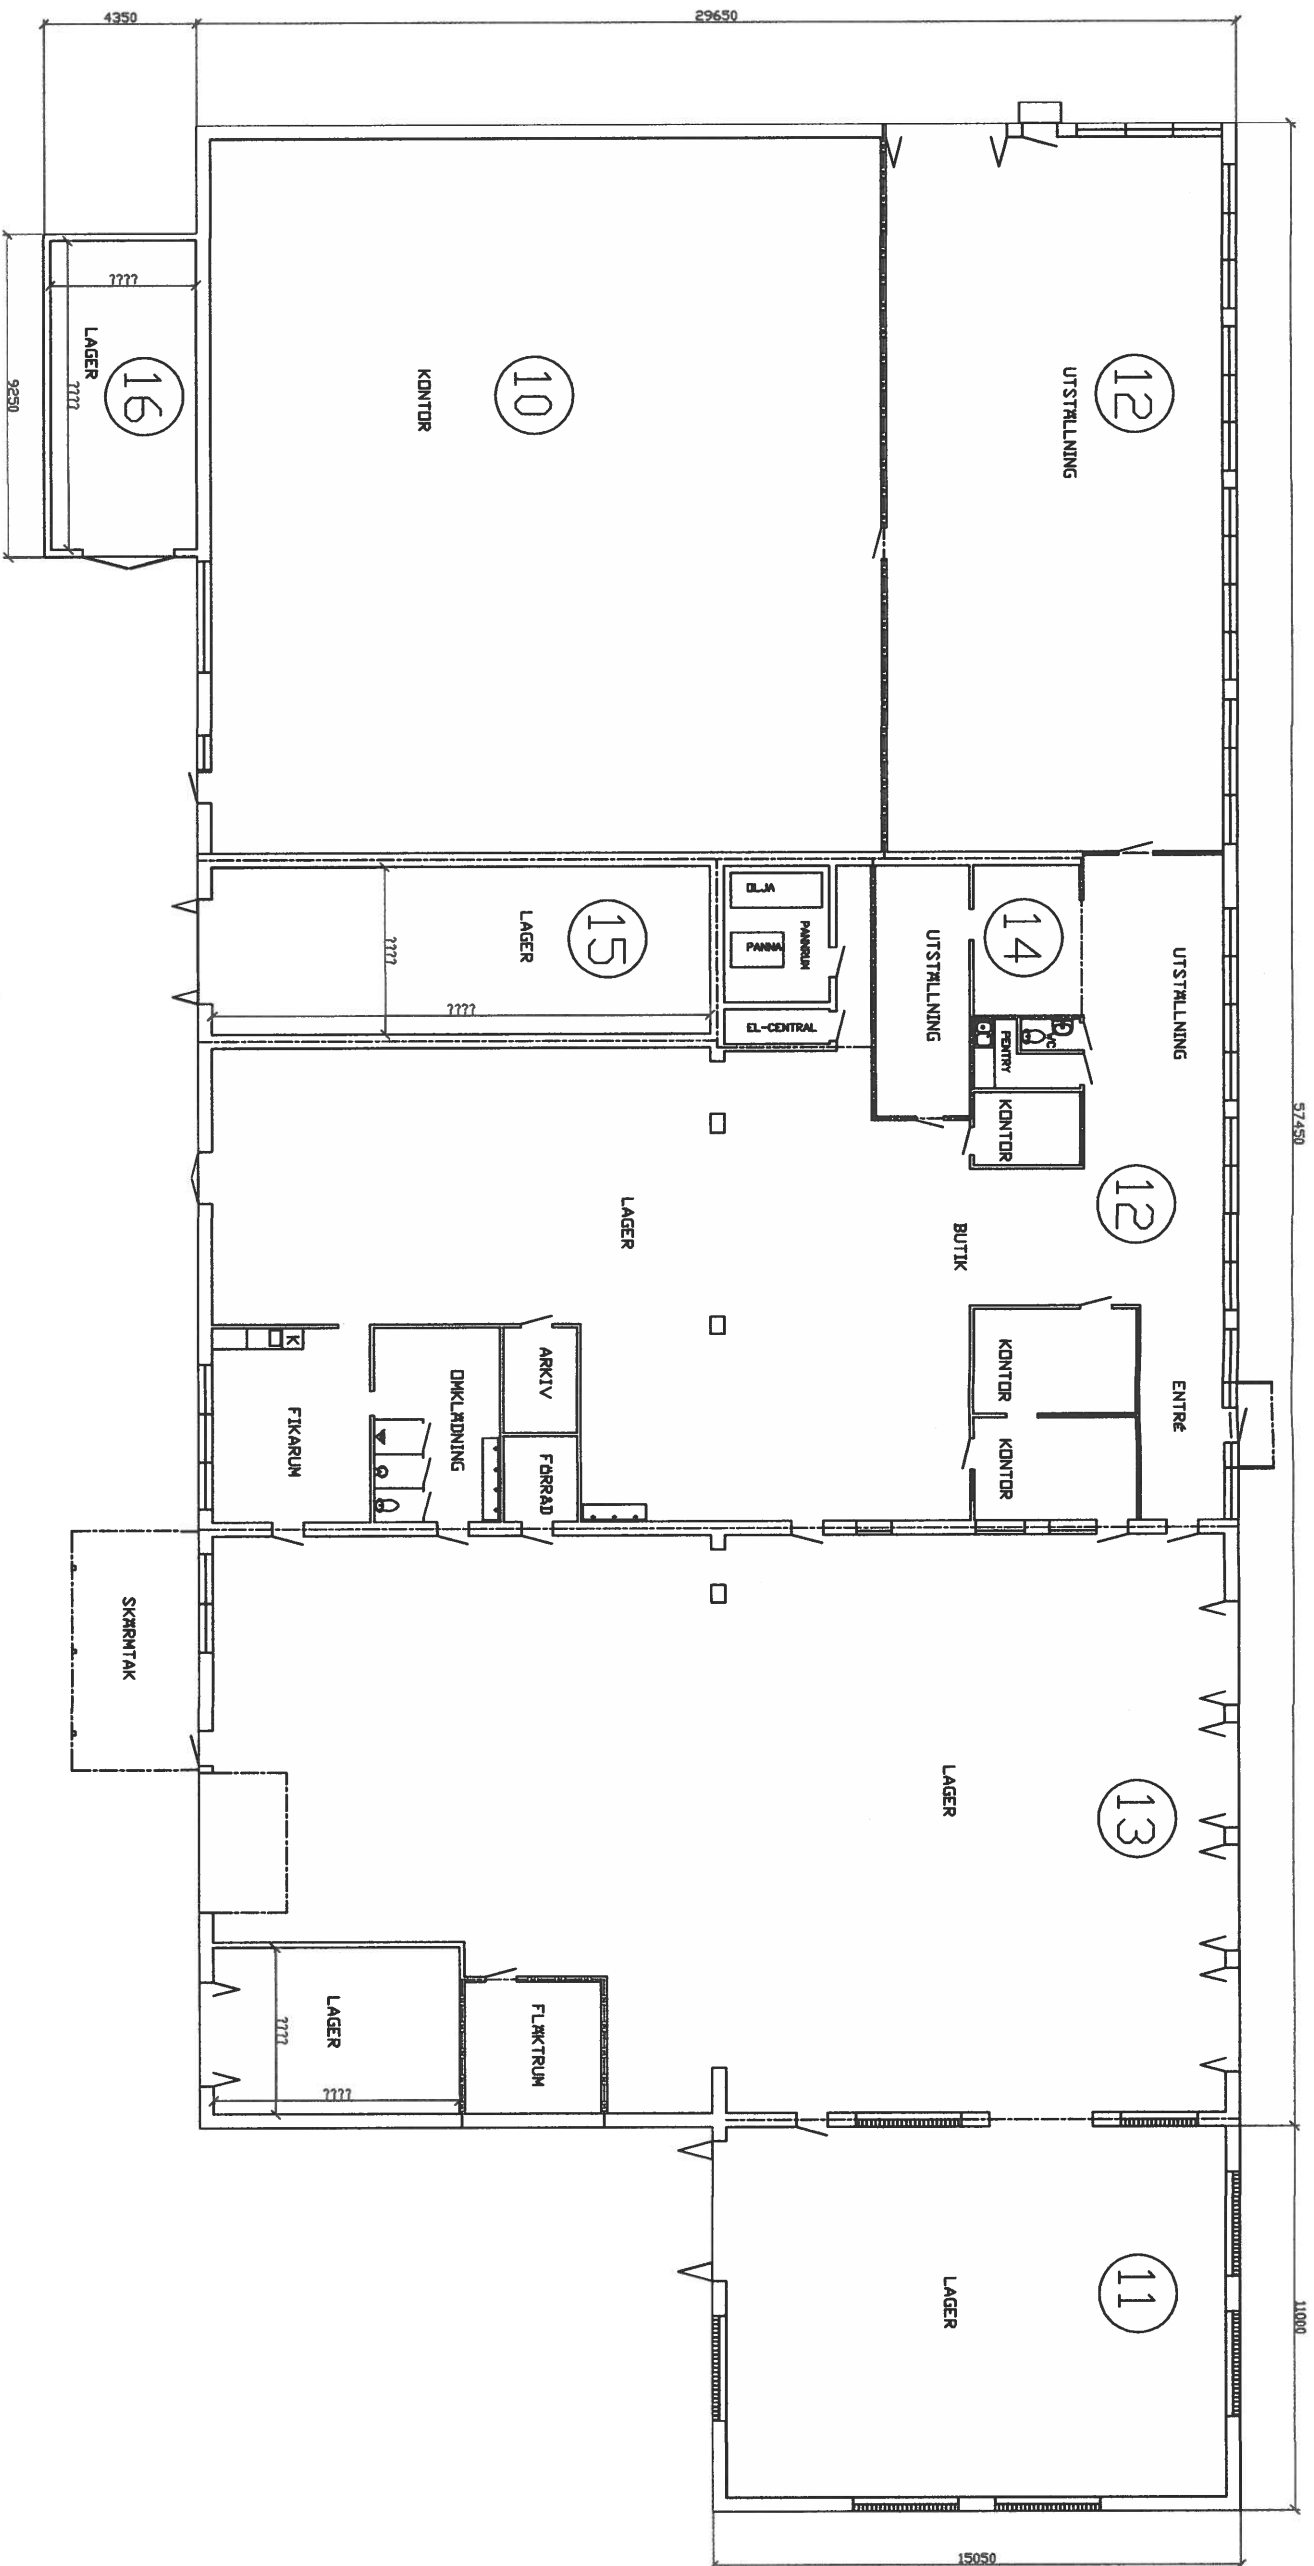

UPPMÄTNINGSPLAN, 1:100


YTÖR

BYA 1 909,0M²

LDA


PANNRUM/ELC 15,0M²
FLÅKTRUM 15,0M²

10 391,5M²
11 151,0M²
12 608,0M²
13 461,0M²
14 33,0M²
15 68,0M²
16 37,0M²

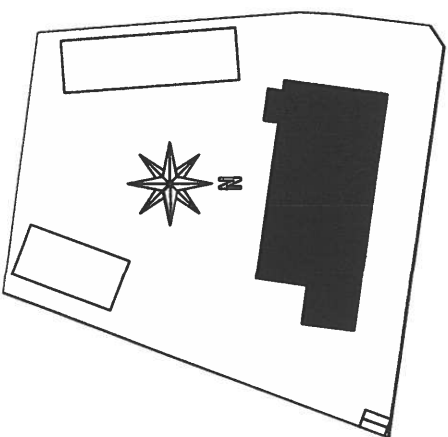


FÖRHANDSKOPIA
2007-03-16


SK&B PROJEKTÖR		SLAGGAN 4	
I SÄLVESBORG AB		SÄLVESBORG KOMMUN	
FÖR 0608-37 10		KONTORS, BUTIK OCH LAGER	
INDUSTRI 12, 24, 39 SÄLVESBORG		PLAN 1	
BYGGENOMFÖR 2007/07-77		GÄNSTA FASTIGHETER I SÄLVESBORG AB	
BYGGENOMFÖR 2007/07-77		BOX 5051	
SÄLVESBORG 2007/07-77		194 05 UPPLANDS-VÄSBY	
A1		A1	

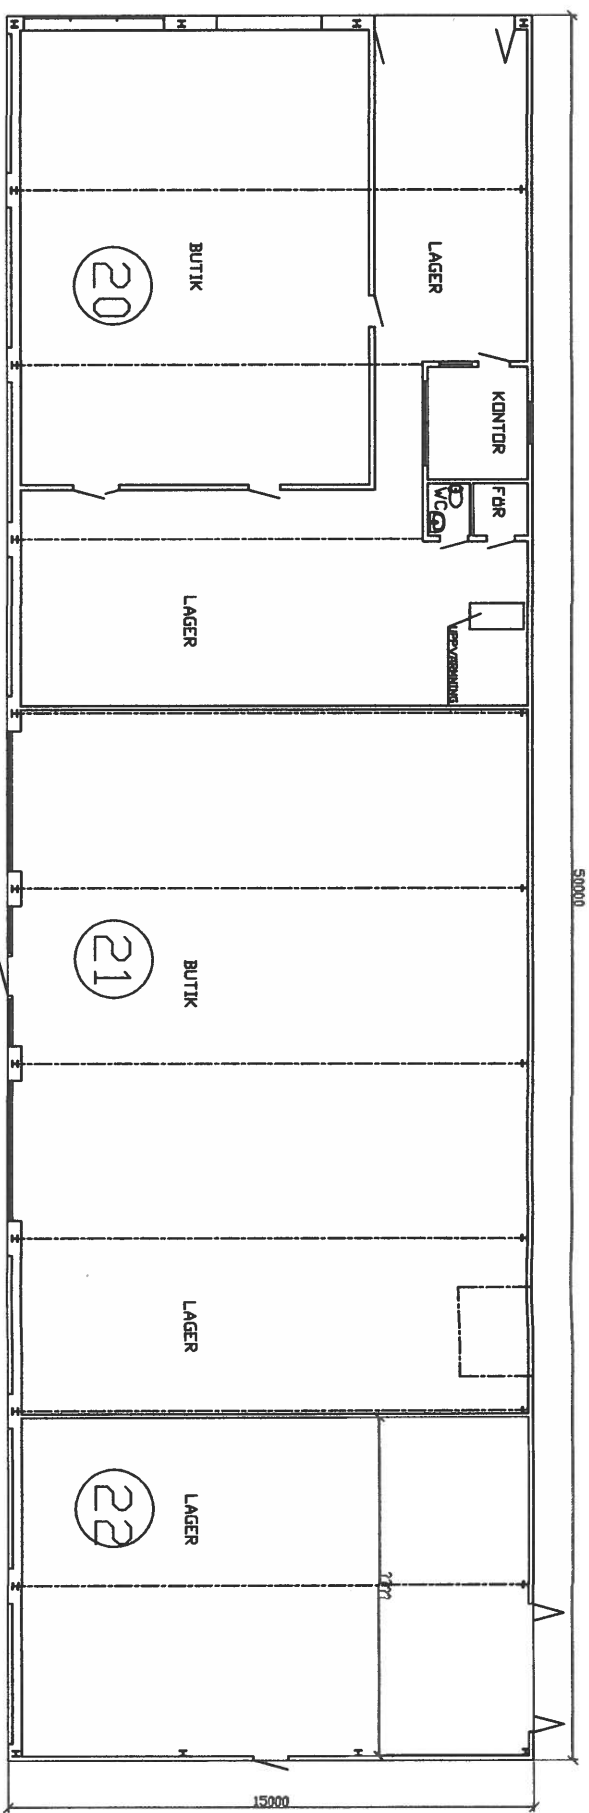

YTOR	
BYA	750,0M ²
LDA	
20	281,0M ²
21	292,0M ²
22	140,0M ²

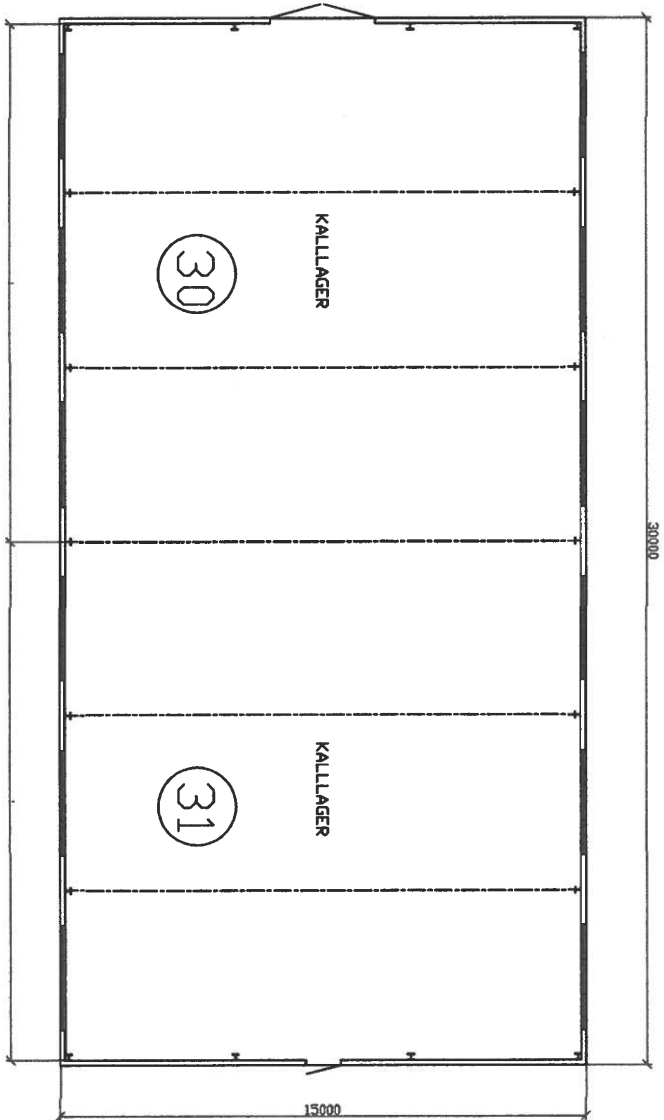

YTOR	
BYA	450,0M ²
LDA	
30	219,0M ²
31	219,0M ²

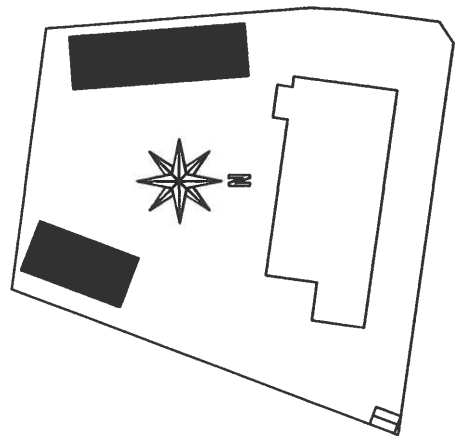

FÖRHANDSKÖP
2007-03-16

SK&B PROJEKTOR		SLAGGAN 4	
I SÄLVESBORG AB		SÄLVESBORG KOMMUN	
KONTORS, BUTIK OCH LAGER		PLAN	
GRINISTÄ FASTIGHETER I SÄLVESBORG AB		BOX 5051	
194 05 UPPLANDS-VÄSBY		SALA 1:100	
A2		A2	