

En areamätning har utförts på nedanstående fastighet. Mätbeviset anger det resultat av fastighetens uppmätta lokalarea och övrig area, så som det var utformat vid tillfället.


Utförande och mätregler

Mätningen utfördes med hjälp av lasermätare på plats på fastigheten. Areaberäkningen utfördes sedan i AutoCAD. Svensk Standard SS 21054:2020 tillämpades vid tillfället för mätningen. Längdmåtten tas i meter med två decimaler, ev. delposter med en decimal och summaposter, alltså arean, anges utan decimaler. Vid avrundning tillämpas Svensk Standard SS 14141, regel A. Avvikelser upp till +/-2% i mätning från den verkliga arean kan förekomma utan ansvar för Areamätning Mälardalen AB.

Fastighetens adress	Frösundaviks Allé 10, 169 70 Solna
Fastighet	Kasernen 3
Ordernummer	12465
Beställare	
Utförandedatum	2022-05-13
Resultat	
Lokalarea (LOA)	474 m ²
Övrig area (ÖVA)	46 m ²




Marcus Gårdestam
Diplomerad Areamätare
Stockholm, 2022-05-16

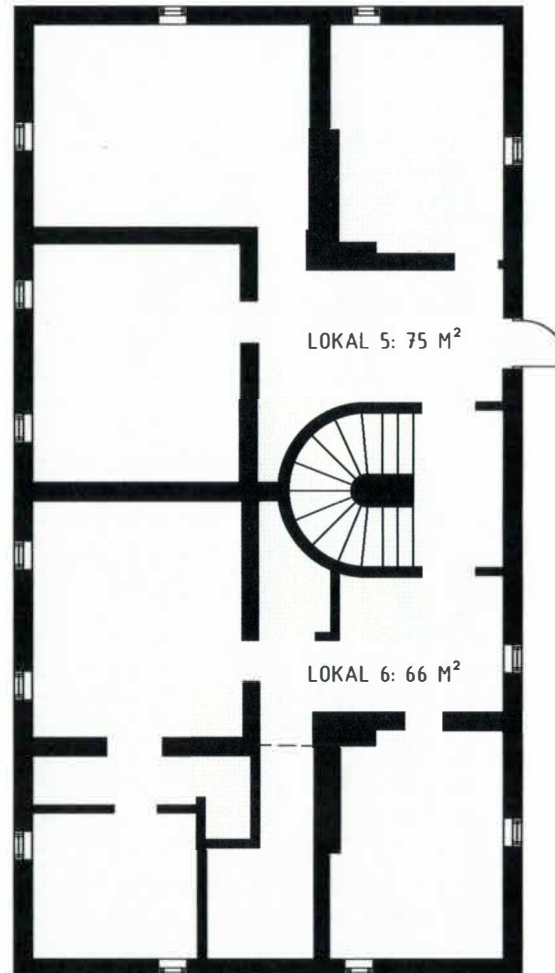

KÄLLARPLAN

AVVIKELSER KAN FÖREKOMMA


DOKUMENT: Planlösning källarplan		UPPDRAG: 12565
ADRESS: Frösundaviks Allé 10		LGH-NR: -
ORT: Solna		SKALA: 1:100(A3)
FASTIGHET: Kasernen 3		
DATUM: 2022-06-13	RITAD AV: MG	
079-347 34 41 Info@areamatning.se www.areamatning.se		AREA MÄTNING STOCKHOLM

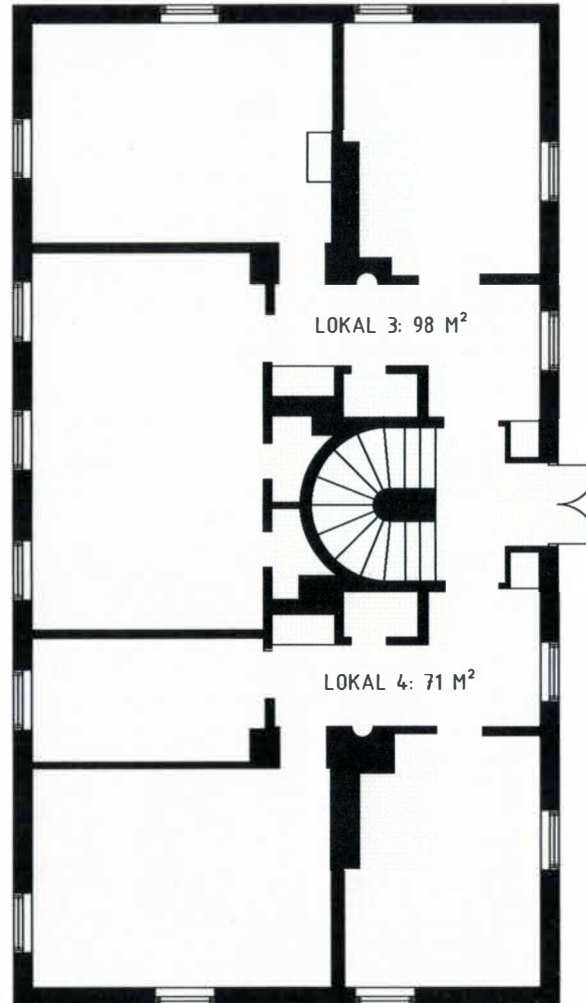

ENTRÉPLAN

AVVIKELSER KAN FÖREKOMMA

DOKUMENT: Planlösning entréplan		UPPDRAG: 12565
ADRESS: Frösundaviks Allé 10		LOK-NR: -
ORT: Solna		SKALA: 1:100(A3)
FASTIGHET: Kasernen 3		
DATUM: 2022-06-13	RITAD AV: MG	
079-347 34 41 Info@areamatning.se www.areamatning.se		AREAMÄTNING STOCKHOLM

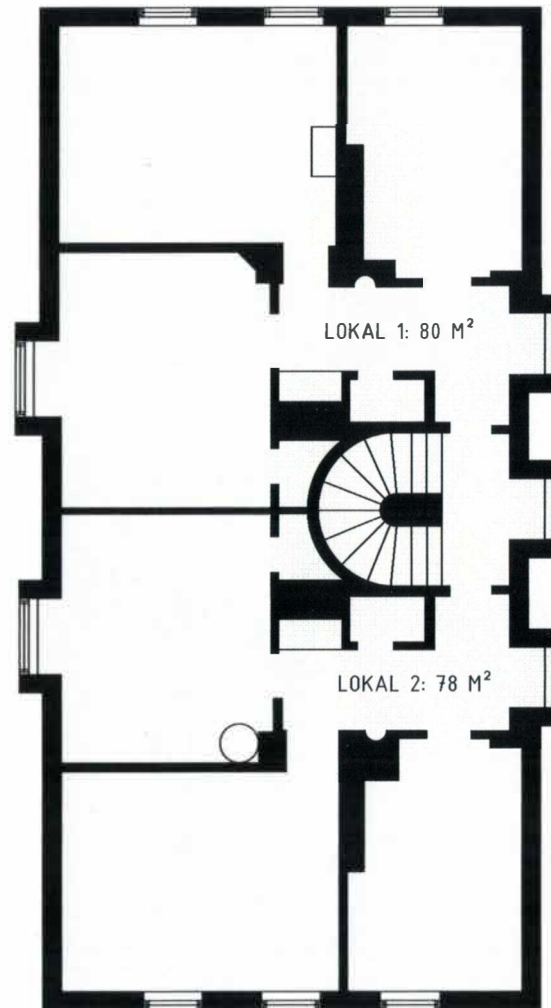

ÖVRE PLAN

AVVIKELSER KAN FÖREKOMMA

DOKUMENT		UPPDRAG
Planlösning övre plan		12565
ADRESS		LOK-NR
Frösundaviks Allé 10		-
ORT		SKALA
Solna		1:100(A3)
FASTIGHET		
Kasernen 3		
DATUM	RITAD AV	
2022-06-13	MG	
		
079-347 34 41		
Info@areamatning.se		
www.areamatning.se		