



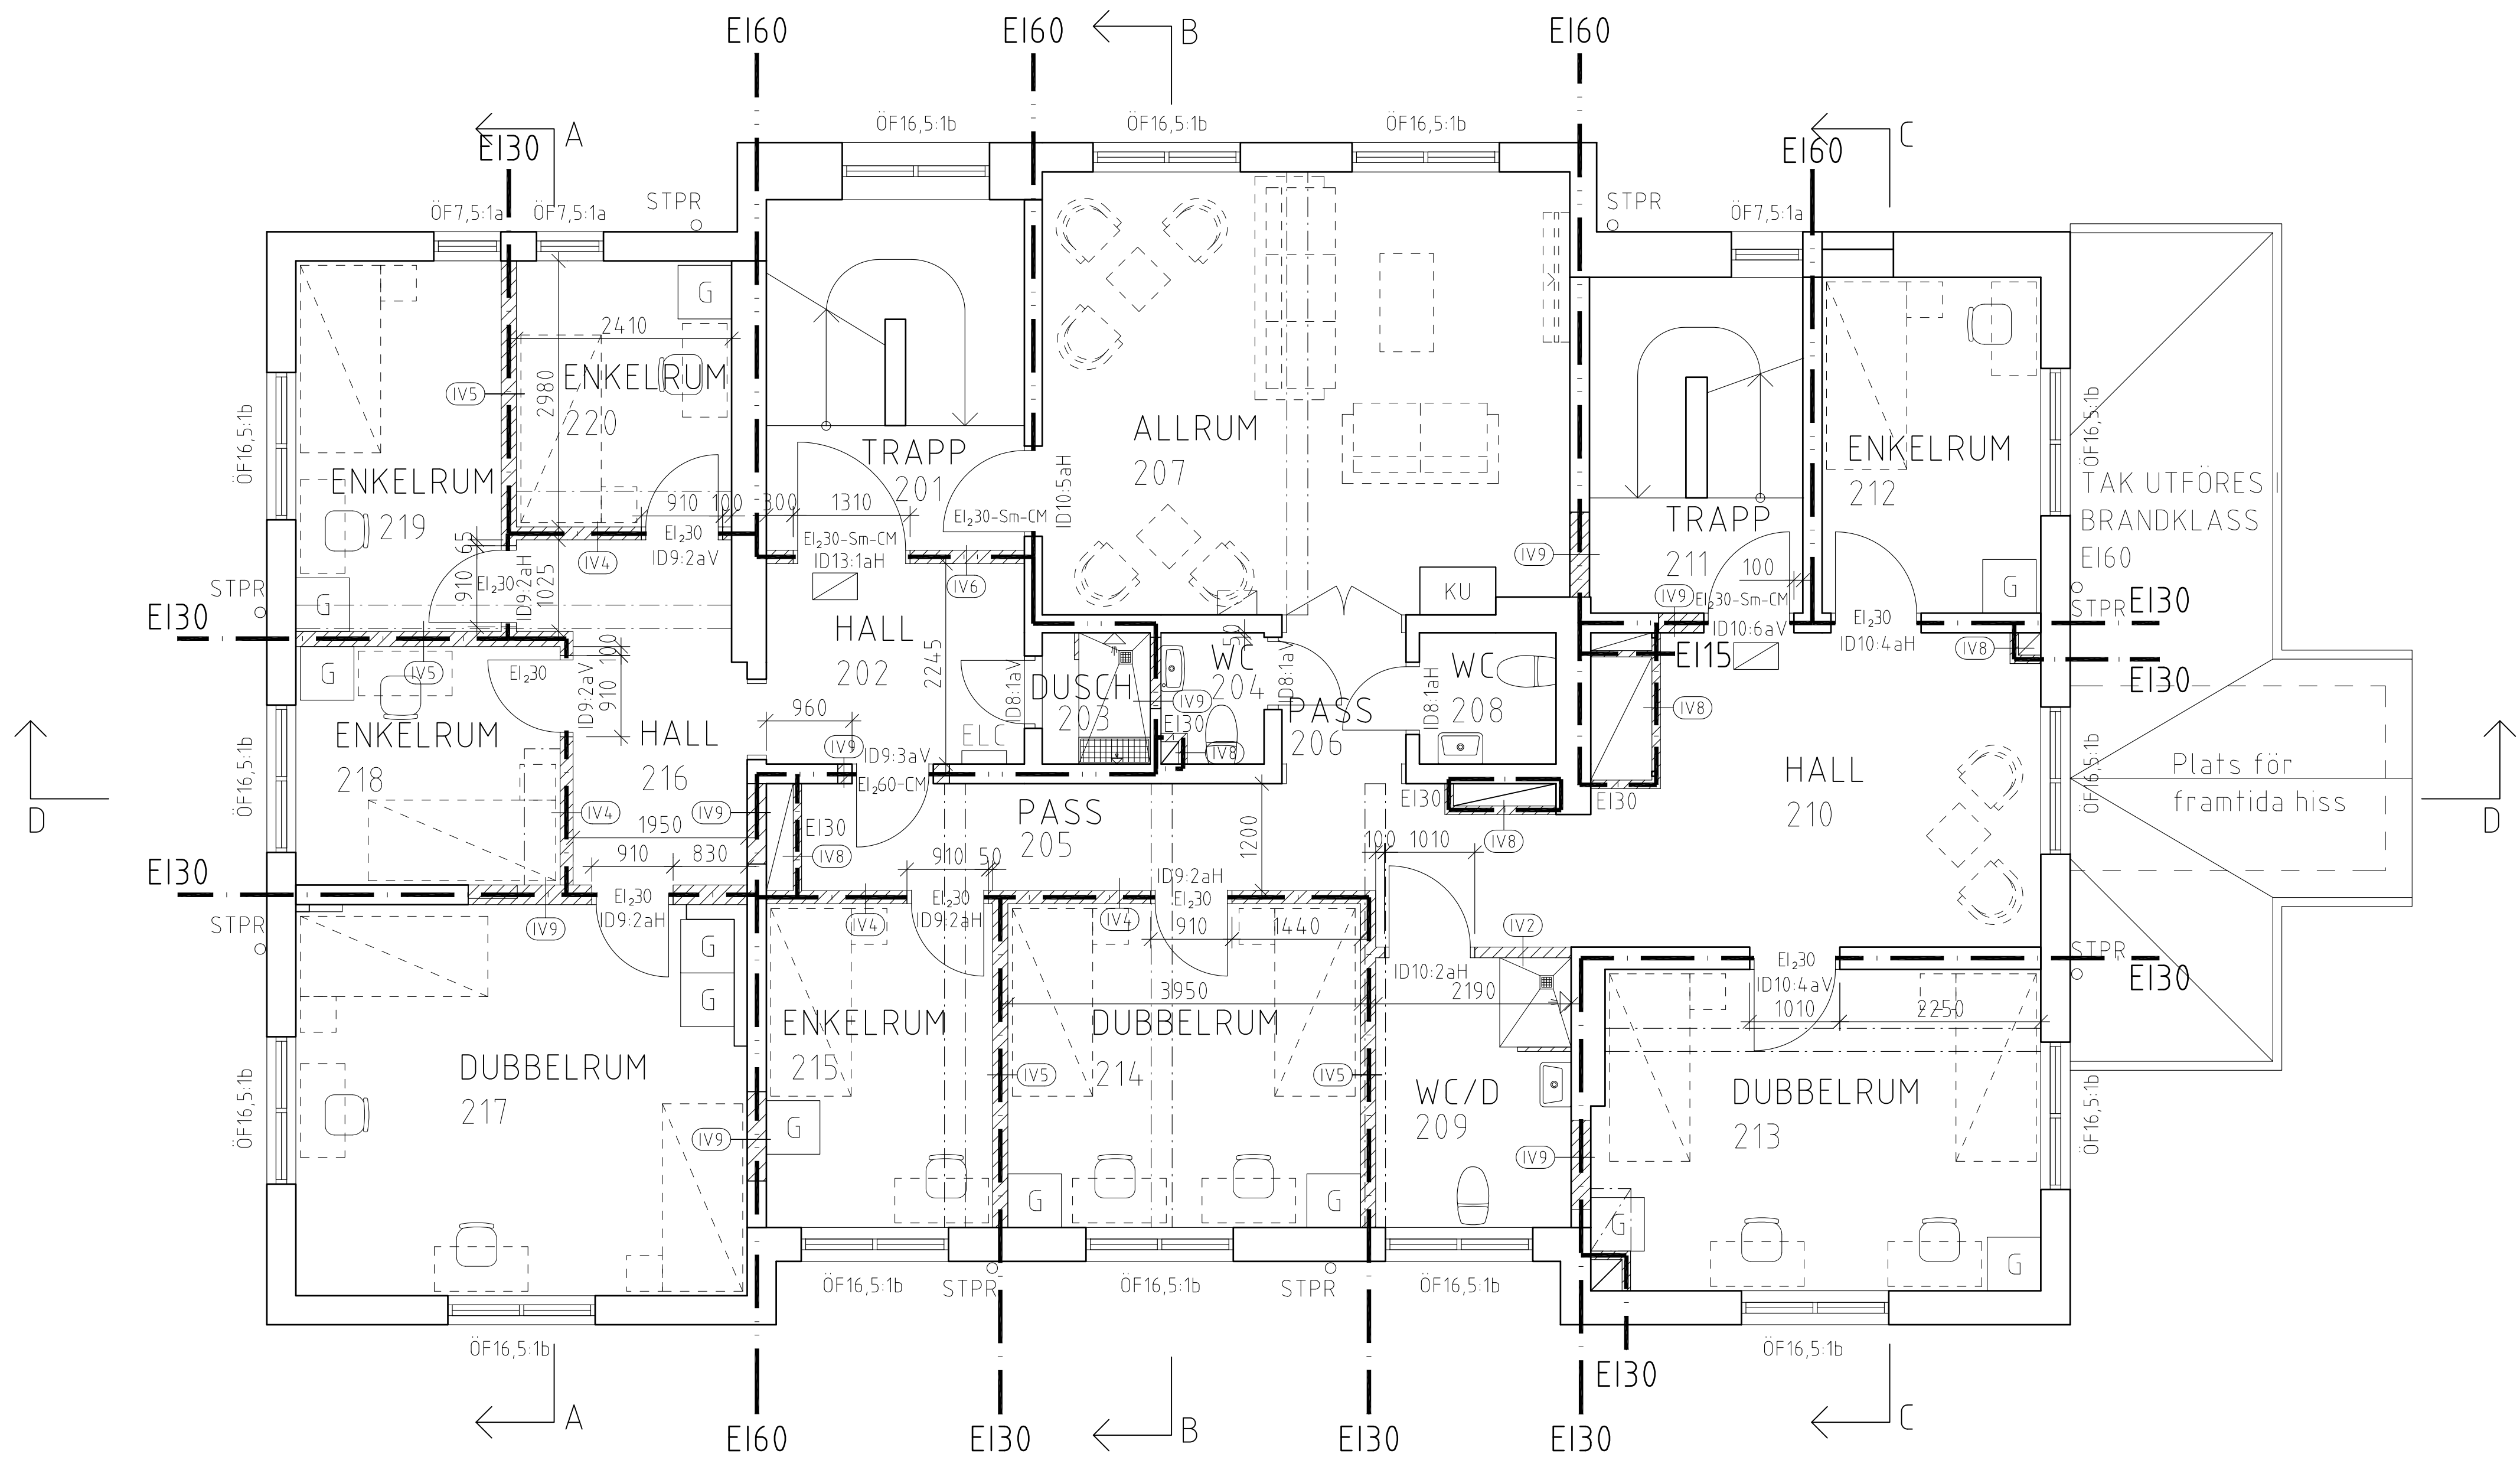

10 platser  
4 enkelrum  
4 dubbelrum

BRA: 230 m²

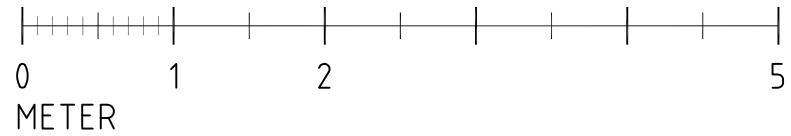

|                                                                  |                                                                        |         |                   |   |      |
|------------------------------------------------------------------|------------------------------------------------------------------------|---------|-------------------|---|------|
|                                                                  |                                                                        |         |                   |   |      |
| BET                                                              | ANT                                                                    | ÄNDRING | AVSER             | DATUM   | SIGN |
| RELATIONSHANDLING                                                |                                                                        |         |                   |   |      |
| Klostret 4:1<br>Lödöse varv<br>Lilla Edet kommun<br>Ombyggnation |                                                                        |         |                   | <div><div>LEIFAB</div><div></div></div> |      |
| A                                                                | Konfektion Arkitekter Fyrstad AB<br>Kungsgatan 3, 462 33 Vänersborg    |         |                   | Tel: 0521-26 26 80<br>www.konfektion.com                                                                                     |      |
| K                                                                | VBK Konsulterande ingenjörer AB<br>Falkenbergsgatan 3, 412 85 Göteborg |         |                   | Tel: 031-703 35 00<br>www.vbk.se                                                                                             |      |
| E                                                                | Wikström AB<br>Södra Gubbargatan 8, 416 63 Göteborg                    |         |                   | Tel: 031-707 23 00<br>www.wikstromab.se                                                                                      |      |
| VVS                                                              | Wikström AB<br>Södra Gubbargatan 8, 416 63 Göteborg                    |         |                   | Tel: 031-707 23 00<br>www.wikstromab.se                                                                                      |      |
| M                                                                | Konfektion Arkitekter Fyrstad AB<br>Kungsgatan 3, 462 33 Vänersborg    |         |                   | Tel: 0521-26 26 80<br>www.konfektion.com                                                                                     |      |
| BR                                                               | FAST Engineering AB<br>Första Långgatan 18, 413 28 Göteborg            |         |                   | Tel: 031-19 13 10<br>www.fasteng.se                                                                                          |      |
| UPPDRAG NR<br>164460                                             | RITAD/KONSTR AV<br>NSN                                                 |         | HANDLAGGARE<br>ES |   |      |
| DATUM<br>2017-09-22                                              | ANSVARIG<br>ERIK SOLUM                                                 |         |                   |   |      |
| PLAN 2<br>UTSEENDE EFTER ÄNDRING                                 |                                                                        |         |                   |   |      |
| SKALA<br>A1 -1:50<br>A3 -1:100                                   | NUMMER<br>A-40-1-02                                                    |         |                   | IBET   |      |