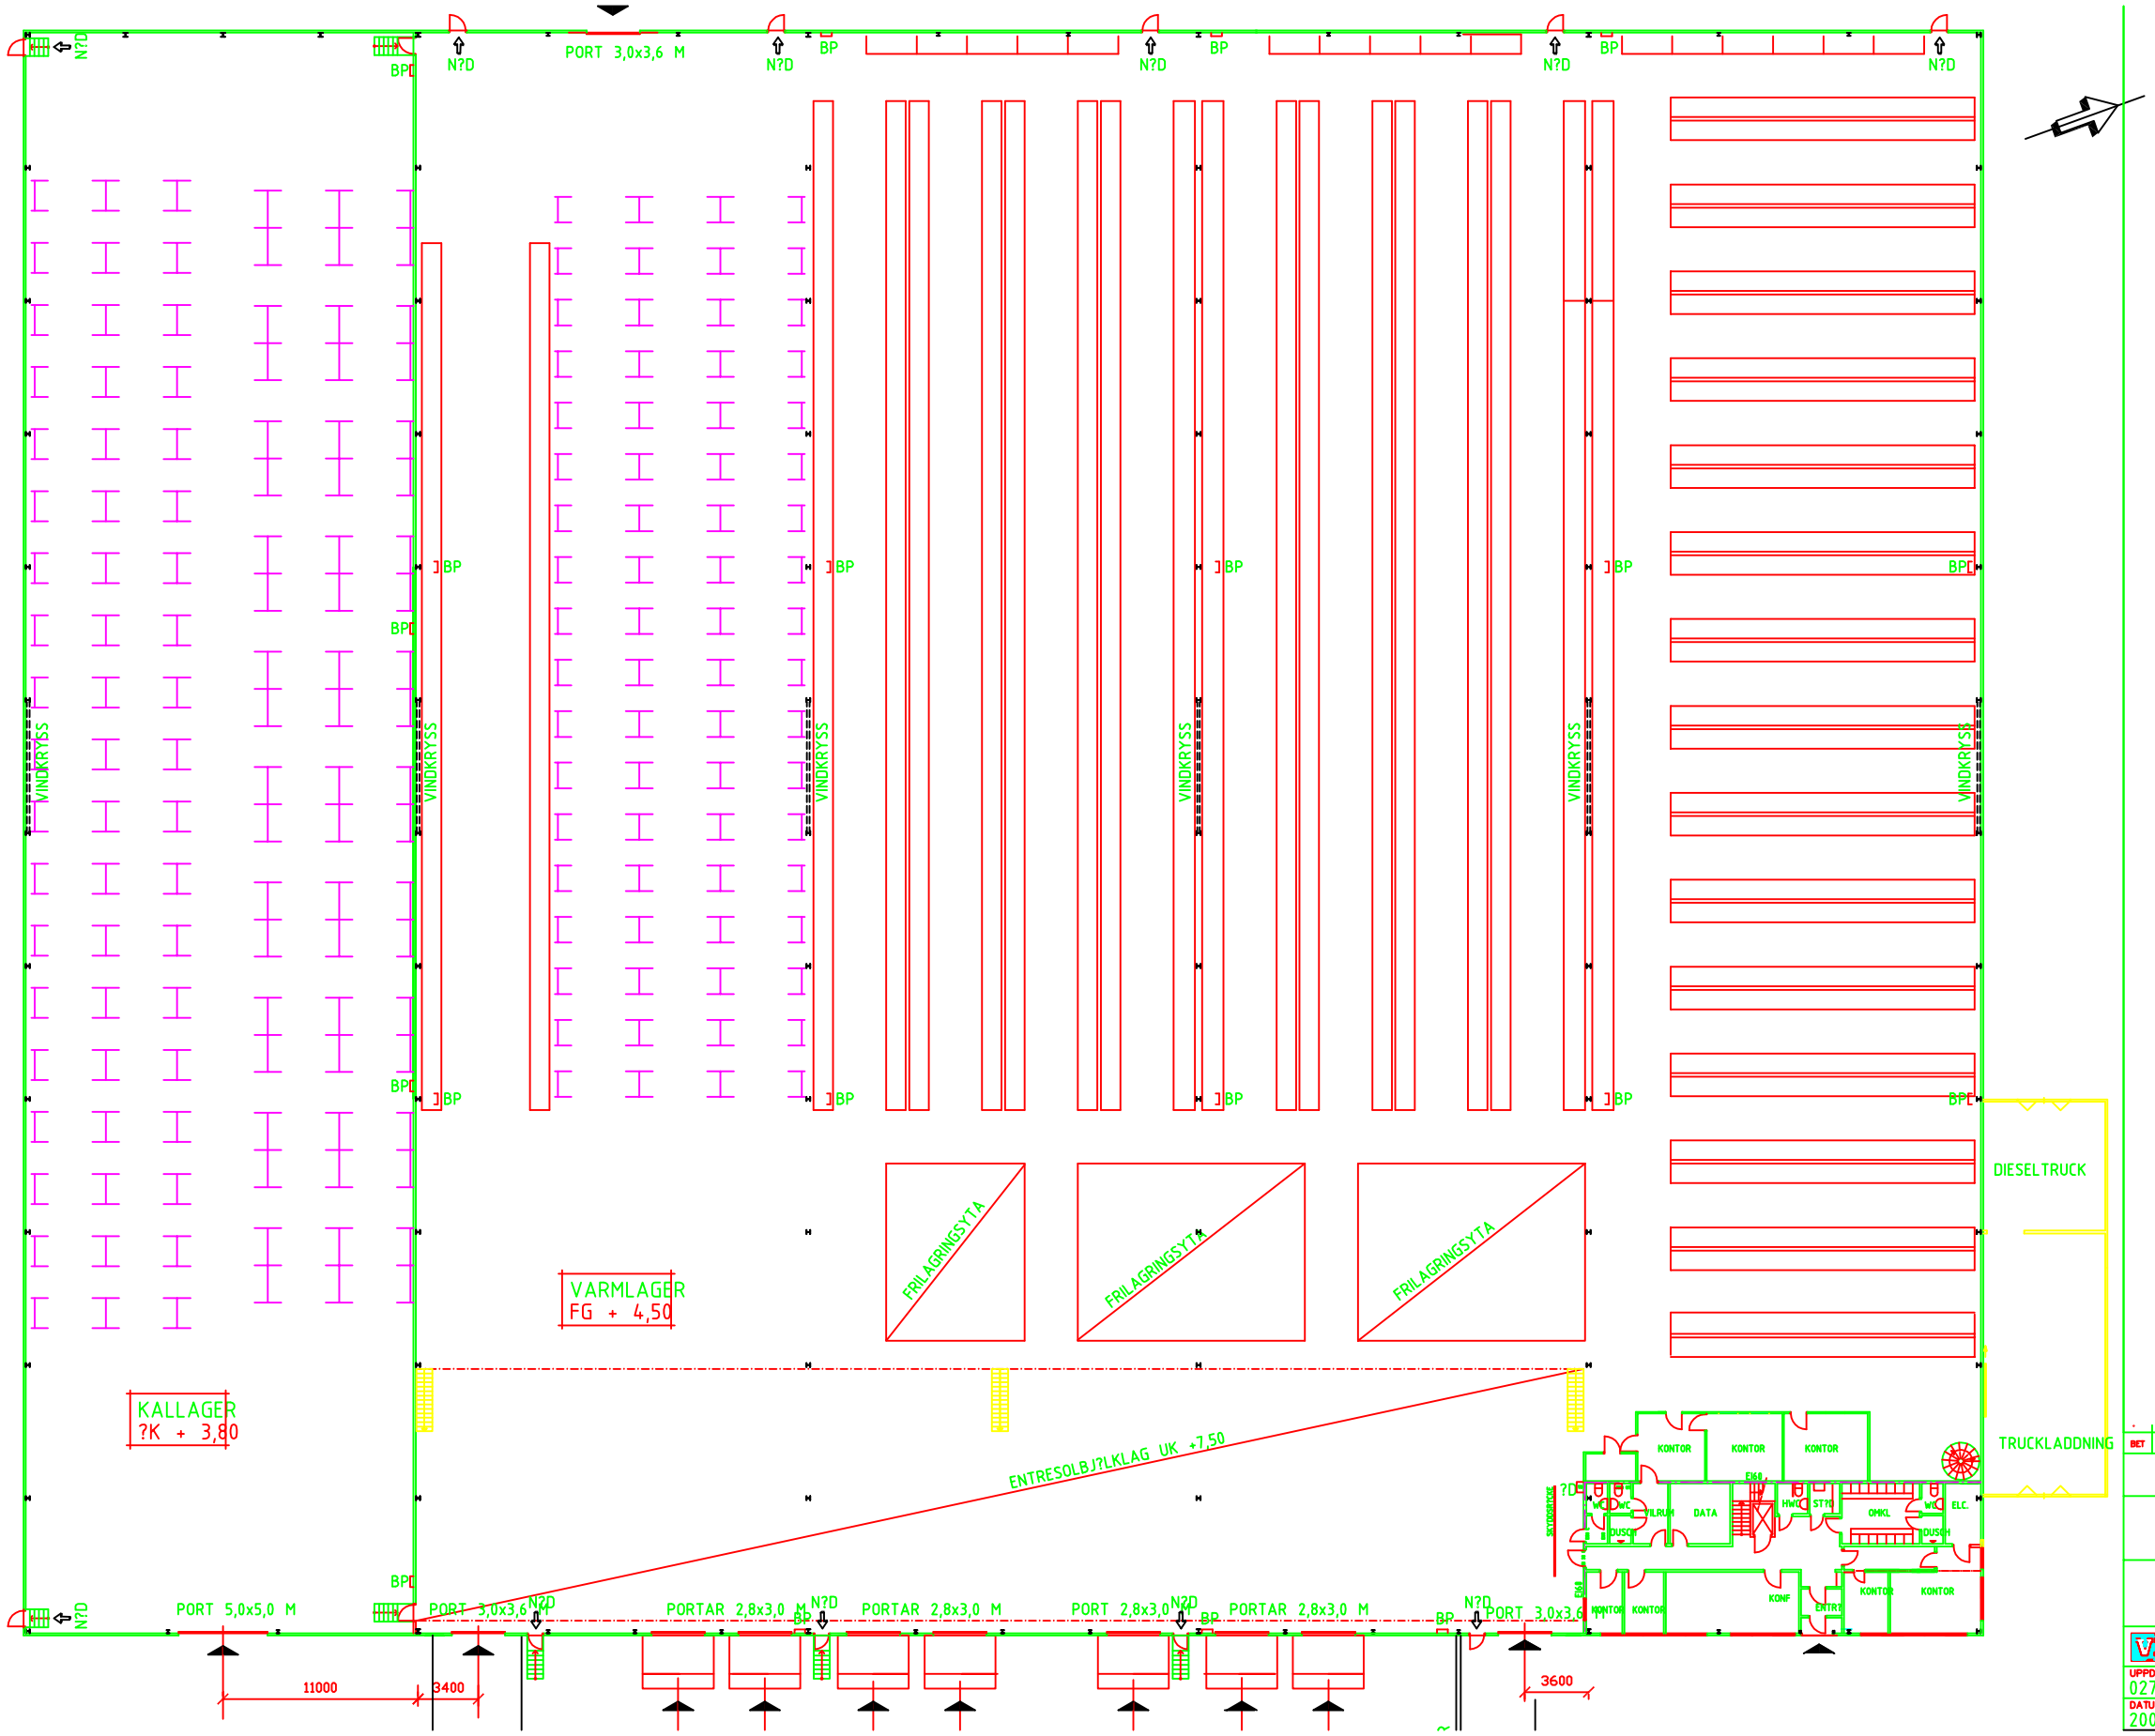

BET	ANT	ÄNDRINGEN AVSER	SIGN	
.	.	RELATIONSHANDLING	NPC	03.

RELATIONSHANDLIN

LAGER I G?TA

Kv.HANSTR?M 3:5, LILLA ED

VBK
MÖLNDALSVÄGEN 85 412 85 GÖTEBORG
TEL. 031-703 35 00 FAX. 031-703 3

UPPDRAG NR	RITAD AV	HANDLÄGGAR
02751	NPC	H.WILLB
DATUM	ANSVARIG	
2002.12.20		