


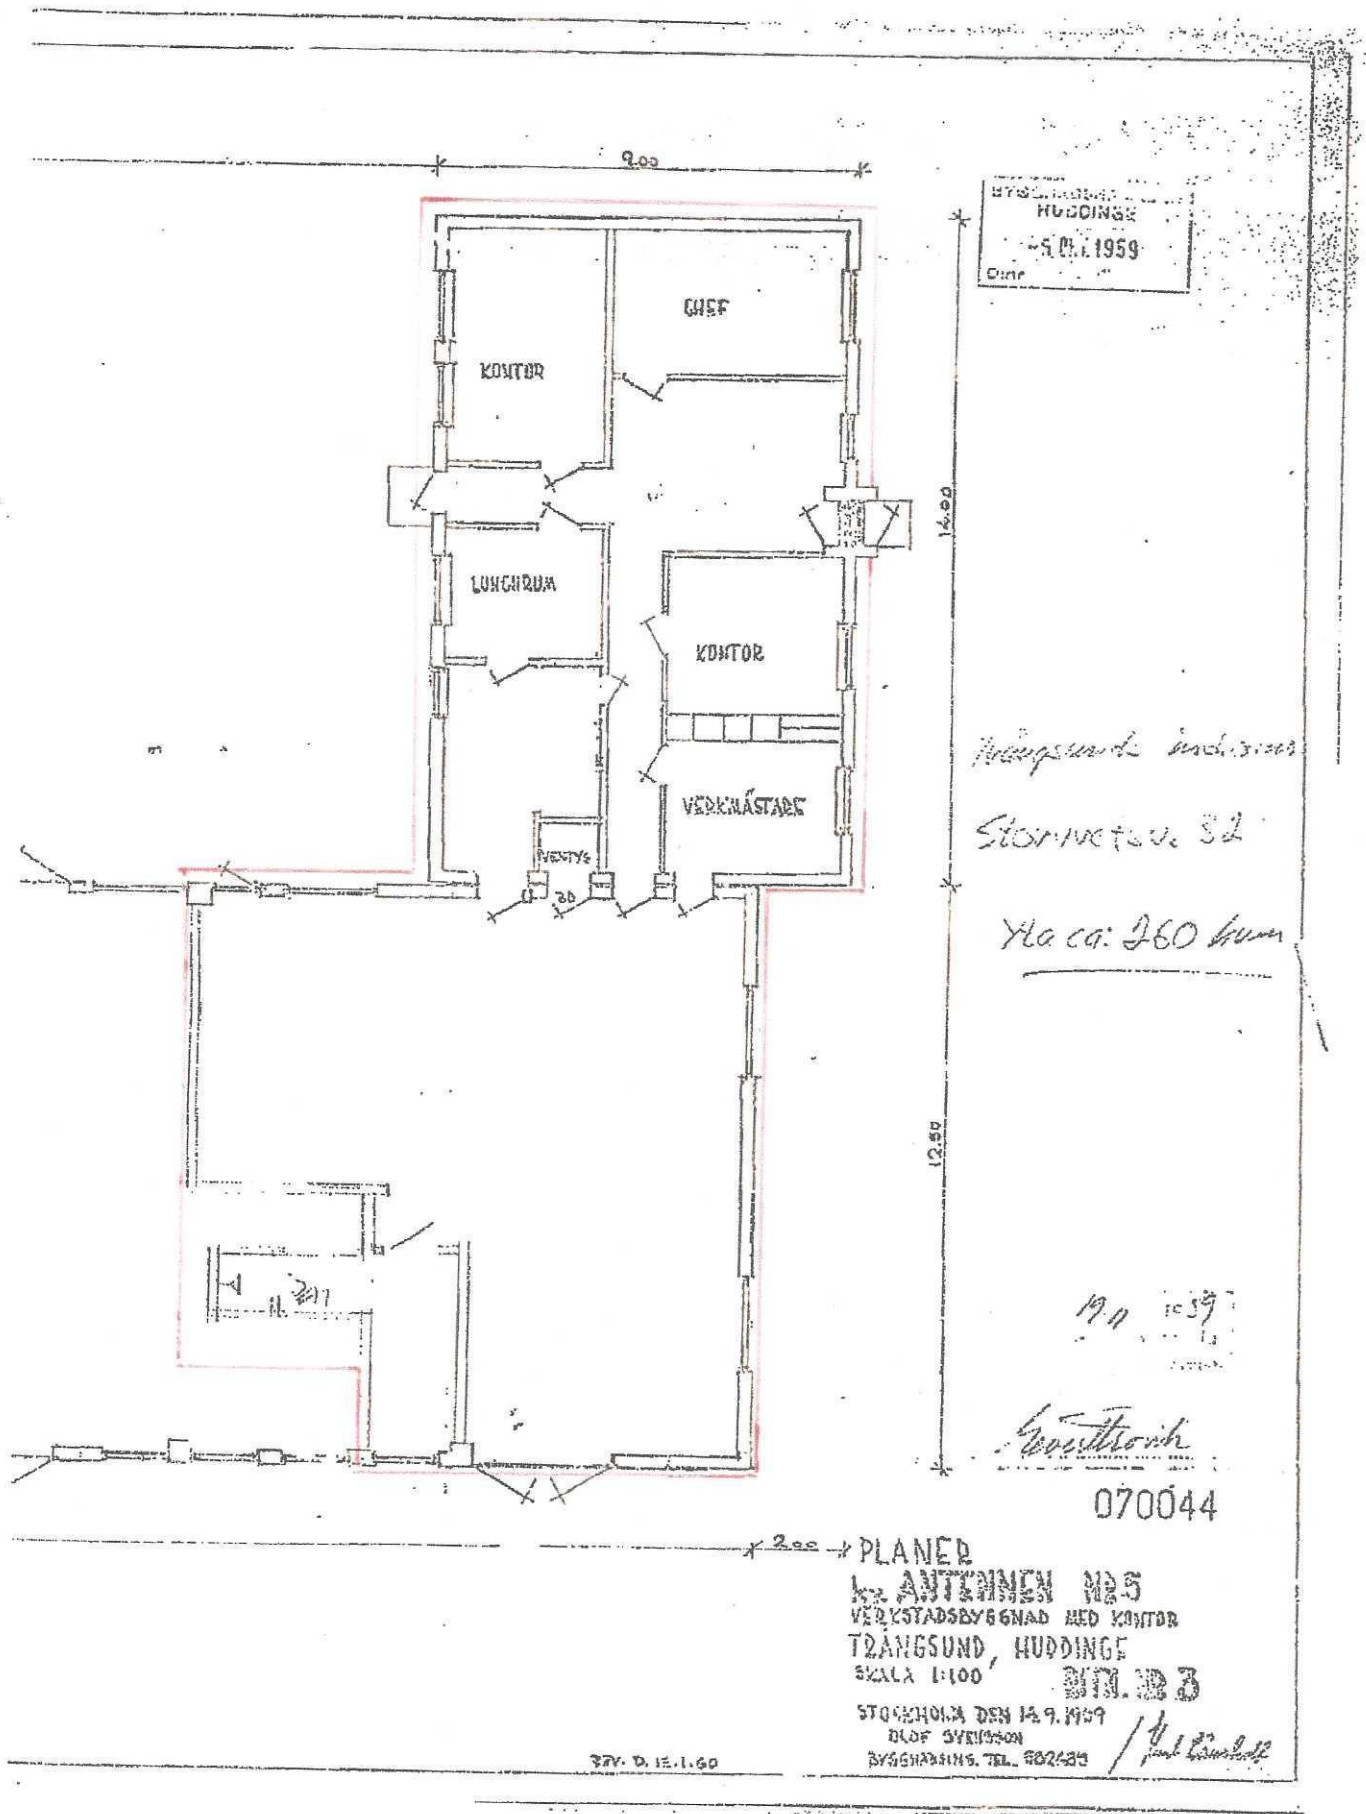

HUDDINGE
Dnr

Trängsunds industri

Storv. 32

Fl. ca: 260 kvm

19.9.1959

Geothronh

070044

PLANER

K. ANTENNEN NR 5

VERKSTADSBYGGNAD MED KONTOR

TRÄNGSUND, HUDDINGE

SKALA 1:100

BIM. NR 3

STOCKHOLM DEN 14.9.1959

BLOF SVENSSON

BYGGHÄRNING. TEL. 802435

1/11 1959

377. D. 15.1.60

PKM

M