




EASAD MOT NORR.

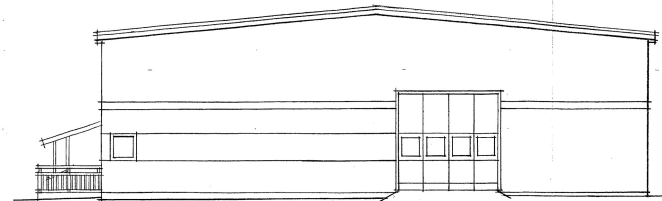


FASAD MOT SÖDER.

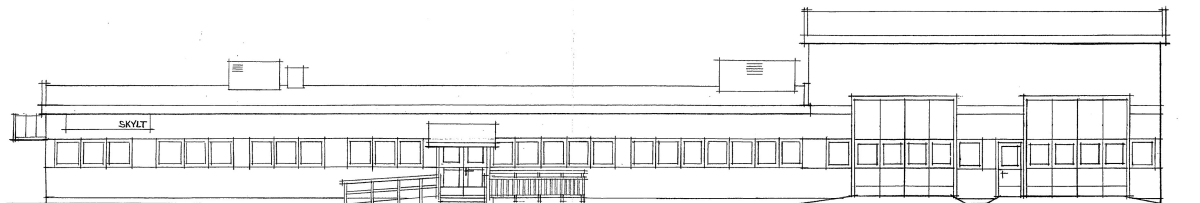


FASAD MOT VÄSTER.

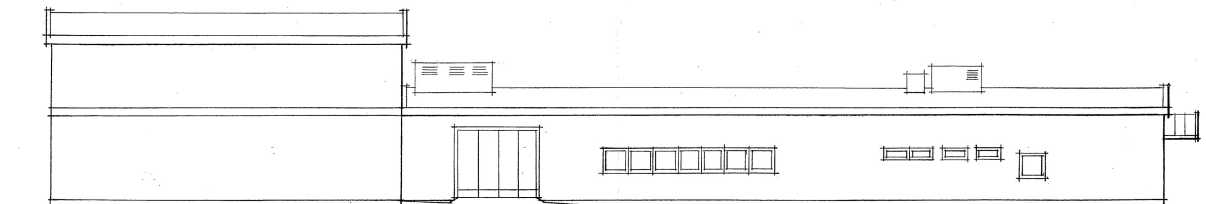

FASAD MOT ÖSTER.

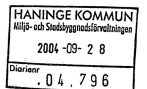

GRANSKAD
Dat. 4/11-19
P. Dan
Bygg och Miljö

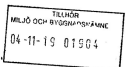

INDUSTRIBYGGNAD. RITNING 2.
FASTIGHET: SÖDERBYMÅLM 1:6 / HÄRINGE KOMMUN.
TILLBYGGNAD AV HALLAR.

FASADER.

SKALA 1:100.
H.A. OLSSON CONSULTING. TEL: 08-7763700

H.A. OLSSON CONSULTING. TEL: 08-7763700
H.A. OLSSON ARK SAR/MSA. DATUM: 2004-09-26.

REVANT		REVIDERINGEN AVSER	SIGN.	DATUM
--------	--	--------------------	-------	-------

REVANT	REVIDERINGEN AVSER	SIGN.	DATUM
--------	--------------------	-------	-------

