



FÖRKLARINGAR

YTTERKANT STÖLPAR 24 x 60 m.
PAROC ELEMENT 200 mm

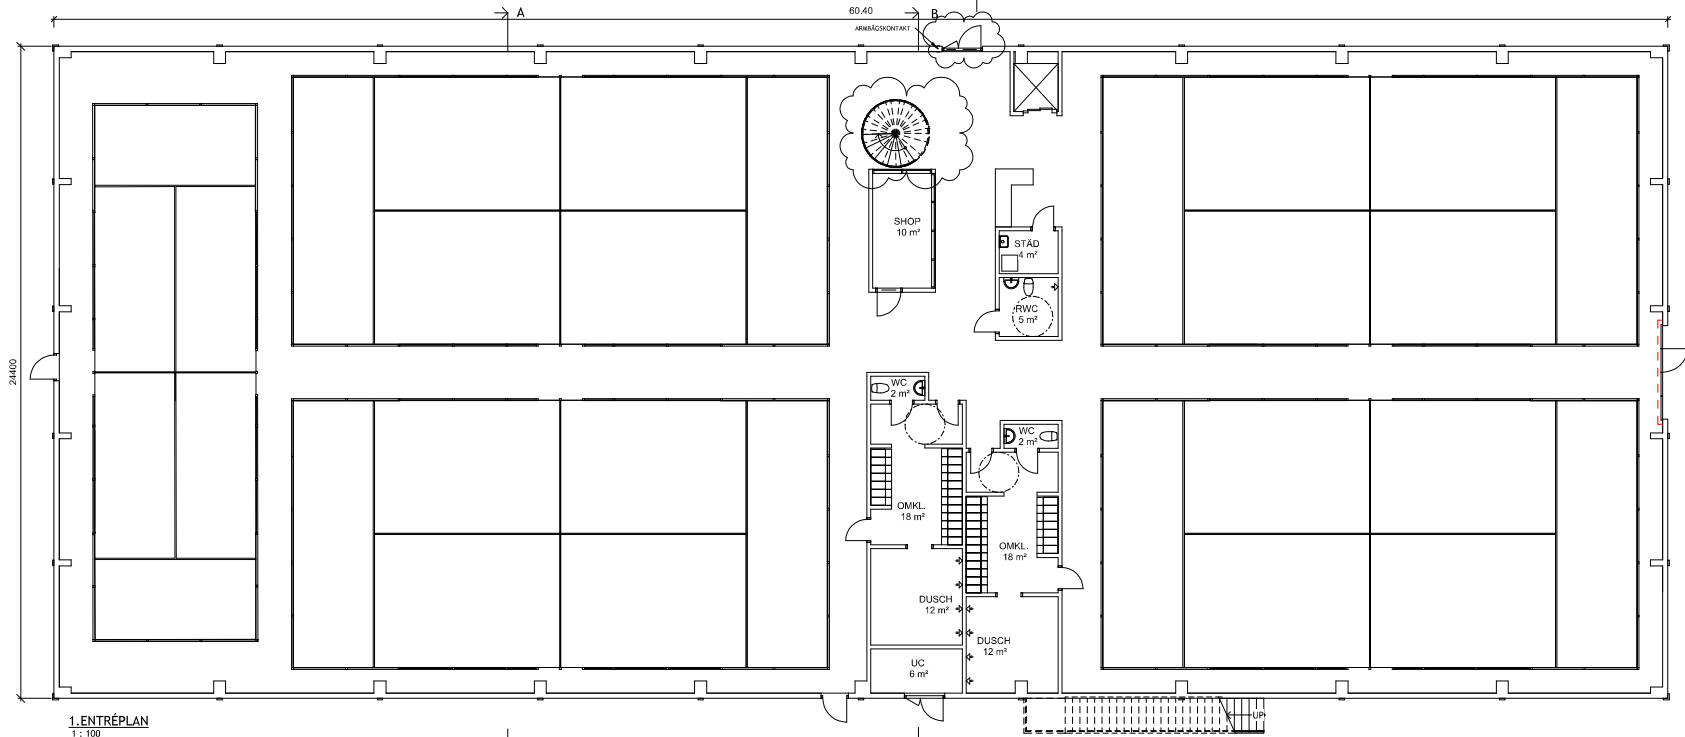

1. ENTRÉPLAN
1 : 100

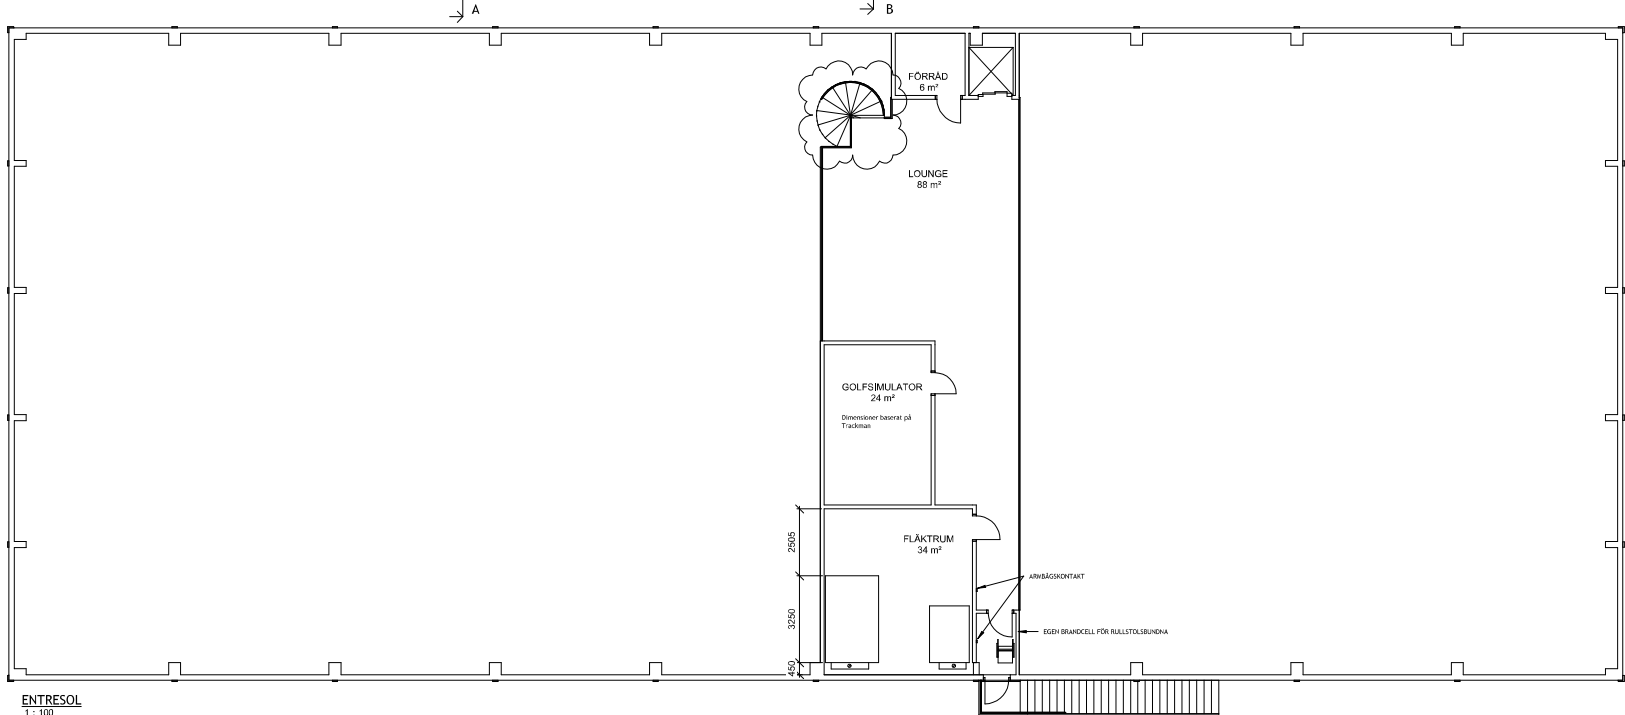

ENTRESOL
1 : 100

C	FLYTT AV TRAPPA OCH DÖRR	220317	AG
A	SEKTION DAGVATTEN IN-/UTFART UTESERVERING	210809	ELIAS
BET	ÄNDRINGEN AVSER	DATUM	SKID

BYGGLOVHANDLING

VÄNNÄS KOMMUN
TEGEN 1

JBR - KONSULT
BYGG- & INSTALLATIONSTEKNIK



NYBYGGNAD AV
INDUSTRIBYGGNADER

PLAN
SKALA 1:100
SÄKERHET A 02
BYGG



SKALA 1:100
0 1 2 3
METER