

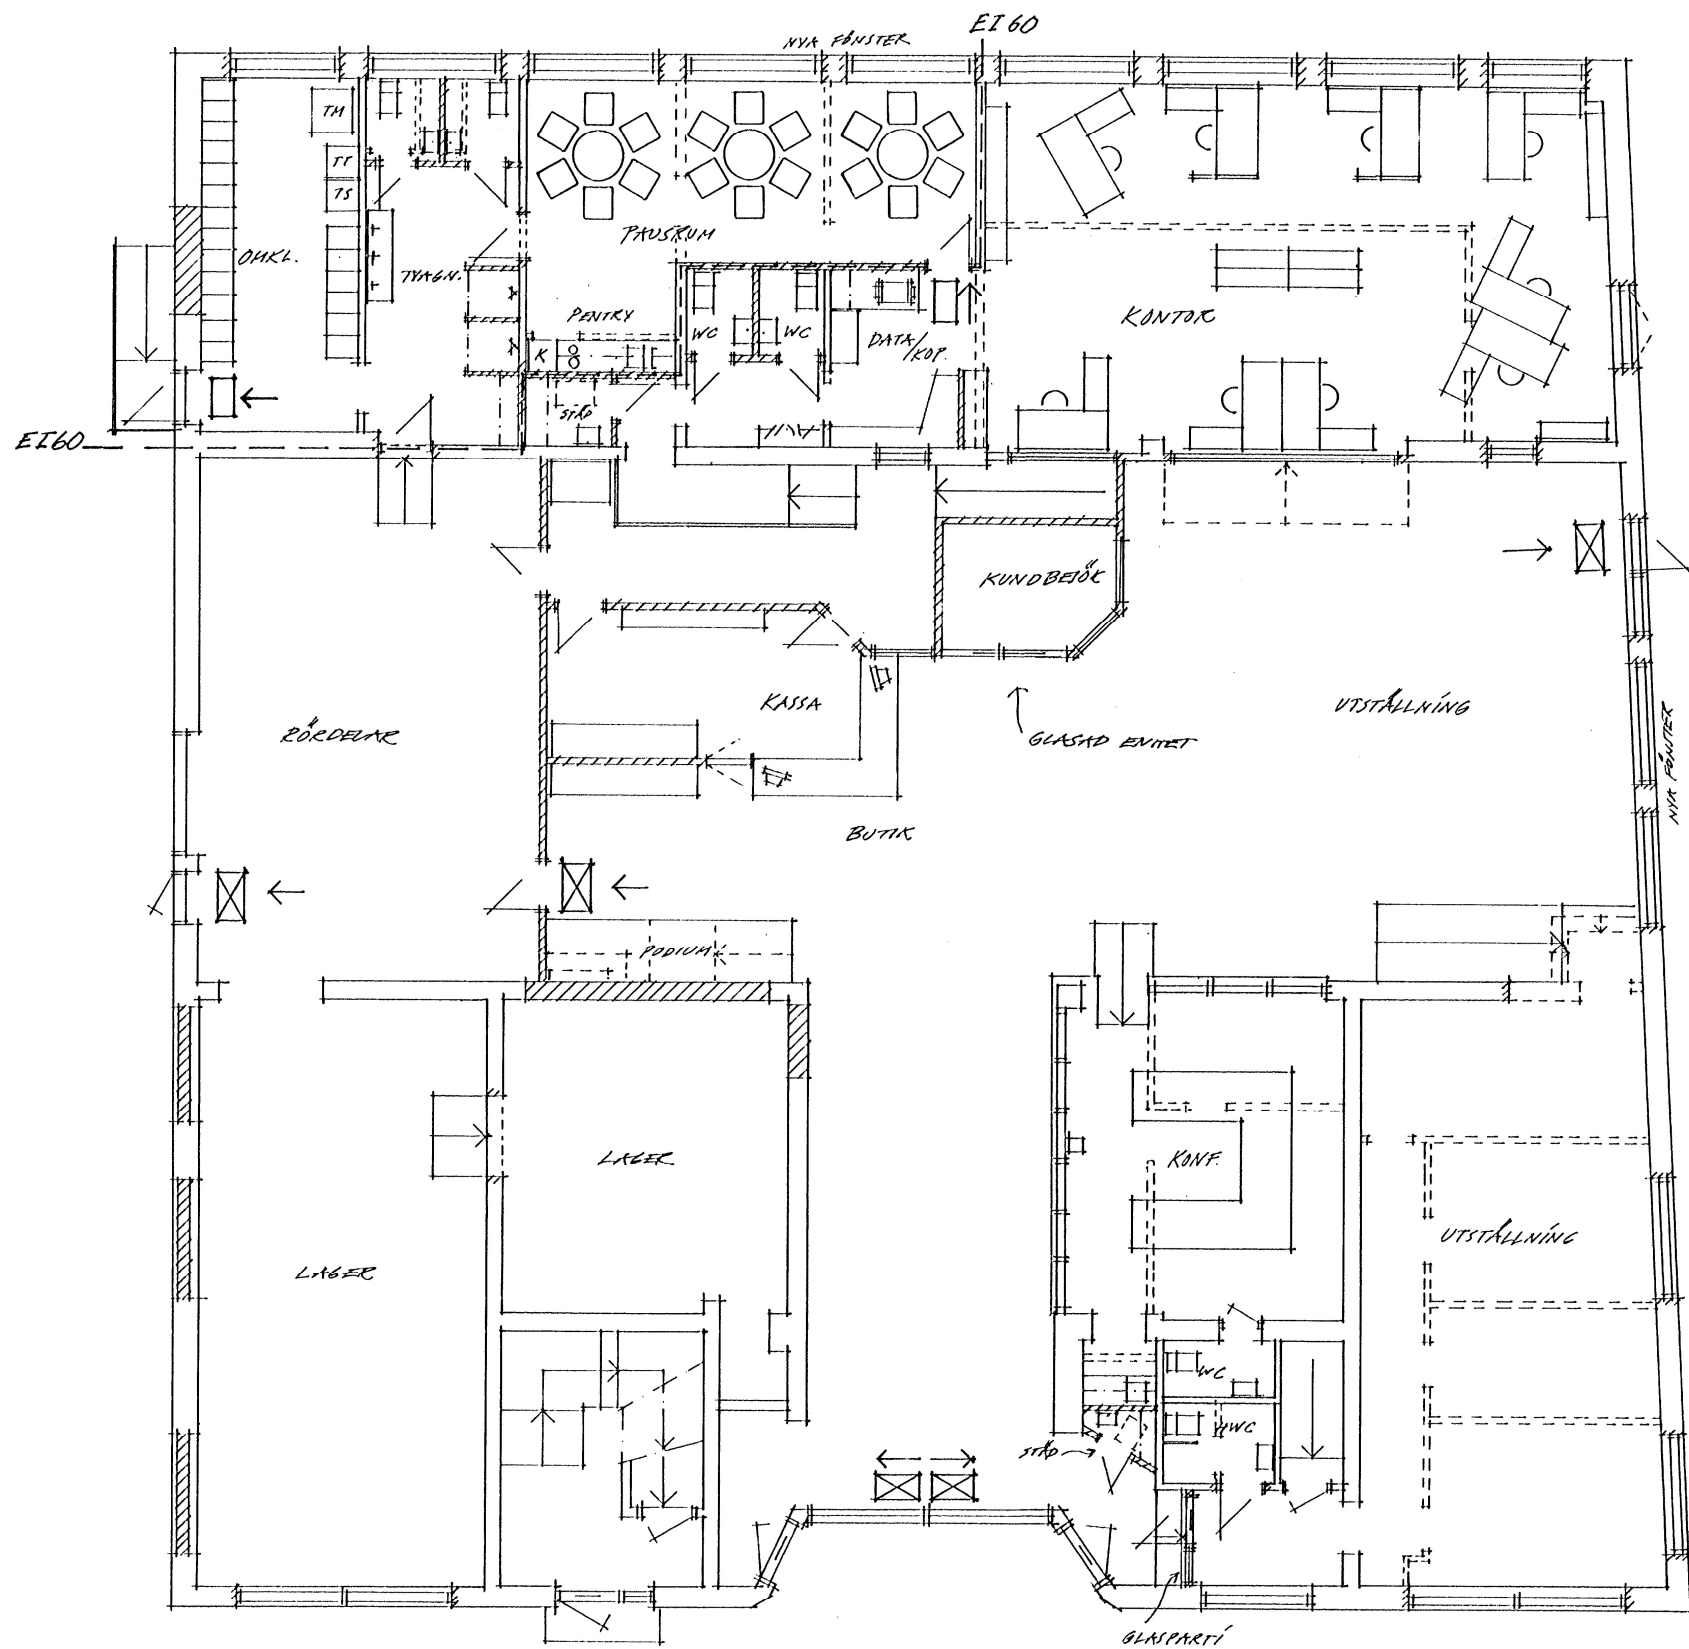


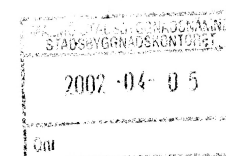

FÖRKLARINGAR

-  BELYST UTRYMNINGSSKYLT
-  EFTERLYSAND E UTRYMNINGSSKYLT

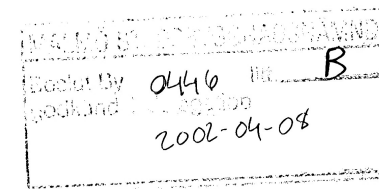

2 BRANDR. O. UTRYMNING. AN 020301

BET	ANT	ÄNDRINGEN AVSER	SIGN	DATUM
BYGGLOVSRITNING				
SKJUTSTALLSLYCKAN 21				
SKÅNSKA RUM ritkontor Agneta Nordkvist				
Liarumsvägen 103, 290 10 Tollarp Tel/Fax 044-320062				
UPPDRAG NR 2112.03		RITAD AV A.N.		HANDLÄGGARE NORDKVIST
DATUM 2001-12-10		ANSVARIG <i>Agneta Nordkvist</i>		
LUNDAVÄGEN, MALMÖ MALMÖ KOMMUN OMBYGGNAD AV VVS-VARUHUSET BOTTENPLAN				
SKALA 1:100		NUMMER A00 :02		BET a