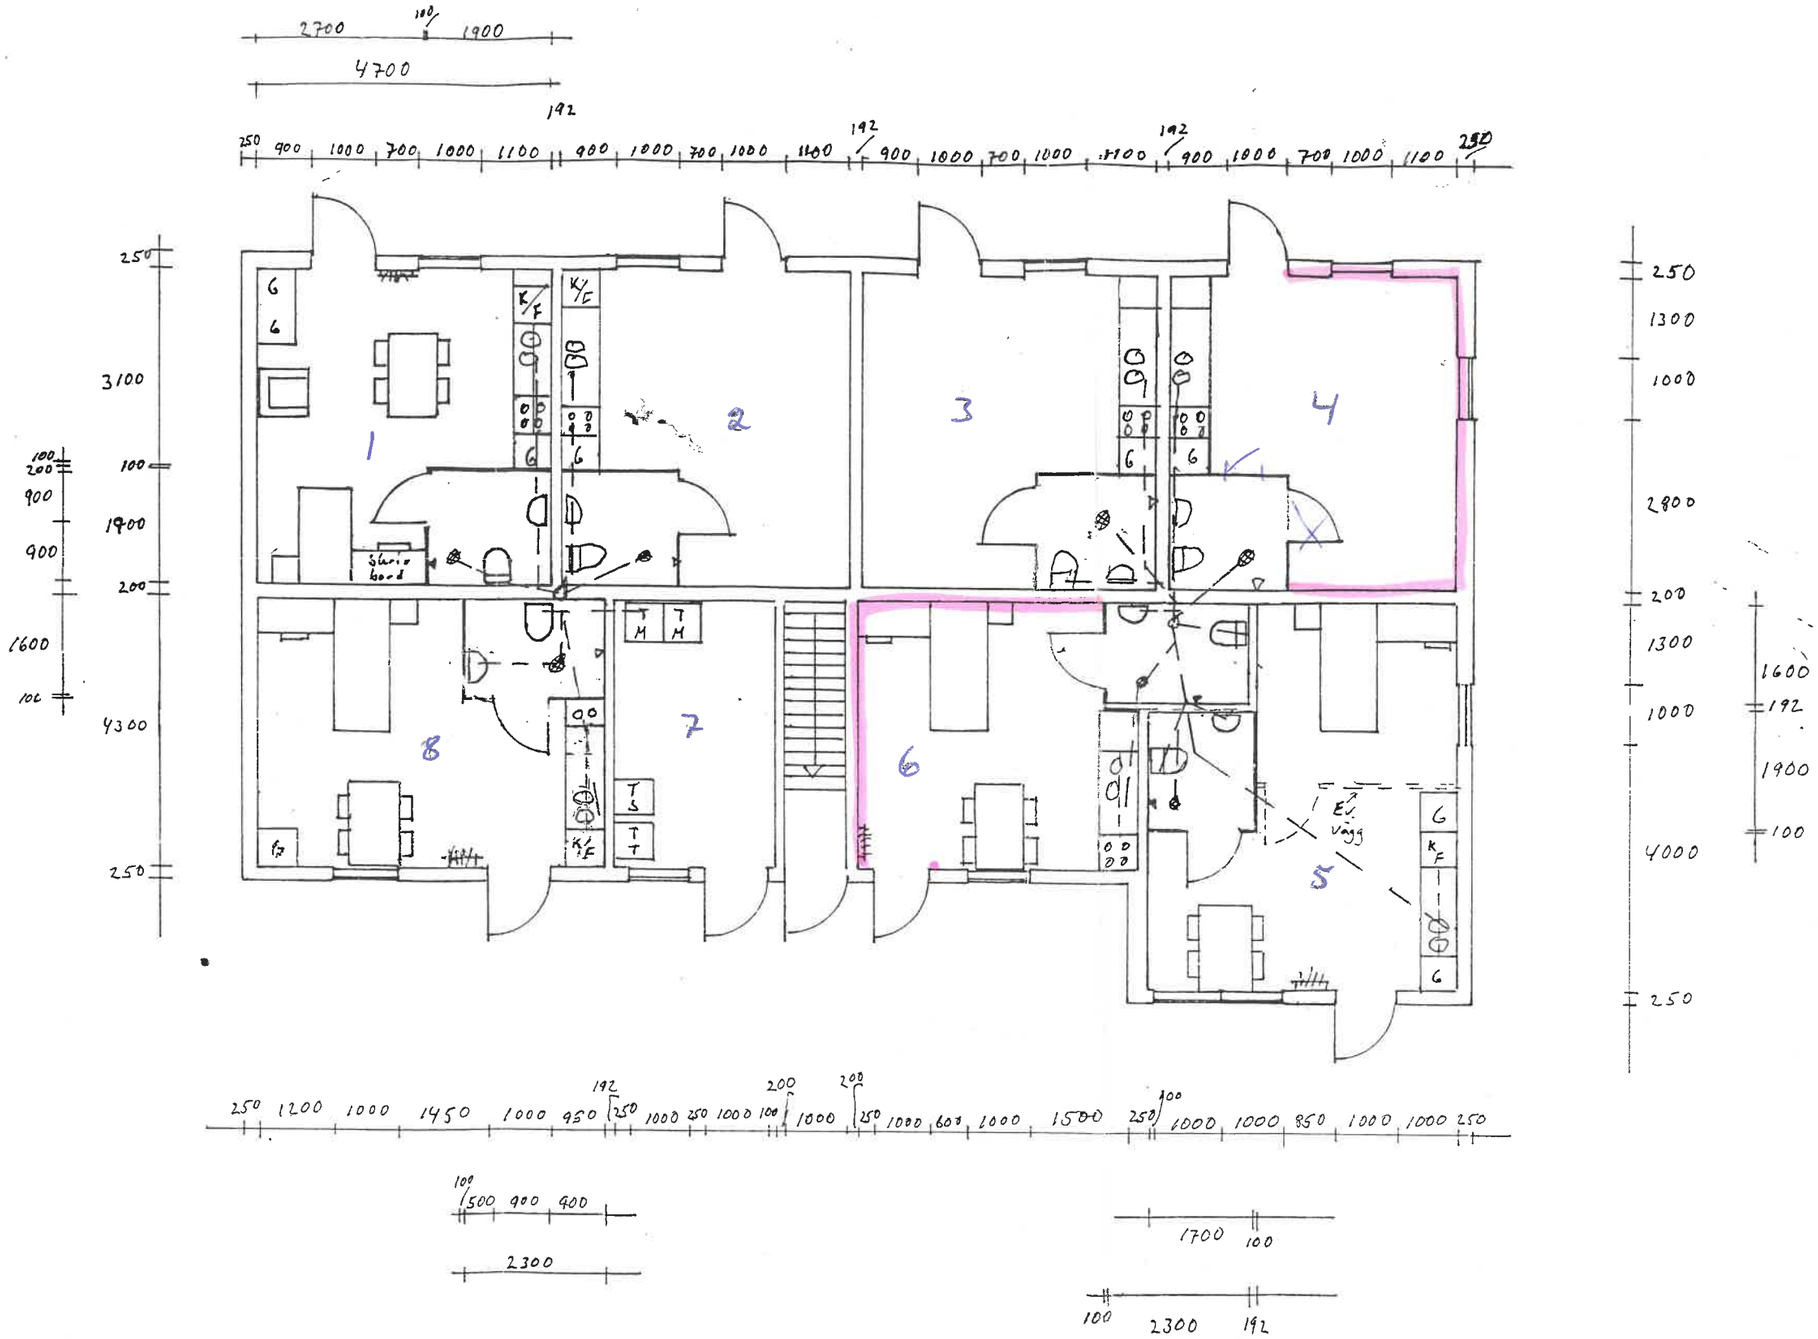

Relation UA
2002-06-15
Michael Westman
08-56483850