




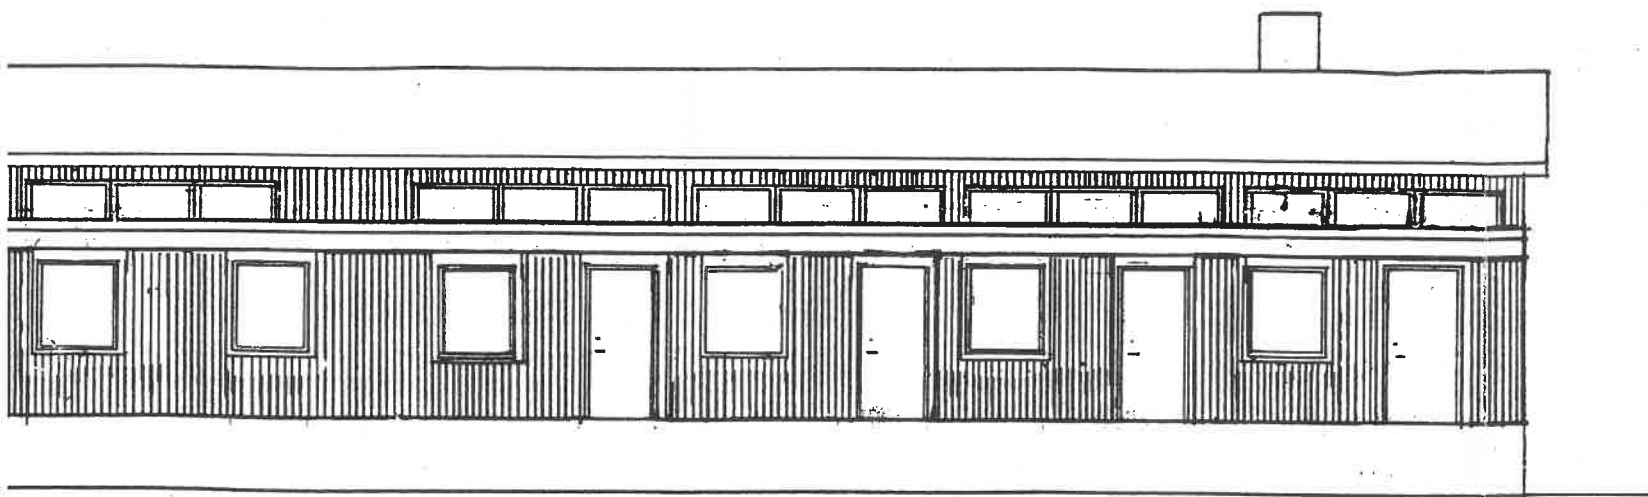

NORD

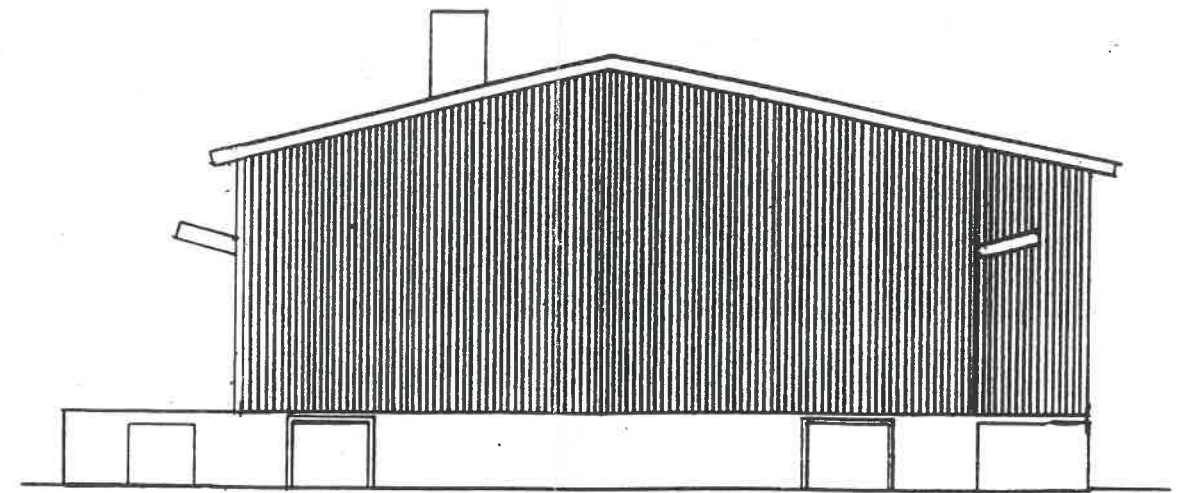


VÄST

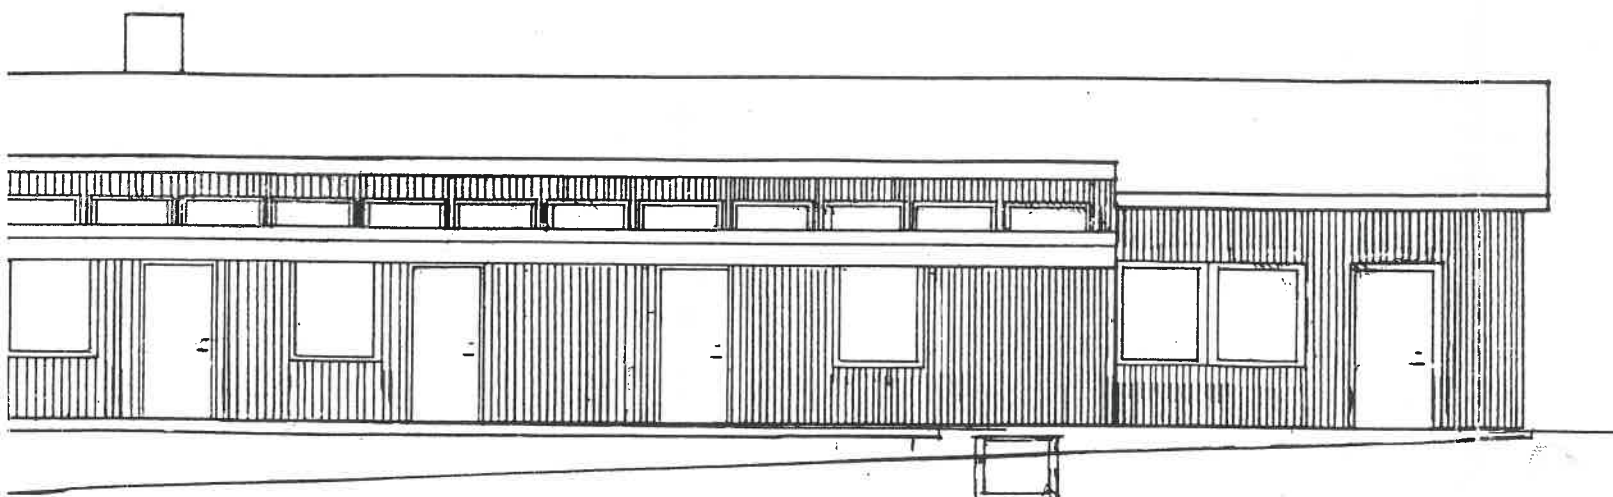


SYD

Ljus brunn

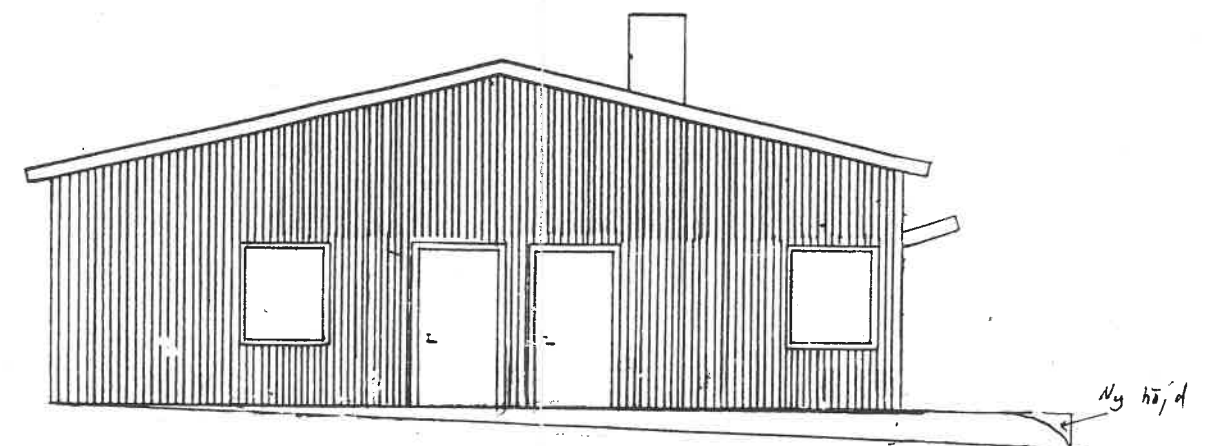

ÖST

Ny höjd
Bef. Mark

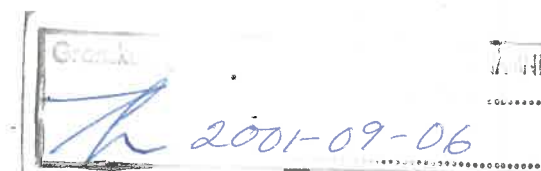

Maratonlöparen 16
Skala 1:100
2001-07-31
Michael Westman
Michael Westman
VEPO Bygg AB
08-56493850