


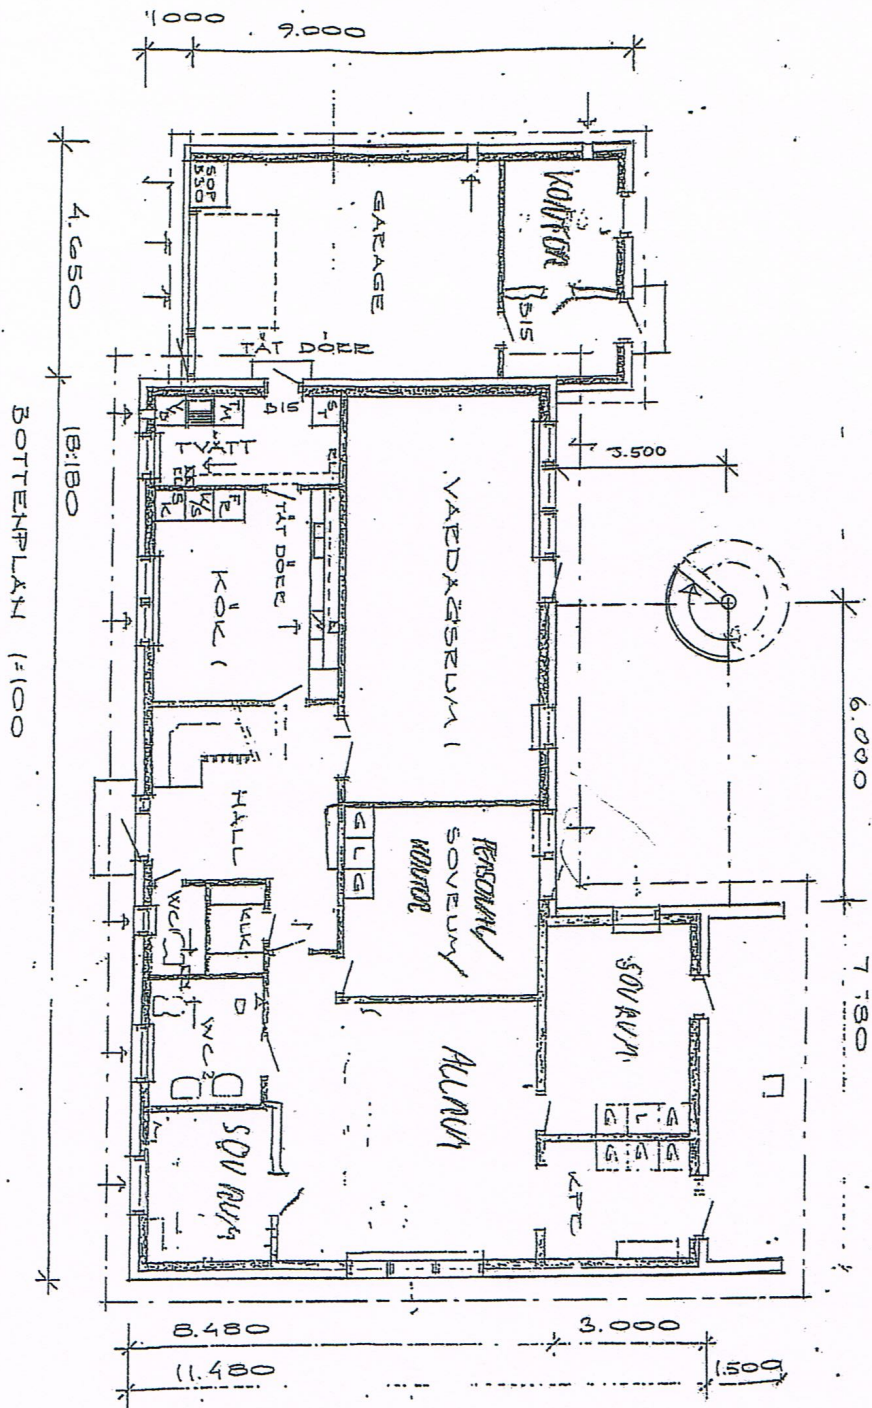

BLIVANDE UTSEENDE
Tillbyggnad utrymningsbalkong
Villa Mea

Kv Rönmläven 7
Lindharna

Malinö

BOTTENPLAN

KLING
ARKITEKTER AB

Skarvången 7 B
413 46
Tel. 031-171680

2374:A1

Göteborg 2008-03-07
Skala 1:100 *ph*

