




STADSHOLMEN

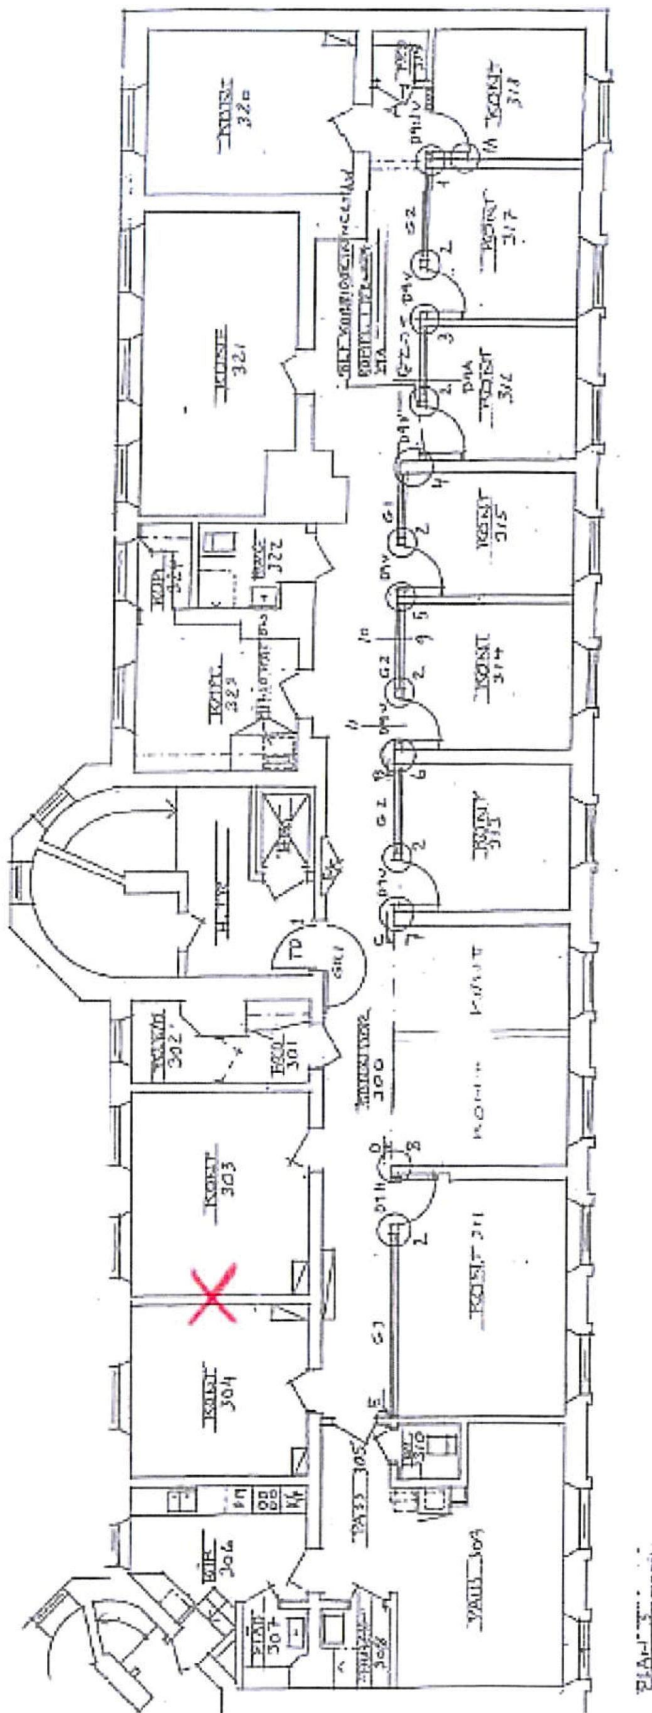

Bilaga 1

Hyresavtal nr 7525 6304

Kontor ca 285 kvm

Hornsgatan 50A

Fastigheten Ormen Mindre 9

10 10