


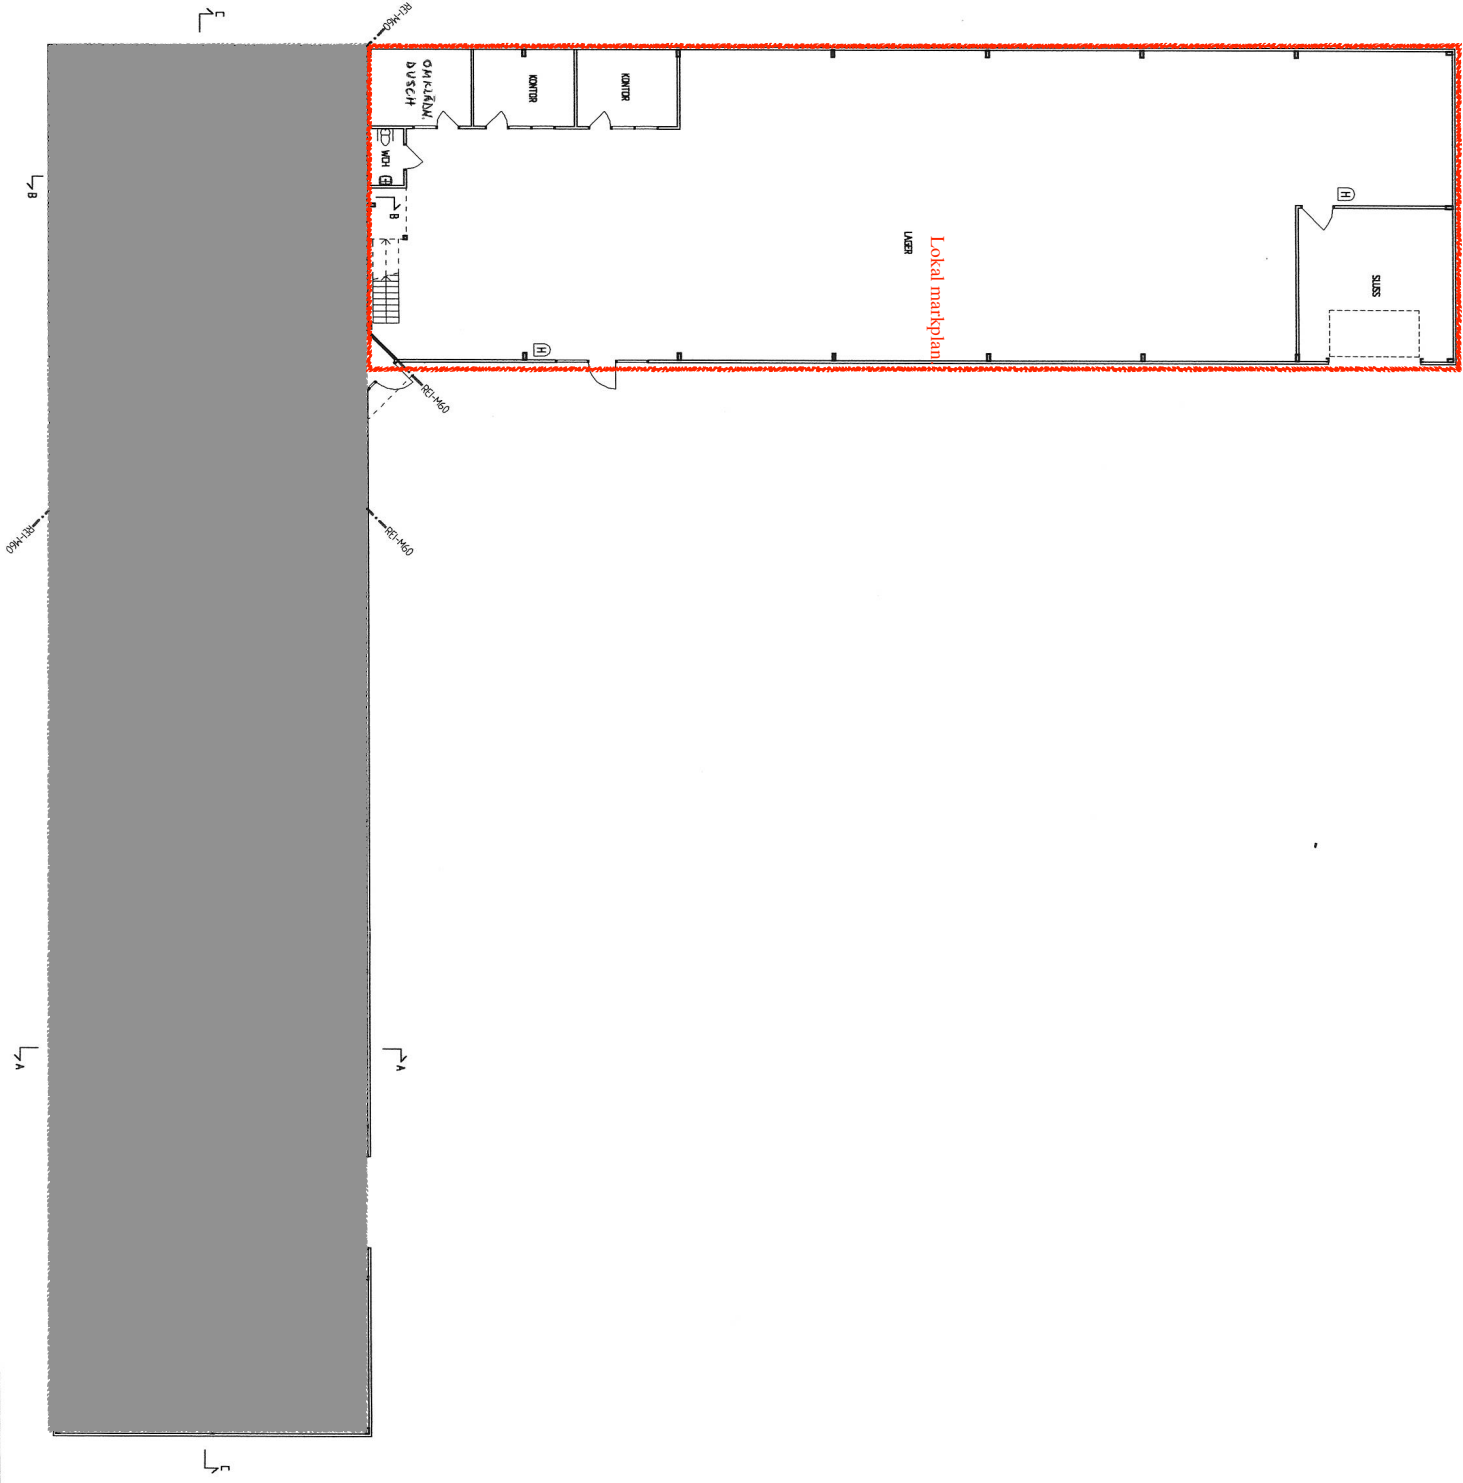

FÖRKLARINGAR:

- [UT] Vägledande markeringar
- [H] Handbrandsäckare

HÄNVISNING:

Denna ritning utgör bilaga till brandskydds-
dokumentation upprättad av **KVS arkitektur ab**,
daterad 2001-02-05, rev senast 2001-08-31

PLAN, BOTENVÄNING -1:200-



RELATIONSRTNING

KVS arkitektur ab
kvs@kvsarkitektur.se

**ASTORP 112:89,
ASTORPS KOMMUN**
Skala 1:200
Bränd 2, rev A


FÖRKLARINGAR:

☐ Vägledande markeringar

☐ Handbrandsläckare

HÄNVISNING:

Denna rithing utgör bilaga till brandskydds-
dokumentation upprättad av *kvs arkitekt AB*,
daterad 2001-02-05, rev senast 2001-08-31

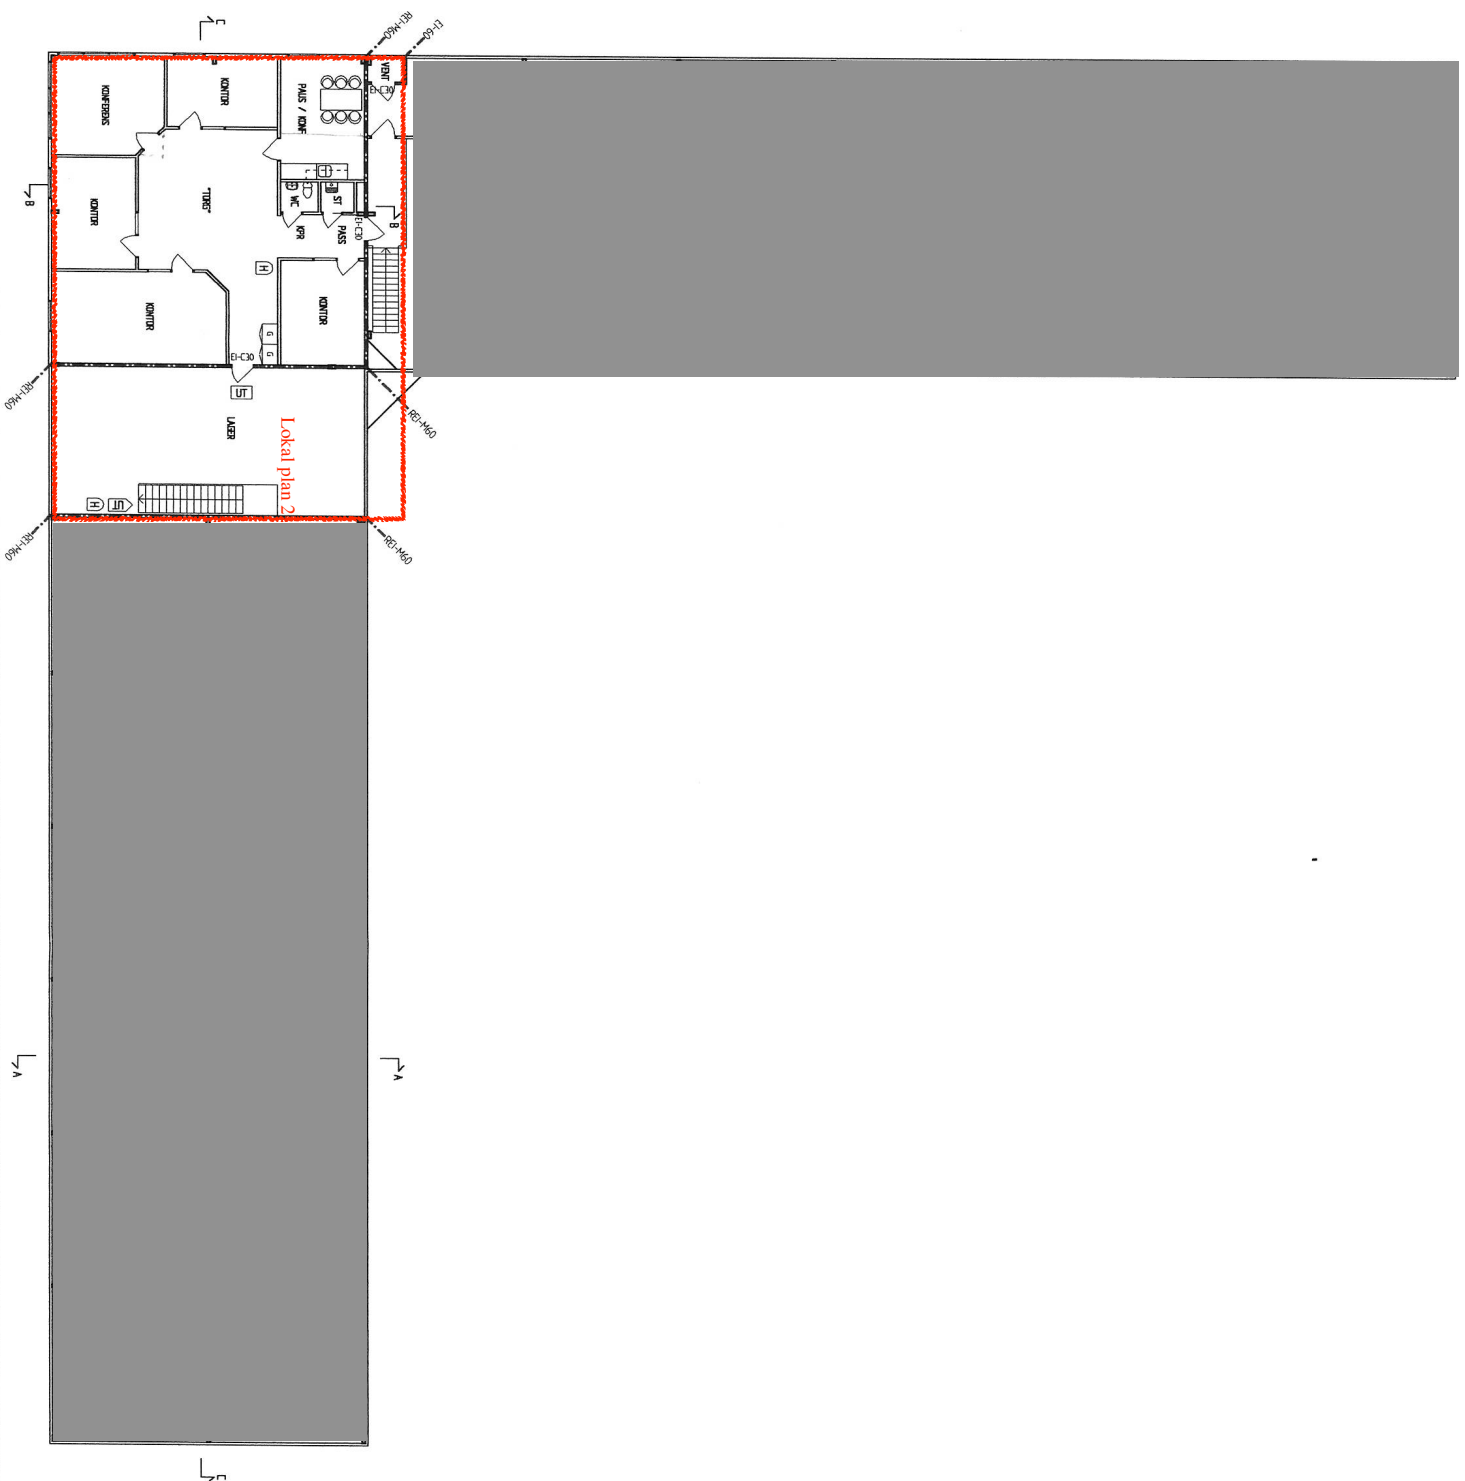

PLAN, ÖVERVÅNING -1:200-



RELATIONSRTNING		PF	0100301

[illegible]