


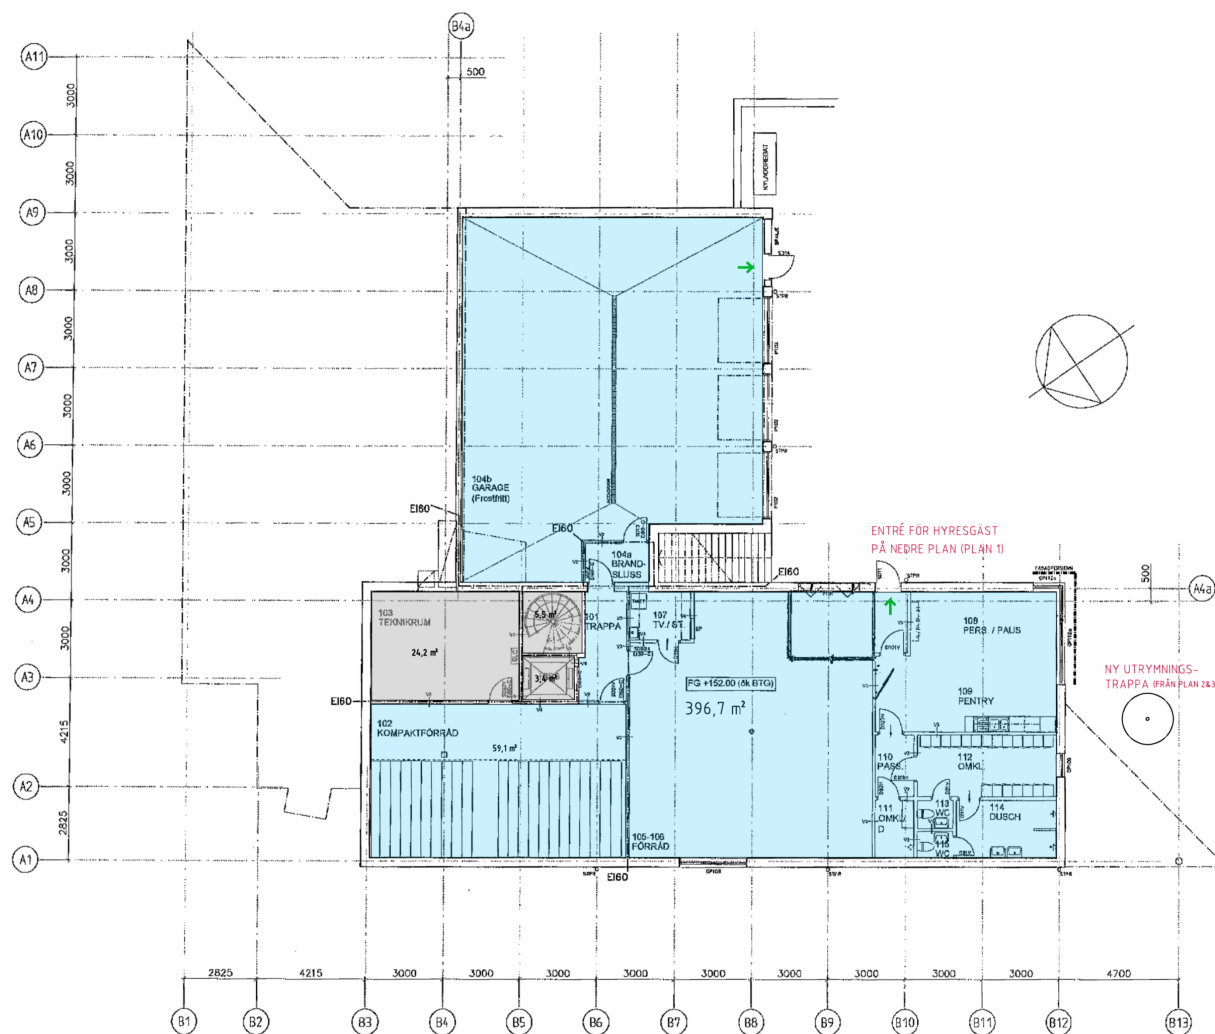

FÖRSLAG TILL FRAMTIDA DISPOSITION - ALTERNATIV 2 (CENTRALA TRAPPAN RIVS)

E	JUSTERINGAR ENL. TYPLAND	AN	2006.03.05
D	TRAPPA	AN	2005.11.08
C	RITNING HÄTTISATT	AN	2005.11.04
B	STUPRÖR, TÄLK. OCH FLYTTACK	AN	2005.10.21
A	BYGGNAD SKEDEAD. PM	AN	2005.10.18
BCT	ANF. JÄNBERGENS AVSER	DOH	KRNL

BYGGHANDLING

BORÅS STAD
KV. HÄSTHOVEN 1
VÄST-BYGG AB, KONTOR

WAST-BYGG
T: 033-22 30 00

DTH
Göteborgsregion 25
903 24 Skara
telefon 033 20 48 48
fax 033 20 48 50
signat. projektledare

ANF. ANF.	ANF.	HANDLEDARE
24 219	ANF.	MD / ANF.
DATUM	ANF.	
2005.08.28	MD	

NYBYGGNAD AV KONTOR
PLAN 1

SKALA	STYCKENUMMER	BCT
1:100 (A1)		
1:200 (A3)	A30-01-10	E



1: 100 (A1)	A30-01-20	D
1: 200 (A3)		