



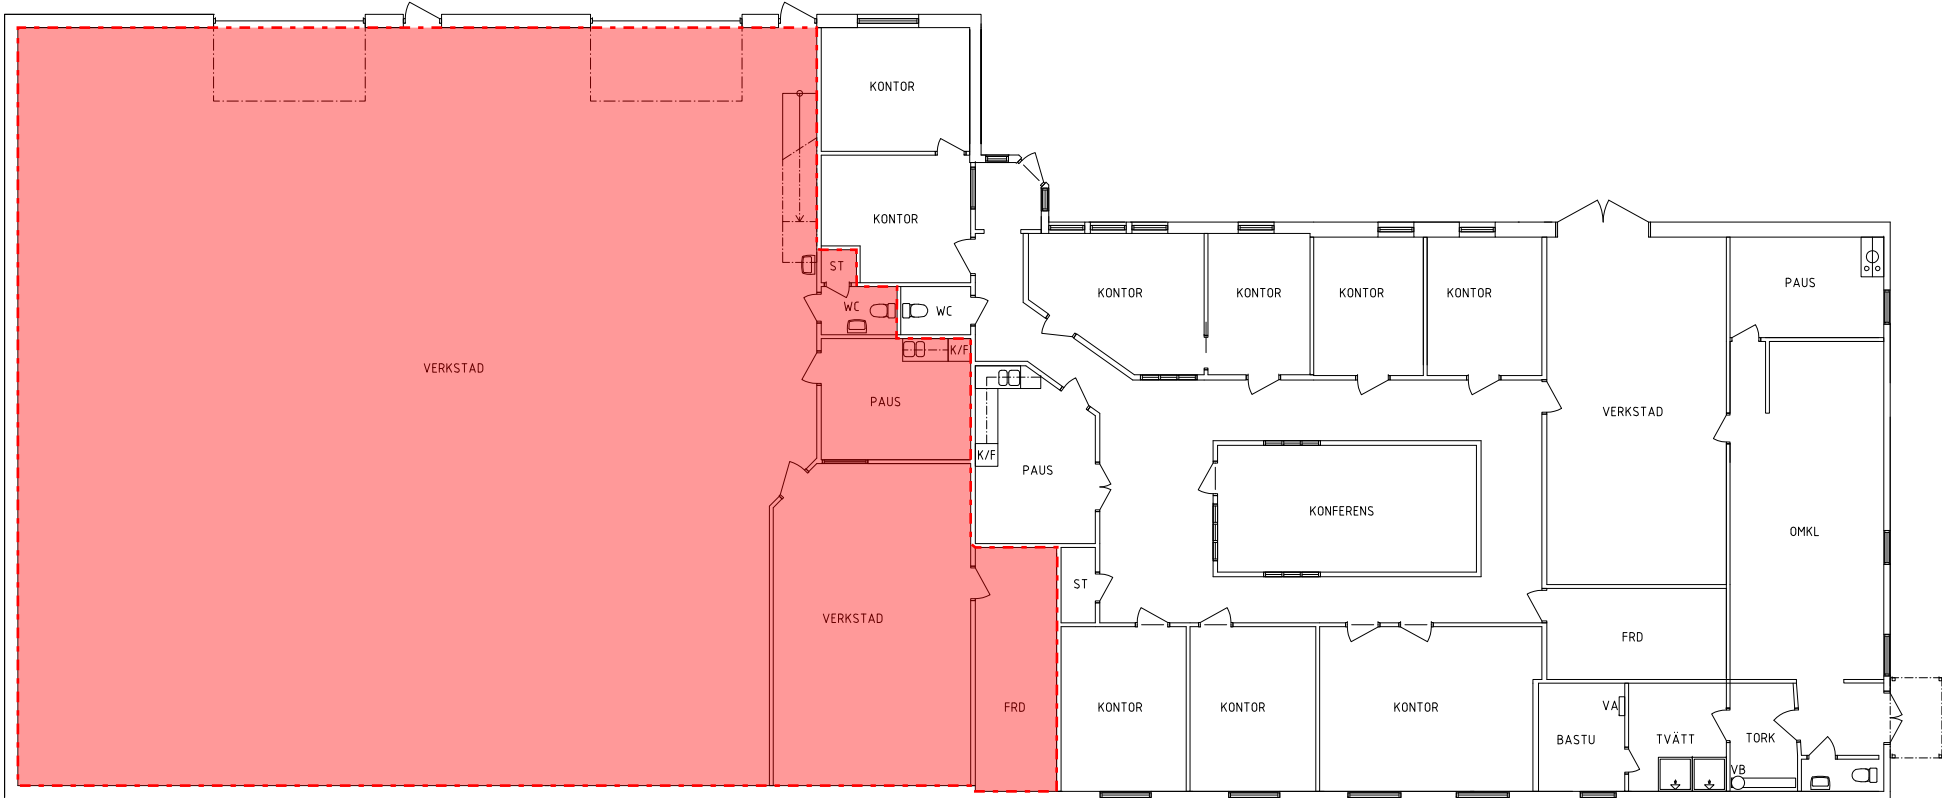


PLAN 1 BV

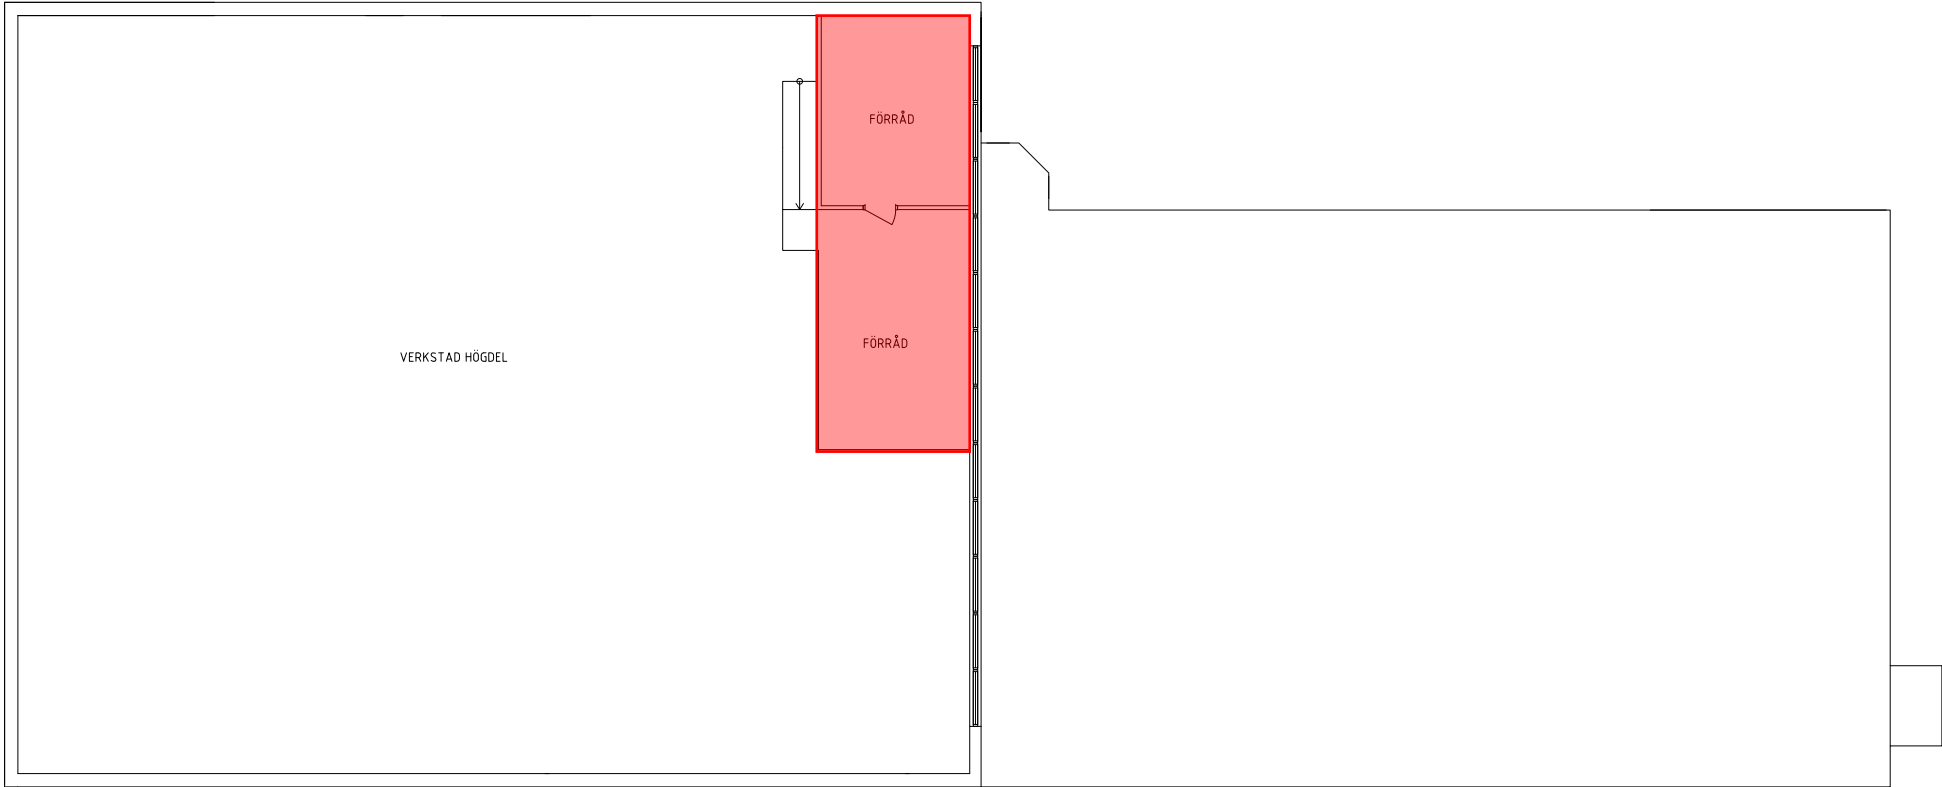

ENTRESOLPLAN VERKSTAD

FÅR EJ BETRAKTAS SOM  
UPPMÄTNINGSRITNING DÅ  
DETALJMÄTNING EJ ÄR  
UTFÖRD.  
VISSA AVVIKELSER KAN  
FÖREKOMMA.

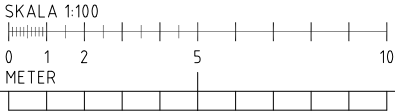

| BET                                                | ANT | ÄNDRINGEN AVSER        | SIGN | DATUM                 |
|----------------------------------------------------|-----|------------------------|------|-----------------------|
| RELATIONSHANDLING                                  |     |                        |      |                       |
| FJÄDERN 3                                          |     |                        |      |                       |
| corem<br>property group                            |     |                        |      |                       |
| ARIA <sup>®</sup><br>CONSULTING AB                 |     |                        |      |                       |
| UPPDRAG NR<br>X11031                               |     | RITAD AV<br>TA         |      | HANDLÄGGARE<br>M WIJK |
| DATUM<br>2011-01-25                                |     | ANSVARIG               |      |                       |
| FJÄDERN 3<br>BORÅS KOMMUN<br>PLAN 1 BV<br>ÖVERSIKT |     |                        |      |                       |
| SKALA<br>A1: 1:100<br>A3: 1:200                    |     | NUMMER<br>A-4 0.1-1010 |      | I BET                 |