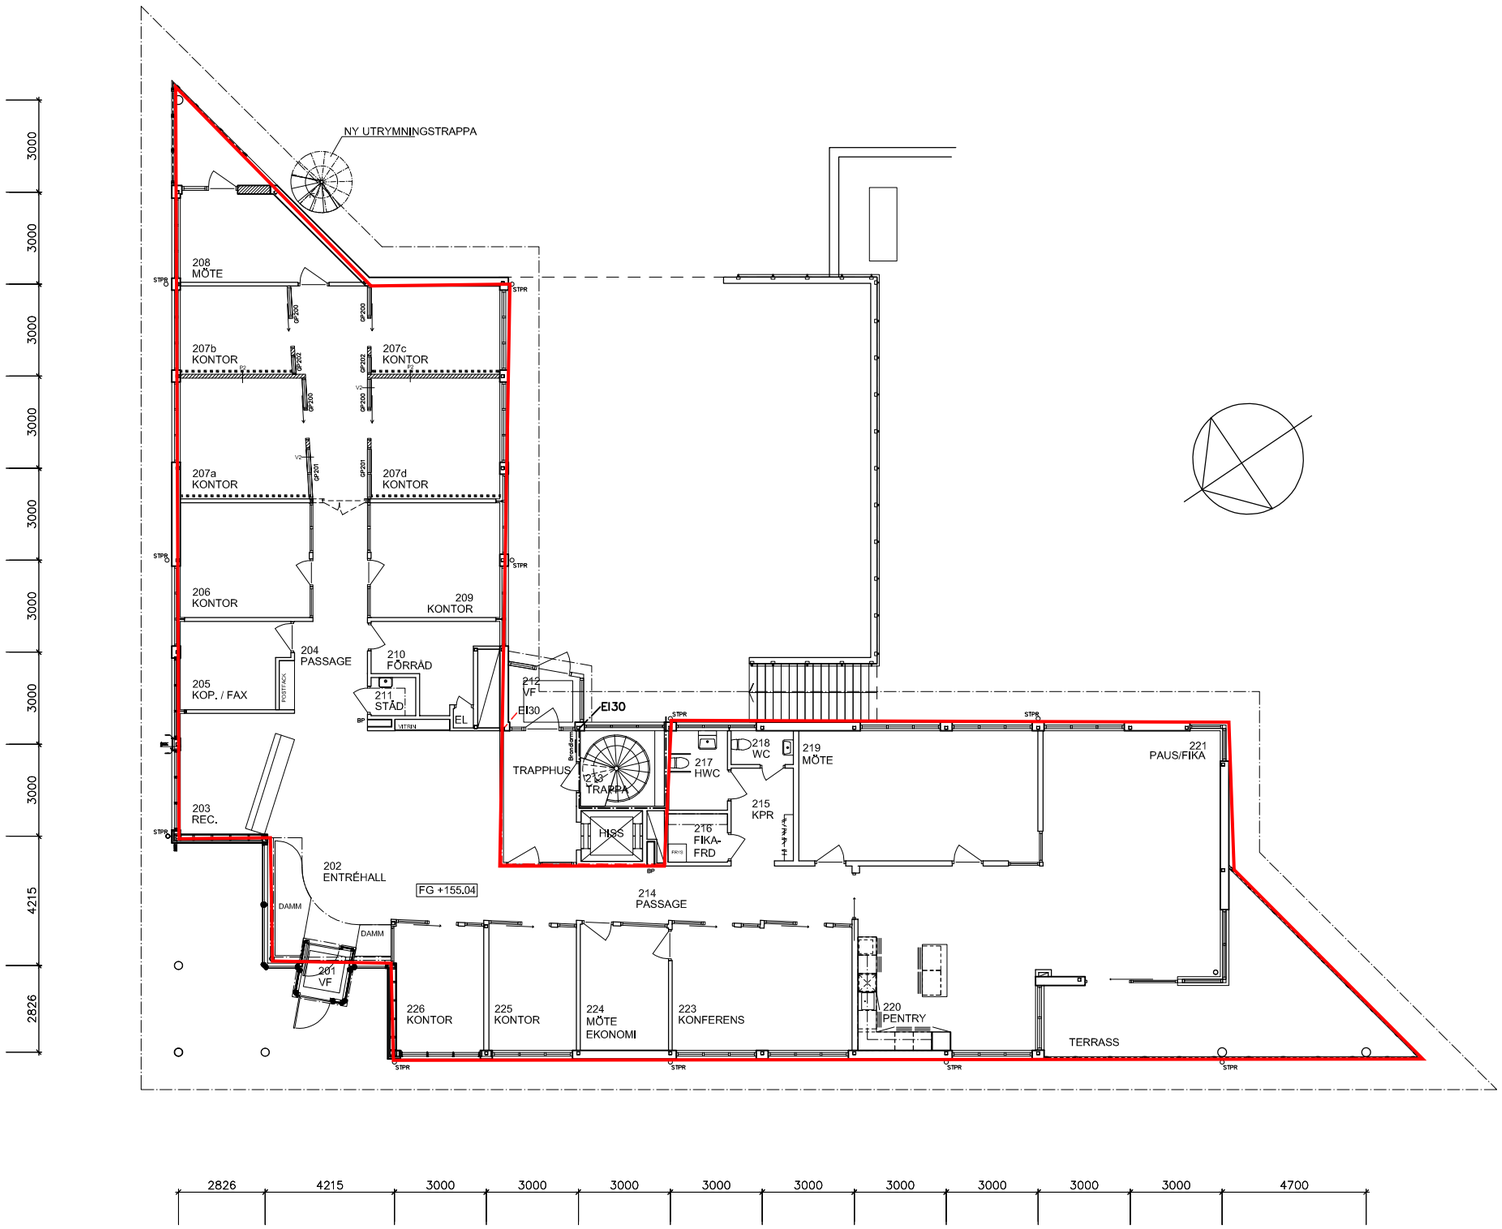

SKALA 1:200 (A3)

0 1 2 5 10
METER

A	IGENBYGGT FÖNSTER I RUM 204	2026-01-24	LEBJ
BET	ANT	ÄNDRINGEN AVSER	DATUM	SIGN

RELATIONSHANDLING

KV. HÄSTHOVEN 1, BORÅS

JÄRNGRINDEN

UPPDRAGNR	RITAD/KONSTR AV	HANDLÄGGARE
1043092	LEBJ	-
DATUM	ANSVARIG	
2026-01-08	LEONORA BJERKE	

NYTT UTSEENDE
PLAN 2

SKALA	NUMMER	BET
A3 1:200	A-40-1-20	A

REF:

LAGER: SB11

PLO: